


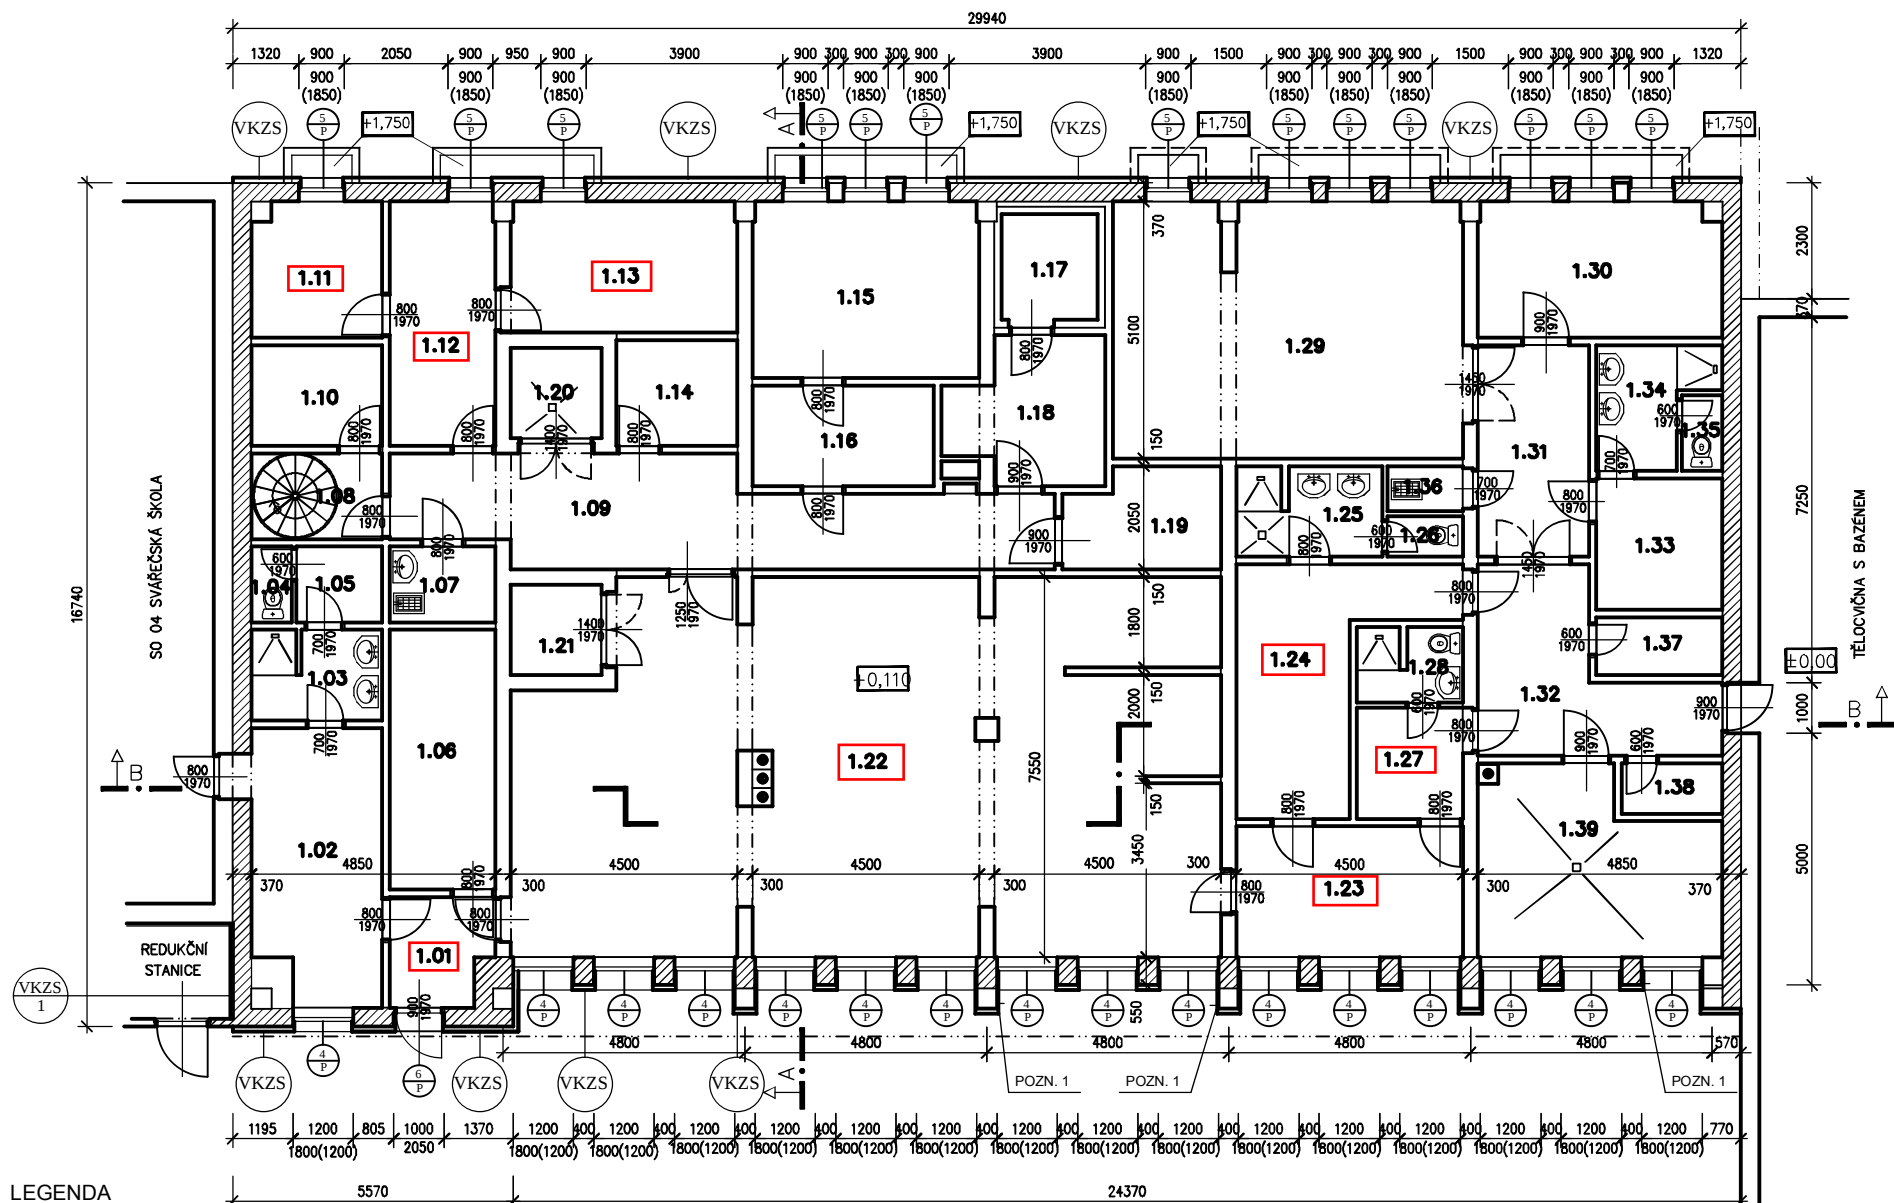

LEGENDA

- STÁVAJÍCÍ KONSTRUKCE
- VKZS
VNĚJŠÍ KONTAKTNÍ ZATEPLOVACÍ SYSTÉM,
TEPELIZOLANT TL. 100 mm
- VKZS
VNĚJŠÍ KONTAKTNÍ ZATEPLOVACÍ SYSTÉM,
TEPELIZOLANT TL. 50 mm
- 1
P
NOVÉ VÝPLNĚ OTVORŮ
- VIZ. VÝPIS VÝPLNĚ OTVORŮ

POZN.:

- VNĚJŠÍ KONTAKTNÍ ZATEPLOVACÍ SYSTÉM OSTĚNÍ OKEN A DVEŘÍ, TEPEL. IZOLANT TL. 30 mm
- V MÍSTĚ NAPOJENÍ KZS NA SOUSEDNÍ OBJEKTY OSADIT FASÁDNÍ DILATAČNÍ LIŠTU NA CELOU VÝŠKU OBJEKTU.


LEGENDA MÍSTNOSTÍ

Výška místností je 3 m.

Číslo	Jméno	Plocha [m²]
1.01	ZADVEŘÍ	4,19
1.02	ŠATNA SVAŘOVNY	13,61
1.03	UMÝVÁRNA SVAŘOVNY	4,59
1.04	WC	1,2
1.05	PISOÁRY	2,55
1.06	STROJOVNA VZT	10,81
1.07	ÚKLID KUCHYNĚ	3,15
1.08	SCHODIŠTĚ	4,42
1.09	CHODBA	23,9
1.10	SKLAD	5,2
1.11	SKLAD ZELENINY	6,86
1.12	HRUBÁ PŘÍPRAVA	10,16
1.13	SKLAD BRAMBOR	11,66
1.14	SKLAD KONZERV	5,04
1.15	SUCHÝ SKLAD	15,71
1.16	DENNÍ SKLAD	7,2
1.17	CHLADÍRNA	4,13
1.18	HRUBÁ PŘÍPRAVA MASA	8,07
1.19	CHLADÍCÍ A MRAZÍCÍ BOXY	5,91
1.20	VÝTAH	3,24

Číslo	Jméno	Plocha [m²]
1.21	VÝTAH	3,24
1.22	KUCHYNĚ - VARNA	99,92
1.23	DMZ	11,7
1.24	ŠATNA KUCHAŘEK	13,84
1.25	UMÝVÁRNA KUCHAŘEK	5,09
1.26	WC	1,2
1.27	ŠATNA ŠÉFKUCHAŘE	4,62
1.28	SOC. ZAŘÍZENÍ	3,02
1.29	STOLÁŘSKÁ DÍLNA	35,03
1.30	ZÁMEČNICKÁ DÍLNA	12,92
1.31	CHODBA	9,24
1.32	CHODBA	12,2
1.33	ŠATNA ÚDRŽBY	6,5
1.34	UMÝVÁRNA ÚDRŽBY	4,81
1.35	WC	1,2
1.36	ÚKLID	1,51
1.37	ČISTÉ PRÁDLO	2,88
1.38	ŠPINAVÉ PRÁDLO	2
1.39	PŘÍPRAVA TUV	16,2

Červeným rámečkem jsou označeny místnosti k malování.

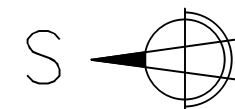

DOKUMENTACE SKUTEČNÉHO PROVEDENÍ STAVBY

VED.PROJEKTU:	KONTRLOVAL:	KRESLIL:		
INVESTOR:	SOŠ A SOU ANDRÉ CITROENA, BOSKOVICE, NÁM. 9.KVĚTNA 2a, BOSKOVICE		FORMÁT:	3x A4
STAVBA:	Malířské práce		DATUM:	12/2011
OBJEKT:	SO 03 STRAVOVACÍ OBJEKT		STUPEŇ:	
NÁZEV VÝKRESU:	PŮDORYS 1.NP		ČÍSLO ZAKÁZKY:	
			MĚŘÍTKO:	ČÍSLO VÝKRESU:
			1:100	2.1