


Pohled 6

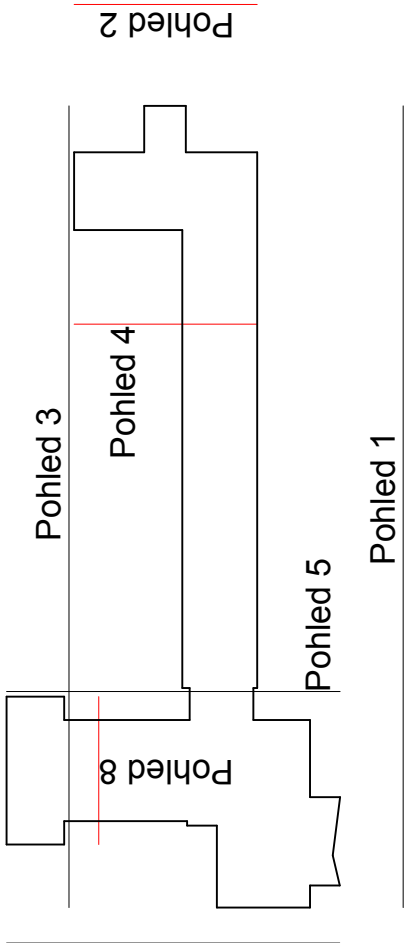

Černě stávající stará okna a dveře (dřevěné nebo ocelové)

Červeně označené okna a dveře již vyměněné za nové

Modrou označené okna a dveře plastové(staré cca 15 let), které budou vyměněny za nové

Legenda

A - Úprava povrchů

A1 - Stávající fasáda - barva bílá a žlutá

A2 - Keramický obklad - barva žlutá

A3 - Kamenné zdivo

A4 - Zdivo cihelné z cihel dutých

B - Střecha

B - Stávající ploché a šikmé střechy - krytina plechová a asfaltové pásy

C - Okna a balkonové dveře

Ca - Stávající dřevěná okna a balkonové dveře

Cb - Stávající ocelová okna a balkonové dveře

Cc - Stávající plastová okna (stáří cca 15 let)

Cd - Stávající plastová okna (stáří cca 2 roky)

D - Dveře a vrata

Da - Stávající ocelové dveře a vrata

Db - Stávající plastové dveře (stáří cca 2roky)

E - Skleněné tvárnice

E - Skleněné tvárnice - Luxfery

F - Zámečnické výrobky


F - Zábradlí z ocelových trubek

Poznámka: Klempířské výrobky - okapy u střech šikmých jsou umístěny v římse, a svedeny svody ve stěně ploché střechy jsou svedeny bud vnitřními svody nebo do okapu a svodem na šikmou střechu


Technická pomoc

Vyraboval a kreslil:		Zodp. projektant:		Ing. Miloslav Čech	
Ing. Robin Zelinka		ING. M. ČECH		K. Čapka 2595	
				697 01 Kyjov	
				IČ: 13047736	
				ČKAIT: 1300882	
Stavební úřad:	Kyjov	Místo stavby:	Kyjov	Čís. zakázky:	14-10-11/Z
Objednatel:Nemocnice Kyjov, Strážovská 1247, Kyjov 697 33				Stupeň dok.:	TP
Akce: Gyneologicko-porodní pavilon				Datum:	X/2011
- Zaměření stávajícího stavu				Formát:	4xA4
Objekt: Gynekologicko porodní pavilon				Měřítko:	Výkres č.:
Obsah:					9
Pohled 2, 4, 6 a 8 - stávající stav				1 : 200	

Pohled 2

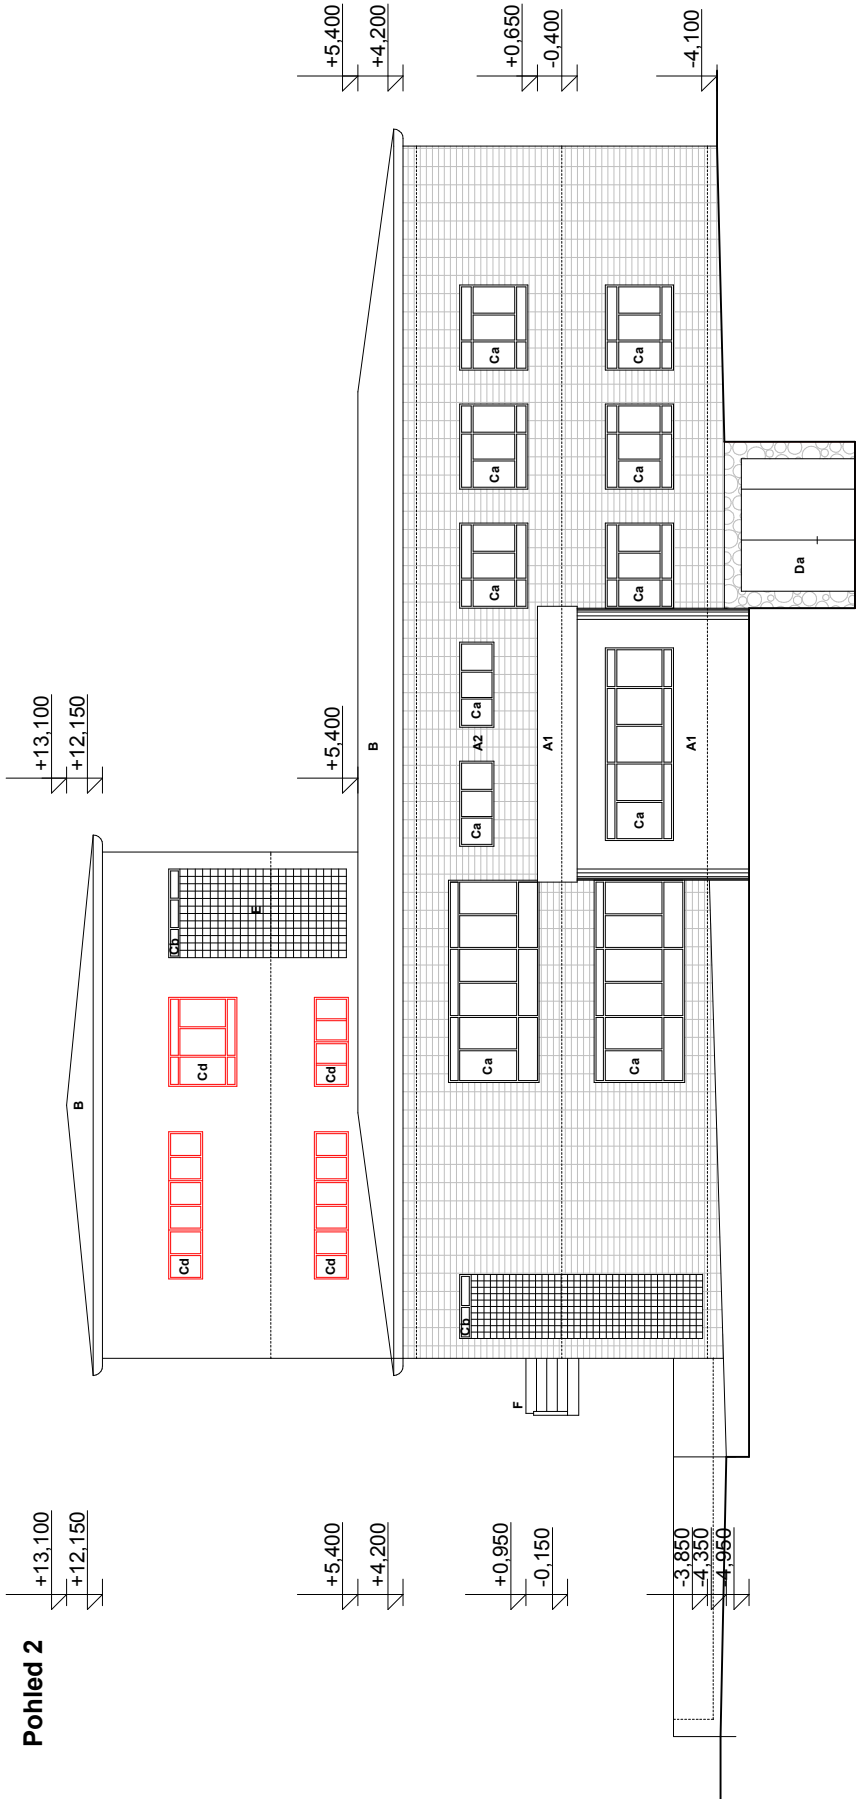

Pohled 6

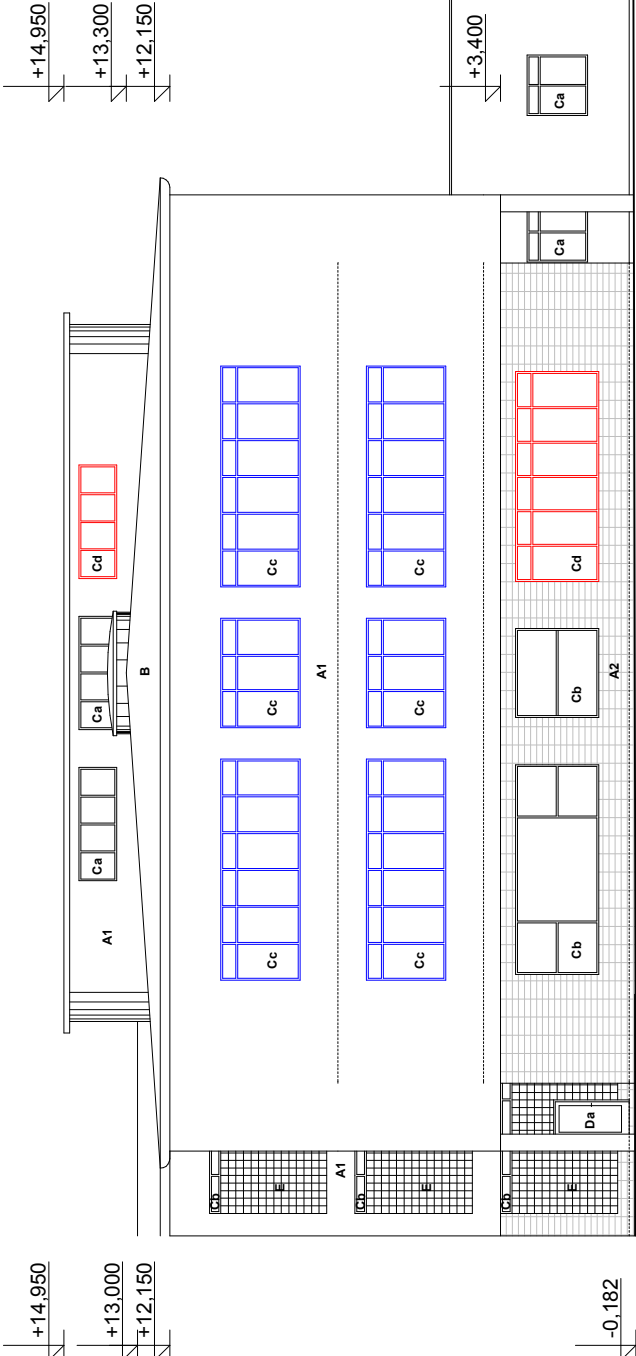

Pohled 8

