


Červeně označená okna které již byla vyměněna za nové plastové
Černě označena slávající dřevěna a ocelová okna

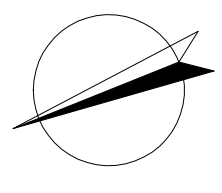

Technická pomoc		Zodp. projektant:		Ing. Miloslav Čech	
Vyracoval a kresli:		Ing. Robin Zelinka		K. Čapka 2595	
Stavební úřad:		Kýlov		Místo stavby: Kýlov	
Objednatel:		Nemocnice Kýlov, Stražovská 1247, Kýlov 697 33		Čís. zakázky:	
Akce:		Gynekologicko-porodní pavilon		Stupeň dok.:	
Objekt:		Gynekologicko-porodní pavilon		Datum:	
Obsah:		Půdorys 1NP - stávající stav		Formát:	
				Měřítko:	
				Výkres č.:	
				1 : 200	
				3	