


Pohled 6

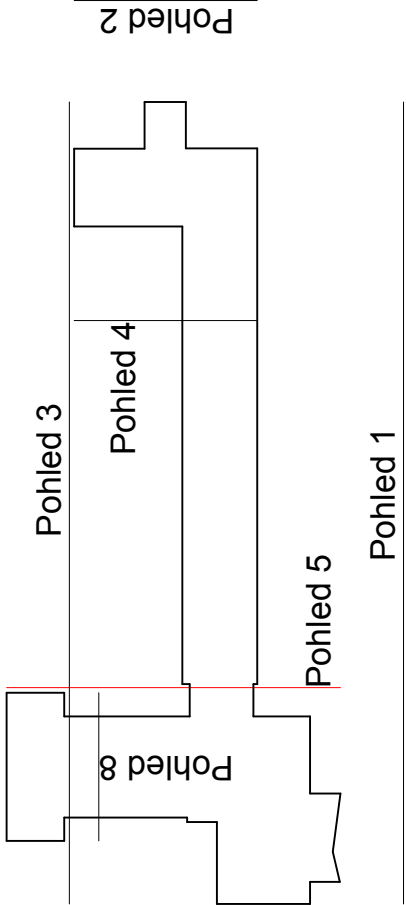

Černé stávající stará okna a dveře (dřevěné nebo ocelové)

Červeně označené okna a dveře již vyměněné za nové

Modrou označené okna a dveře plastové(staré cca 15 let), které budou vyměněny za nové

Legenda

A - Úprava povrchů

A1 - Stávající fasáda - barva bílá a žlutá

A2 - Keramický obklad - barva žlutá

A3 - Kamenné zdivo

A4 - Zdivo cihelné z cihel dutých

B - Střecha

B - Stávající ploché a šikmé střechy - krytina plechová a asfaltové pásy

C - Okna a balkonové dveře

Ca - Stávající dřevěná okna a balkonové dveře

Cb - Stávající ocelová okna a balkonové dveře

Cc - Stávající plastová okna (stáří cca 15 let)

Cd - Stávající plastová okna (stáří cca 2 roky)

D - Dveře a vrata

Da - Stávající ocelové dveře a vrata

Db - Stávající plastové dveře (stáří cca 2 roky)

E - Skleněné tvárnice

E - Skleněné tvárnice - Luxfery

F - Zámečnické výrobky


F - Zábradlí z ocelových trubek

Poznámka: Klempířské výrobky - okapy u střech šikmých jsou umístěny v římse, a svedeny svody ve stěně ploché střechy jsou svedeny bud vnitřními svody nebo do okapu a svodem na šiknou střechu

Technická pomoc

Vypracoval a kreslil:		Zodp. projektant:		Ing. Miloslav Čech K. Čapka 2595 697 01 Kyjov IČ: 13047736 ČKAIT: 1300882
Ing. Robin Zelinka		ING. M. ČECH		
Stavební úřad: Kyjov		Místo stavby: Kyjov		
Objednatel:Nemocnice Kyjov, Strážovská 1247, Kyjov 697 33				
Akce: Gynekologicko-porodní pavilon - Zaměření stávajícího stavu				
Objekt: Gynekologicko porodní pavilon				
Obsah: Pohled 5 a 7 - stávající stav				
Čís. zakázky:				14-10-11/Z
Stupeň dok.:				TP
Datum:				X/2011
Formát:				3xA4
Měřítko:				Výkres č.:
1 : 200				8

Pohled 7

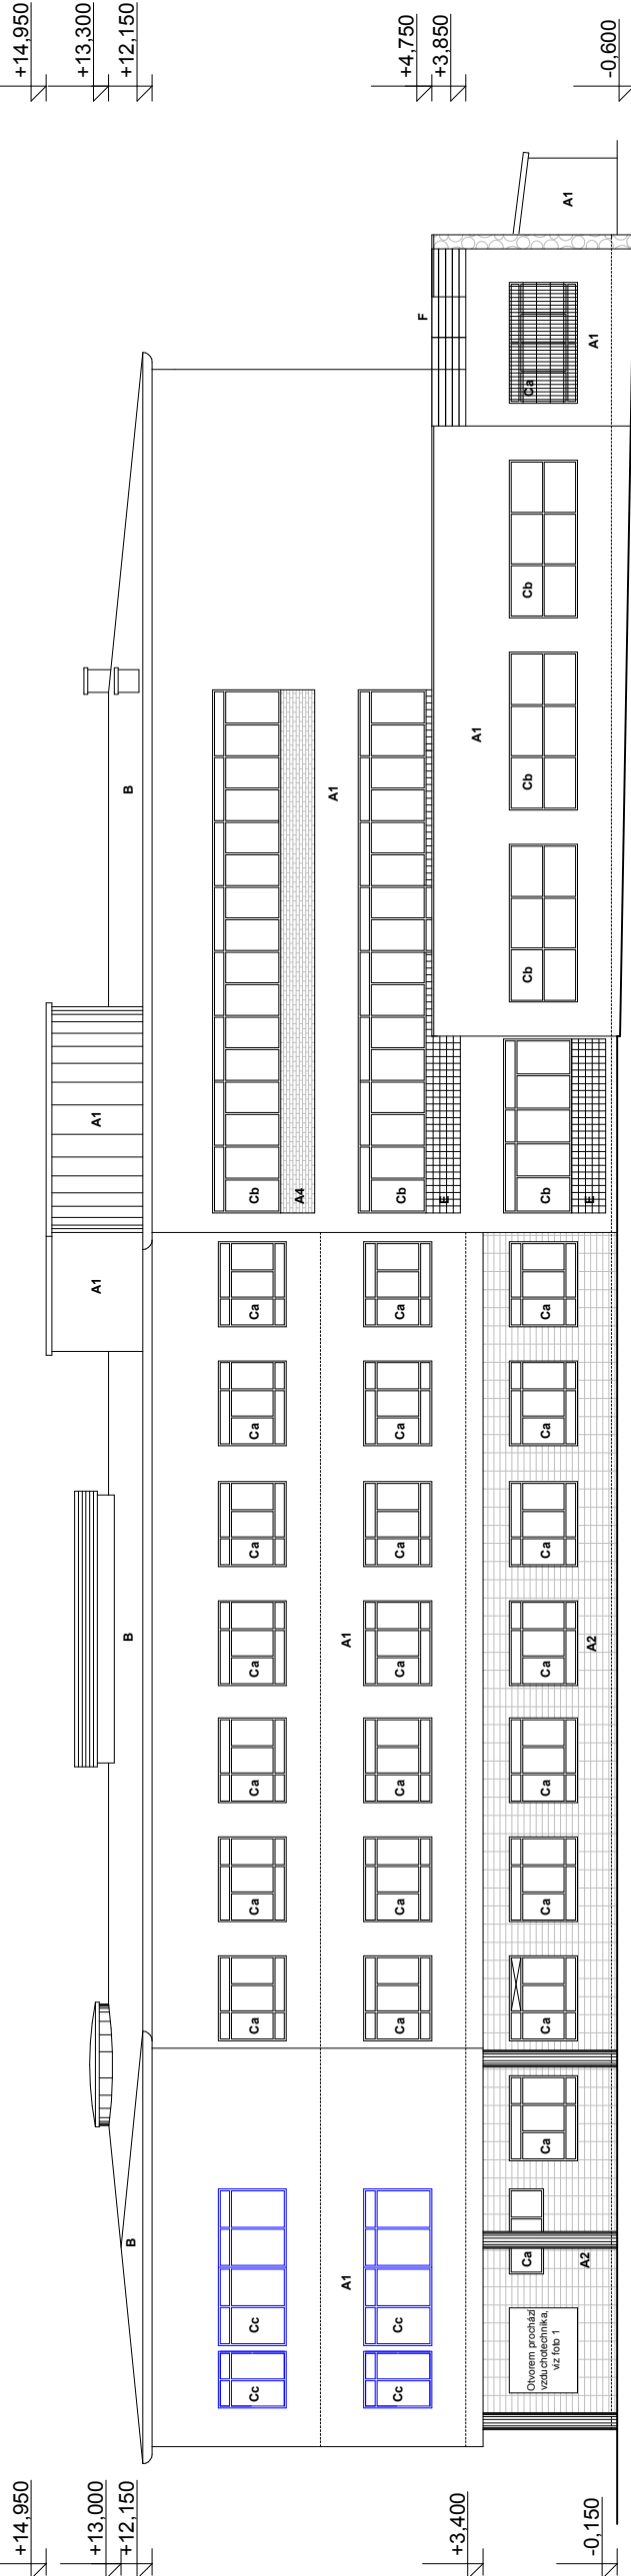

Pohled 5

