


Pohled 6

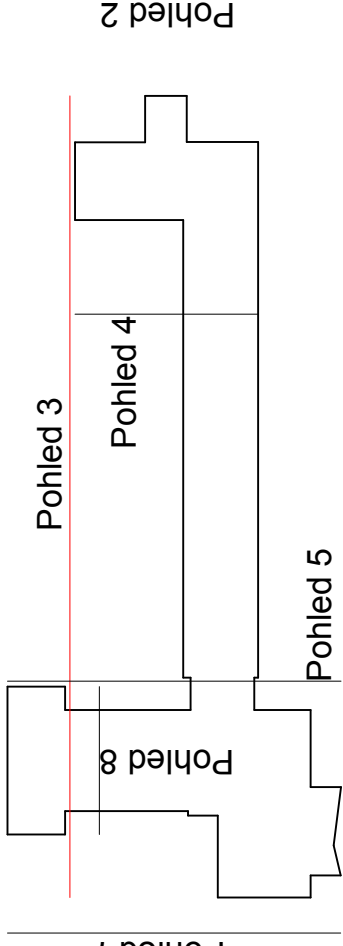

Černé stávající stará okna a dveře (dřevěné nebo ocelové)

Červeně označené okna a dveře již vyměněné za nové

Modrou označené okna a dveře plastové(staré cca 15 let), které budou vyměněny za nové

Legenda

A - Úprava povrchů

A1 - Stávající fasáda - barva bílá a žlutá

A2 - Keramický obklad - barva žlutá

A3 - Kamenné zdivo

A4 - Zdivo cihelné z cihel dutých

B - Střeška

B - Stávající ploché a šikmé střechy - krytina plechová a asfaltové pásy

C - Okna a balkonové dveře

Ca - Stávající dřevěná okna a balkonové dveře

Cb - Stávající ocelová okna a balkonové dveře

Cc - Stávající plastová okna (stáří cca 15 let)

Cd - Stávající plastová okna (stáří cca 2 roky)

D - Dveře a vrata

Da - Stávající ocelové dveře a vrata

Db - Stávající plastové dveře (stáří cca 2 roky)

E - Skleněné tvárnice

E - Skleněné tvárnice - Luxfery

F - Zámečnické výrobky

F - Zábudli z ocelových trubek

Poznámka: Klempršské výrobky - okapy u střech šikmých jsou umístěny v firmě, a svedení svody ve stěně ploché střechy jsou svedeny buď vnitřními svody nebo do okapu a svedem na šikmou střechu

Technická pomoc

Vypracoval a kreslil:		Zodp. projektant:	
Ing. Robin Zelinka		ING. M. ČECH	
Stavební úřad: Kyjov		Místo stavby: Kyjov	
Objednatel: Nemocnice Kyjov, Strážovská 1247, Kyjov 697 33		Čís. zakázky: 14-10-11/Z	
Akce: Gynekologicko-porodní pavilon		Stupeň dok.: TP	
Objekt: Gynekologicko porodní pavilon		Datum: X/2011	
Obsah: - Zaměření stávajícího stavu		Formát: 5x44	
Pohled 1 a 3 - stávající stav		Měřítko: 1 : 200	
Ing. Milošlav Čech		7	

Pohled 3



Pohled 1

