




Červeně označená okna které již byla vyměněna za nové plastové

Černě označena stávající dřevěná a ocelová okna

Pod vyřazovanou částí je nevypáňný suterén.
červeně označená sklepní okna jsou letos vyměněné za nové plastové, ostatní sklepní okna jsou ocelová s jednoduchým zasklením

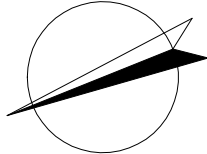

Technická pomoc

Vyraboval a kreslil:		Zodp. projektant:		Ing. Miloslav Čech	
Ing. Robin Zelinka		ING. M. ČECH		K. Čapka 2555	
Stavební úřad:		Kýlov		Místo stavby: Kýlov	
Objednatel:Nemocnice Kýlov, Stražovská 1247. Kýlov 697 33		Čís. zakázky:		14-10-11/Z	
Akce: Gynecologicko-porodní pavilon		Stupeň dok.:		TP	
Objekt: Gynecologicko porodní pavilon		Datum:		X/2011	
Obsah:		Formát:		8xA4	
Půdorys 1PP - stávající stav		Měřítko:		Výkres č.: 2	
				1 : 200	