

LEGENDA VYUŽITÍ OBJEKTŮ

- BUDOVA A**

 - A1 ADMINISTRATIVA, ŘEDITELSTVÍ
 - A2 CHIRURGIE (AMBULANCE, LŮŽKOVÁ ČÁST, JIP)
 - A3 CHIRURGIE A TRN (LŮŽKOVÁ ČÁST)
 - A4 CENTRÁLNÍ STERILIZACE, ARO A CENTRÁLNÍ OPERAČNÍ SÁLKY
 - A5 URGENTNÍ PŘÍJEM A UROLOGIE (AMBULANCE, ZS)
 - A6 INTERNA (AMBULANCE, LŮŽKOVÁ ČÁST, JIP)
 - A7 INTERNA A DĚTSKÉ ODĚLENÍ (AMBULANCE, LŮŽKOVÁ ČÁST)
 - A8 LABORATORNÍ OBORY, DIALÝZA

BUDOVA B

 - B1 NEUROLOGIE (AMBULANCE, JIP)
 - B2 NEUROLOGIE A REHABILITACE (LŮŽKOVÁ ČÁST)
 - B3 KAPLE

BUDOVA C

 - C1 STACIONÁŘE, ODN A ORL
 - C2 GYN-POR ODDĚLENÍ A ODN (LŮŽKOVÁ ČÁST)
 - C3 GYN-POR ODDĚLENÍ (AMBULANCE, PORODNÍ SÁLKY)
- BUDOVA D**

 - D1 POLIKLINIKA
 - D2 LÉKÁRNA
 - D3 RADIODIAGNOSTIKA A REHABILITACE

BUDOVA F

 - F1 JÍDELNA
 - F2 PRÁDELNA
 - F3 KUCHYŇ
 - F4 KOTELNA
 - F5 NEVYUŽITO (BÝVALÁ UHLÁRNA)

BUDOVA G GARÁŽE


BUDOVA I KOMPRESOROVÁ STANICE


BUDOVA J TELEFONNÍ ÚSTŘEDNA

BUDOVA K VRÁTNICE

LEGENDA OBJEKTŮ A PLOCH

- STÁVAJÍCÍ BUDOVY AREÁLU
- STÁVAJÍCÍ KOMUNIKACE
- STÁVAJÍCÍ KŘÍDLO D3 BUDOVY D URČENÉ K REKONSTRUKCI
- NOVĚ ŘEŠENÁ PŘÍSTAVBA KŘÍDLA D3 BUDOVY D
- NOVĚ ŘEŠENÉ ZPEVNĚNÉ PLOCHY
- HRANICE AREÁLU
- VJEZDY DO AREÁLU

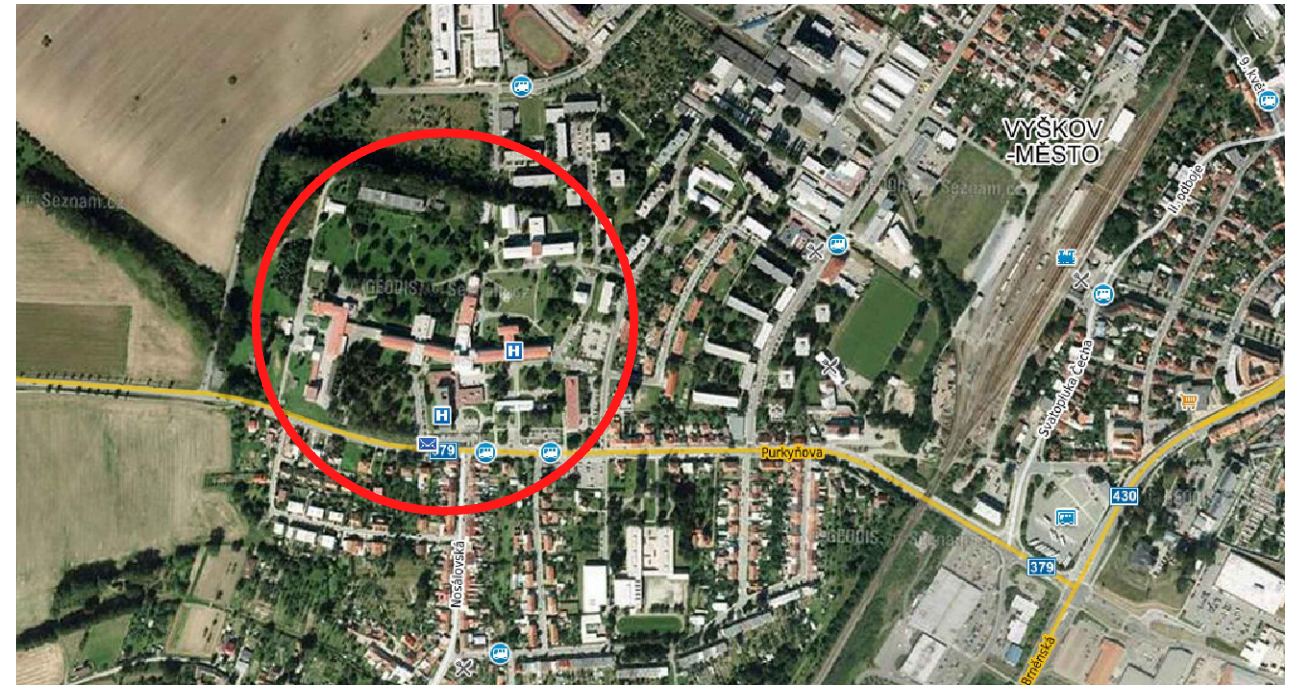

Revize	Vypracoval	Popis revize	Datum
BLOCK Clean Room Solutions BLOCK a.s., U Kasáren 727 757 01 Valašské Meziříčí			Investor:  Nemocnice Vyškov
Profese: SIT	Autorizace:		
Odpovědný projektant:	Vypracoval:	Kontroloval:	
ING. PETR TOMICKÝ	ING. PETR TOMICKÝ	ING. PETR TOMICKÝ	
Akce: NEMOCNICE VYŠKOV, p.o. MAGNETICKÁ REZONANCE A STAVEBNÍ ÚPRAVY KŘÍDLA D3		Zakázkové číslo: 100745 DSPS 08 - 2023	Paré:
Objekt:		Datum: 08 - 2023	
Obsah: SITUAČNÍ VÝKRES ŠIRŠÍCH VZTAHŮ		Stupeň: Dokumentace skutečného provedení stavby	
		Formát: 2 A4	
		Měřítko: 1:2000	Číslo výkresu: C1