

BLOCK[®]
Clean Room Solutions
BLOCK a.s., U Kasáren 727
757 01 Valašské Meziříčí

Investor:



**Nemocnice
Vyškov**

Profese:

SLP

Autorizace:

Vypracoval:

Kontroloval:

LUDEK DORUSKA (Elmo)

TOMAS POTESIL

Akce:

**NEMOCNICE VYŠKOV, p.o.
MAGNETICKÁ REZONANCE
A STAVEBNÍ ÚPRAVY KŘÍDLA D3**

Zakázkové číslo:

100745 DSPS 08 - 2023

Paré:

Datum:

08 - 2023

Stupeň: Dokumentace skutečného provedení stavby

Objekt:

PŘÍSTAVBA KŘÍDLA D3

SO 01

Formát:

A4

Obsah:

KLINICKÝ ALARM

Měřítko:

1:100


Číslo výkresu:

D.1.01.4d-206

PŮDORYS 1.NP

MĚŘITKO 1:100

POUŽITÉ KABELY A NOSNÝ MATERIÁL VIZ. VÝKRES BLOKOVÁ SCHÉMATA SLP

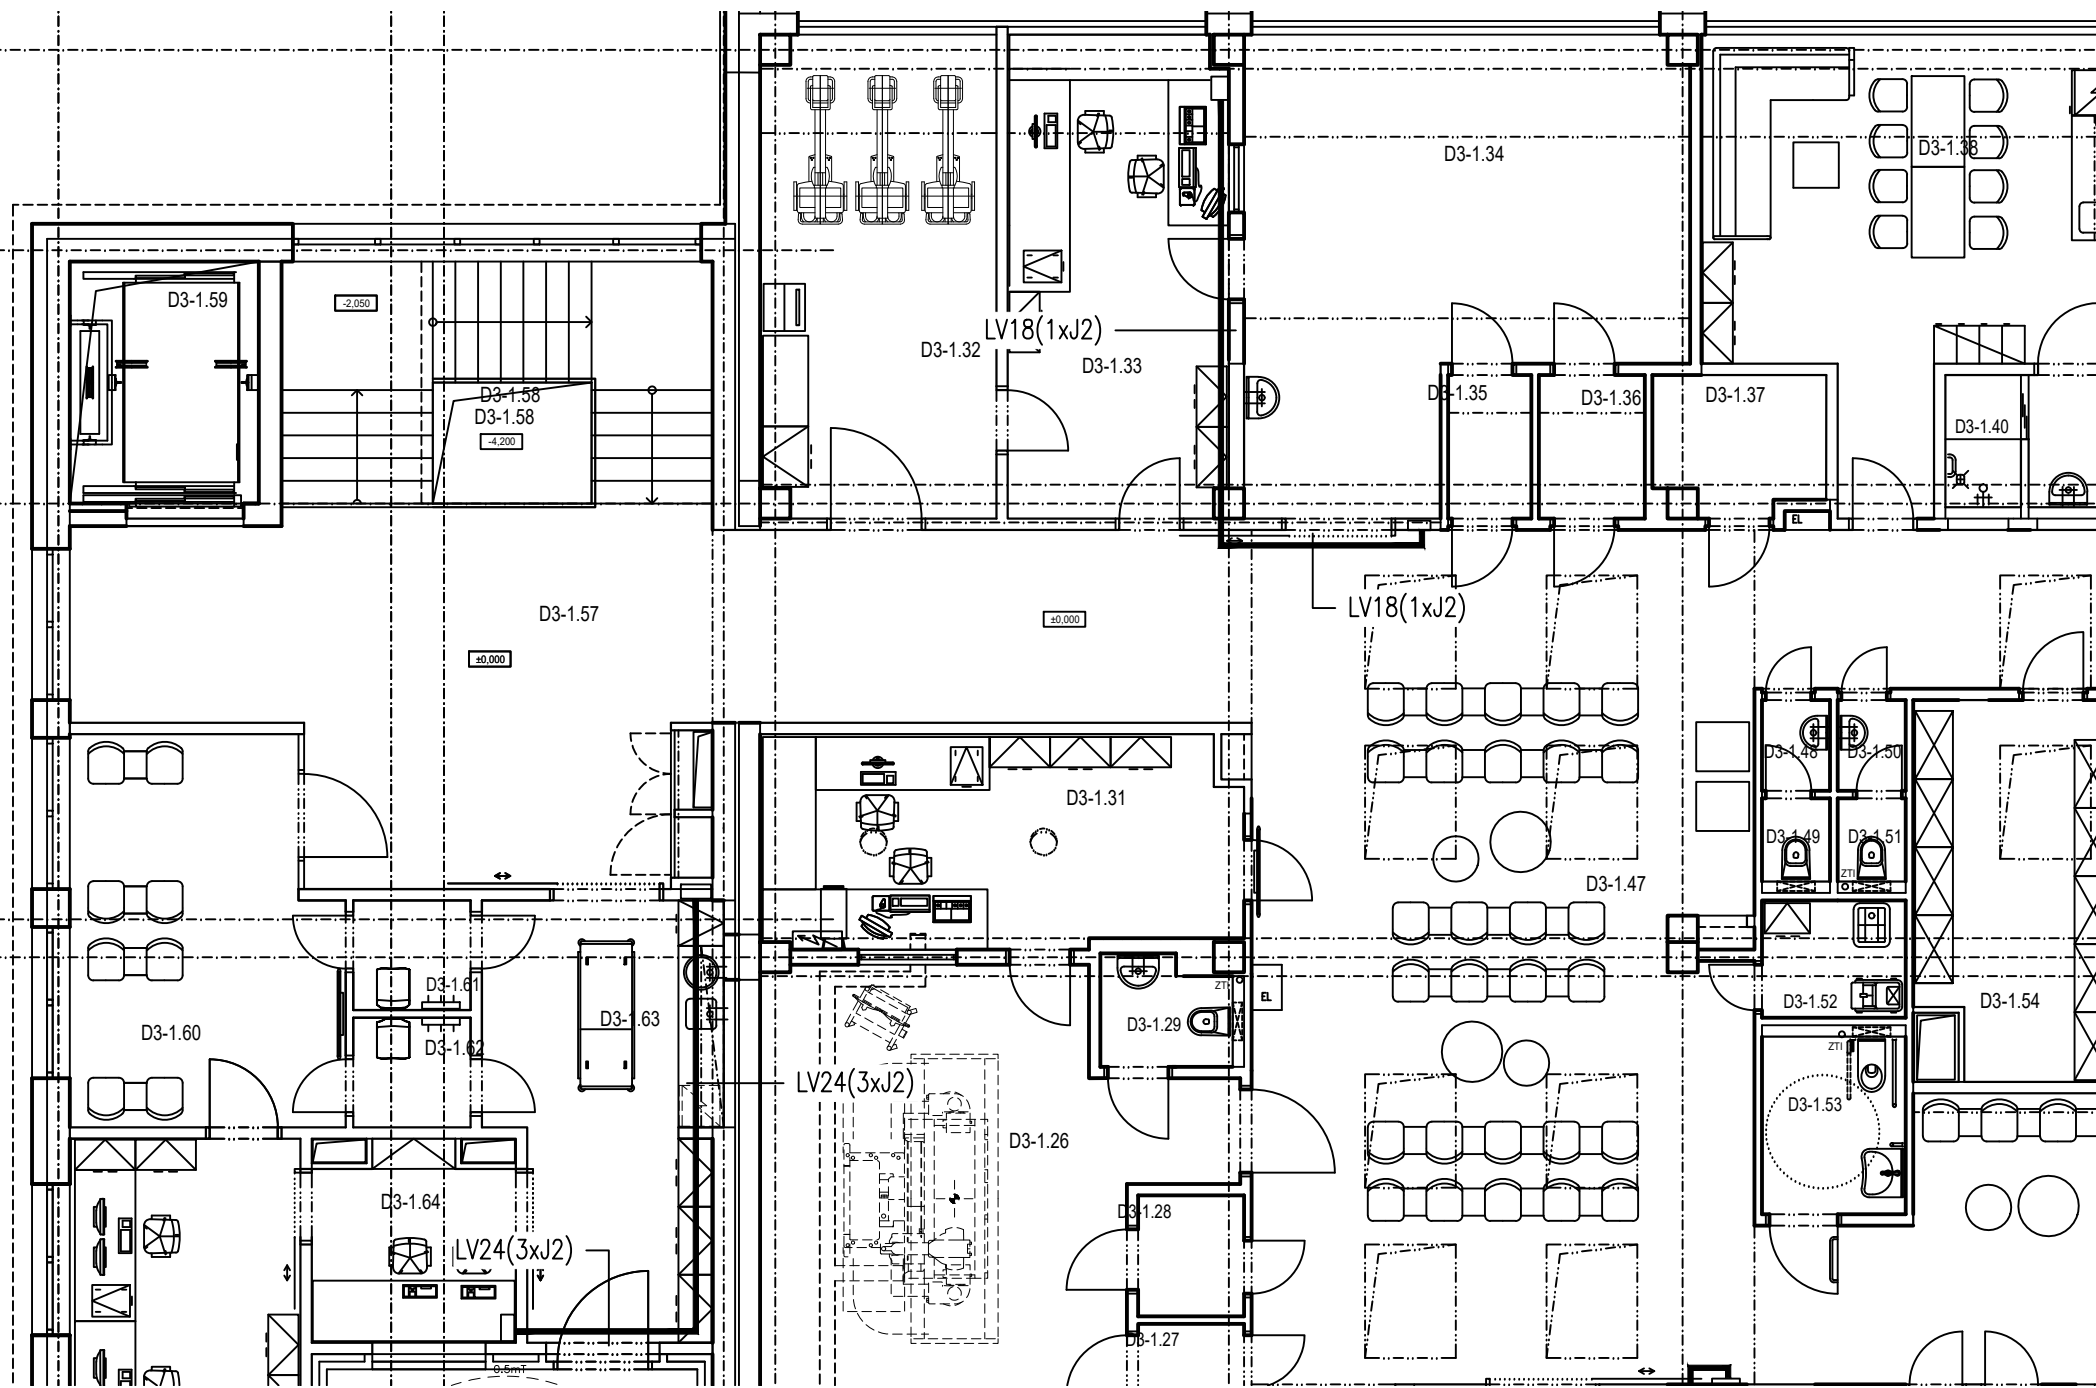

PŮDORYS 1.NP

MĚŘÍTKO 1:100

POUŽITÉ KABELY A NOSNÝ MATERIÁL VIZ. VÝKRES BLOKOVÁ SCHÉMATA SLP

