

ROZMĚRY:

VxŠxH 2100x800x300

KRYTÍ:

IP20ROZVADĚČ JE V PROVEDENÍ BEZ DVEŘÍ. JE UMÍSTĚN V NICE, ZA UZAMYKATELNÝMI DVEŘMI

PŘÍVOD:

SHORA

VÝVODY:

NAHORU

INSTALOVANÝ PŘÍKON:

Pi=10,5kW

SOUČINITEL SOUDOBOSTI:

0,8

SOUDOBY PŘÍKON:

Pp=8,4kW

JMENOVITÝ PROUD:

In=80A

ZKRATOVÝ PROUD:

Ik''= 10kA

PROUDOVÁ SOUSTAVA:

3NPE,AC 50Hz,400V,TN-S

v.č.

3011.126.2-23

			02-2023
Revize	Vypracoval	Popis revize	Datum

BLOCK[®]

Clean Room Solutions

BLOCK a.s., U Kasáren 727

757 01 Valašské Meziříčí

Investor:

Nemocnice
Vyškov

Profese:

EL

Vypracoval:

Kontroloval:

LUDĚK DORUŠKA (Elmo)

TOMÁŠ POTĚŠIL

Autorizace:

Akce:

NEMOCNICE VYŠKOV, p.o.
MAGNETICKÁ REZONANCE
A STAVEBNÍ ÚPRAVY KŘÍDLA D3

Zakázkové číslo:

100745 DSPS 08 - 2023

Paré:

Datum:

08 - 2023

Stupeň:

Dokumentace skutečného provedení stavby

Objekt:

PŘÍSTAVBA KŘÍDLA D3

SO 01

Formát:

10 A4

Obsah:


Rozvaděč 1RS1.D3-MDO


Měřítko:

1:50


Číslo výkresu:

D.1.01.4c-302

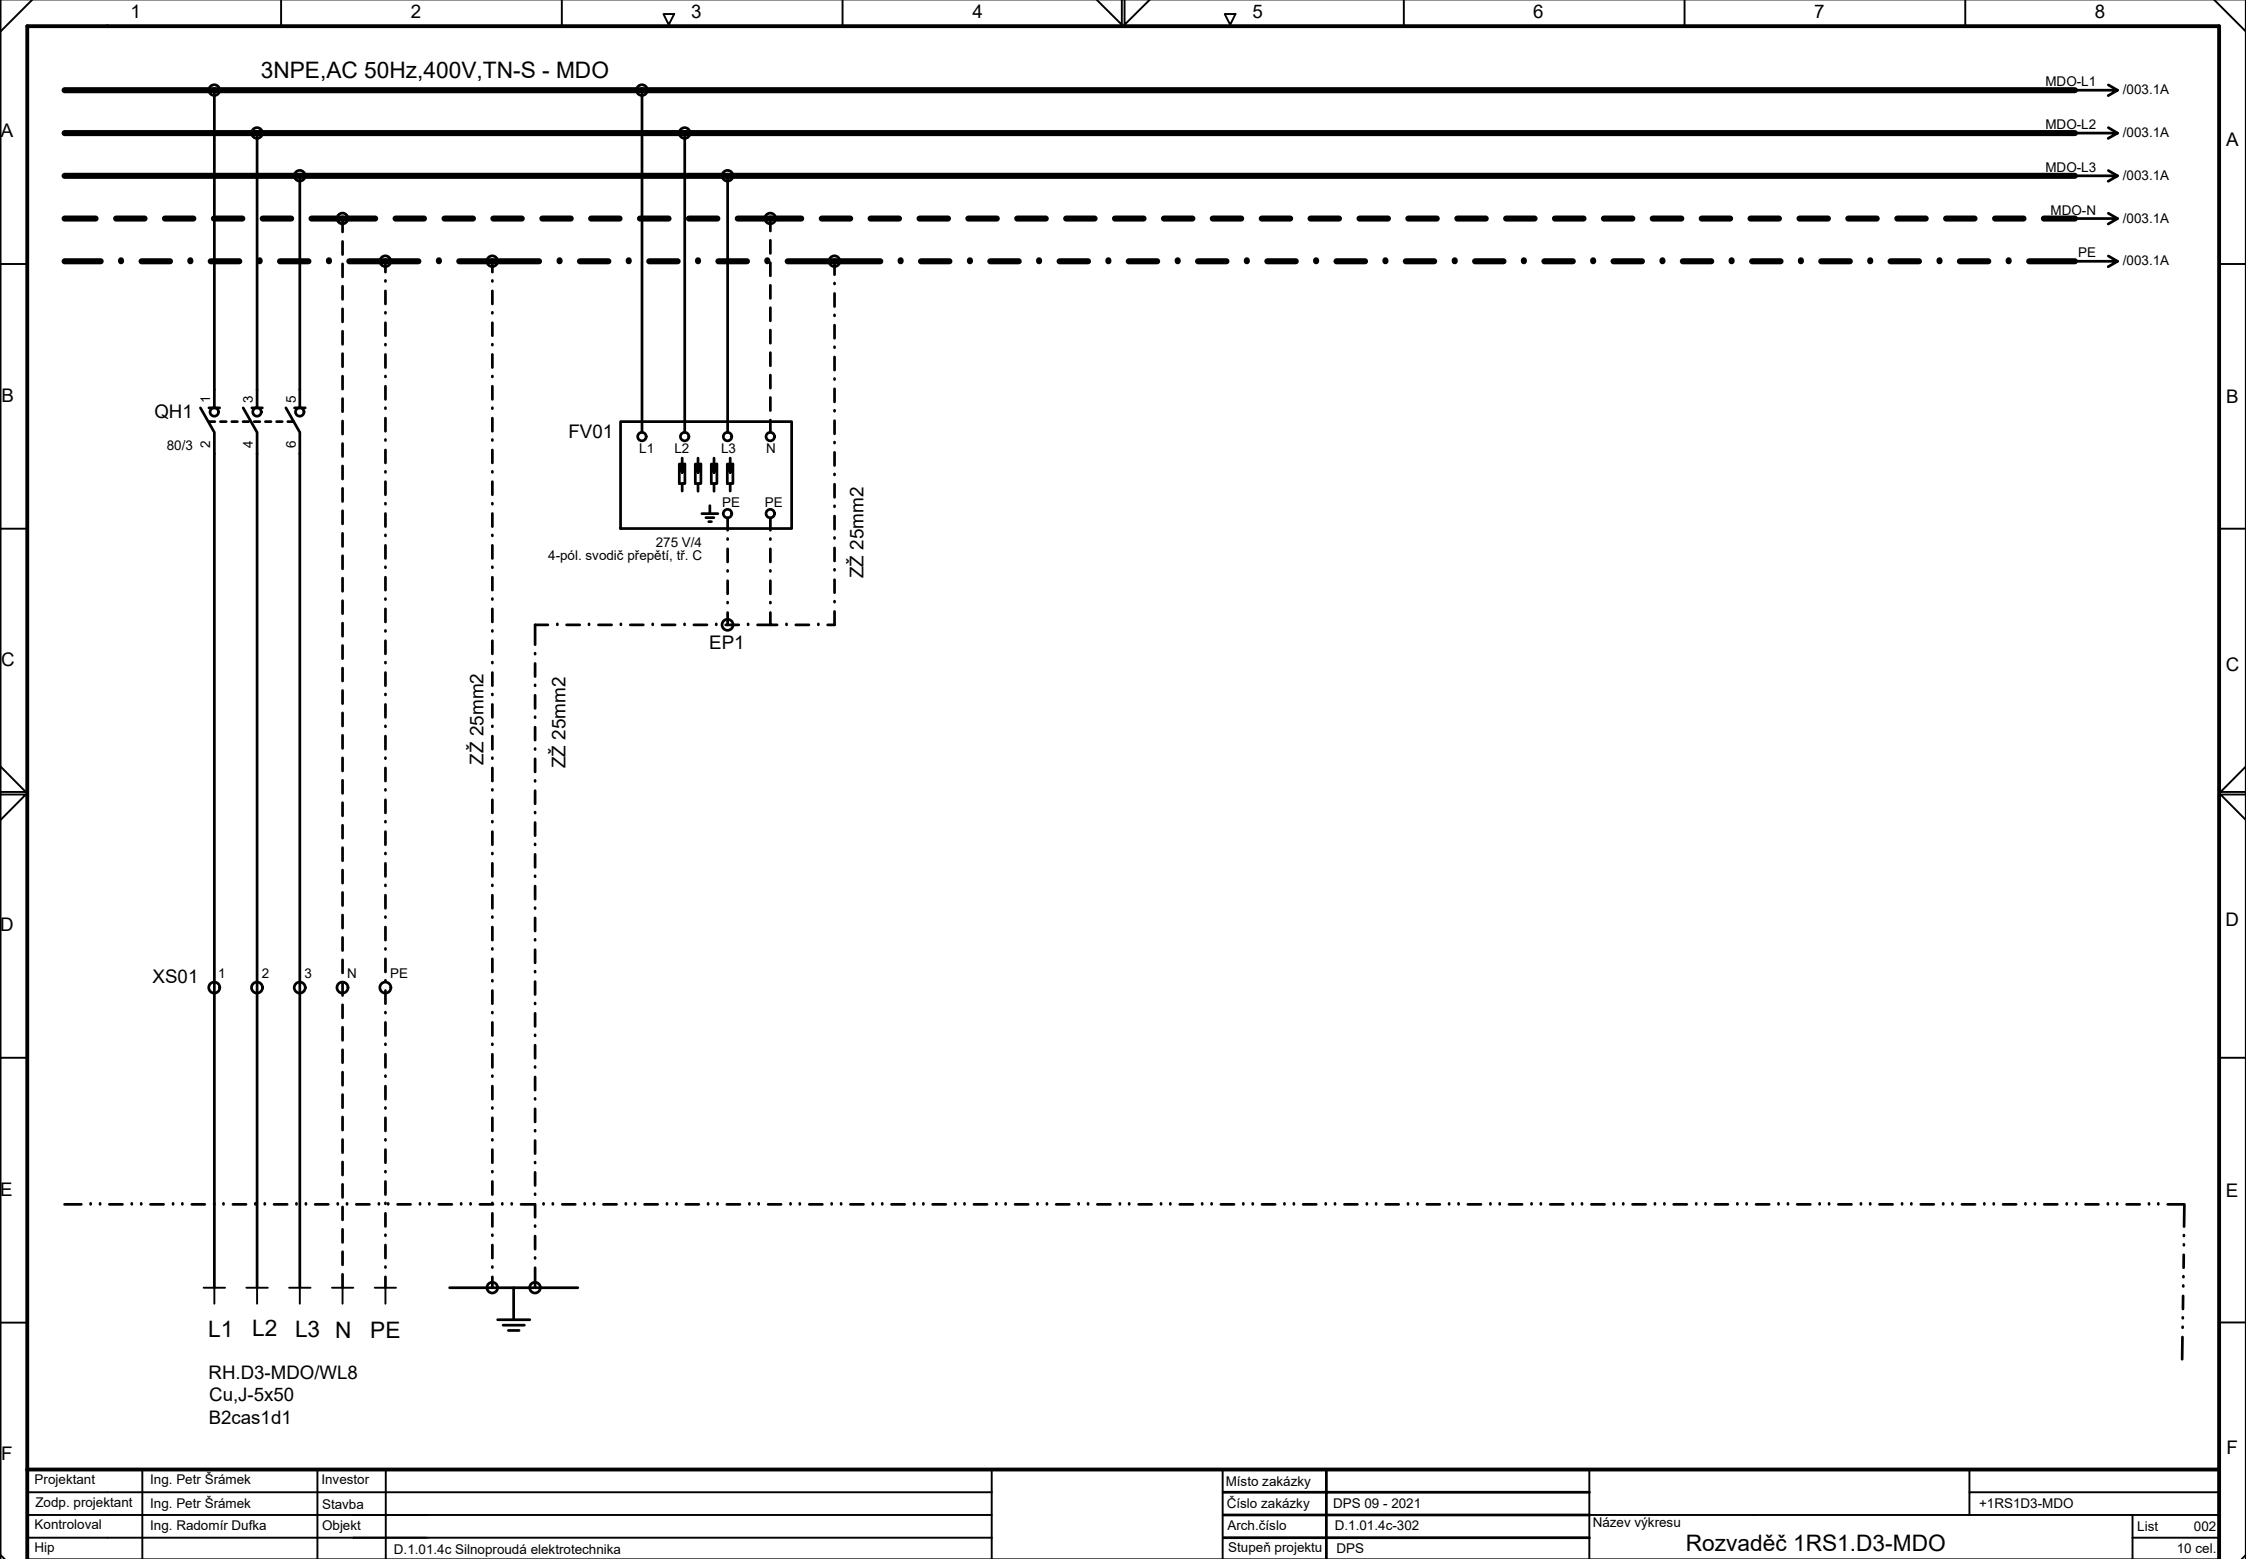


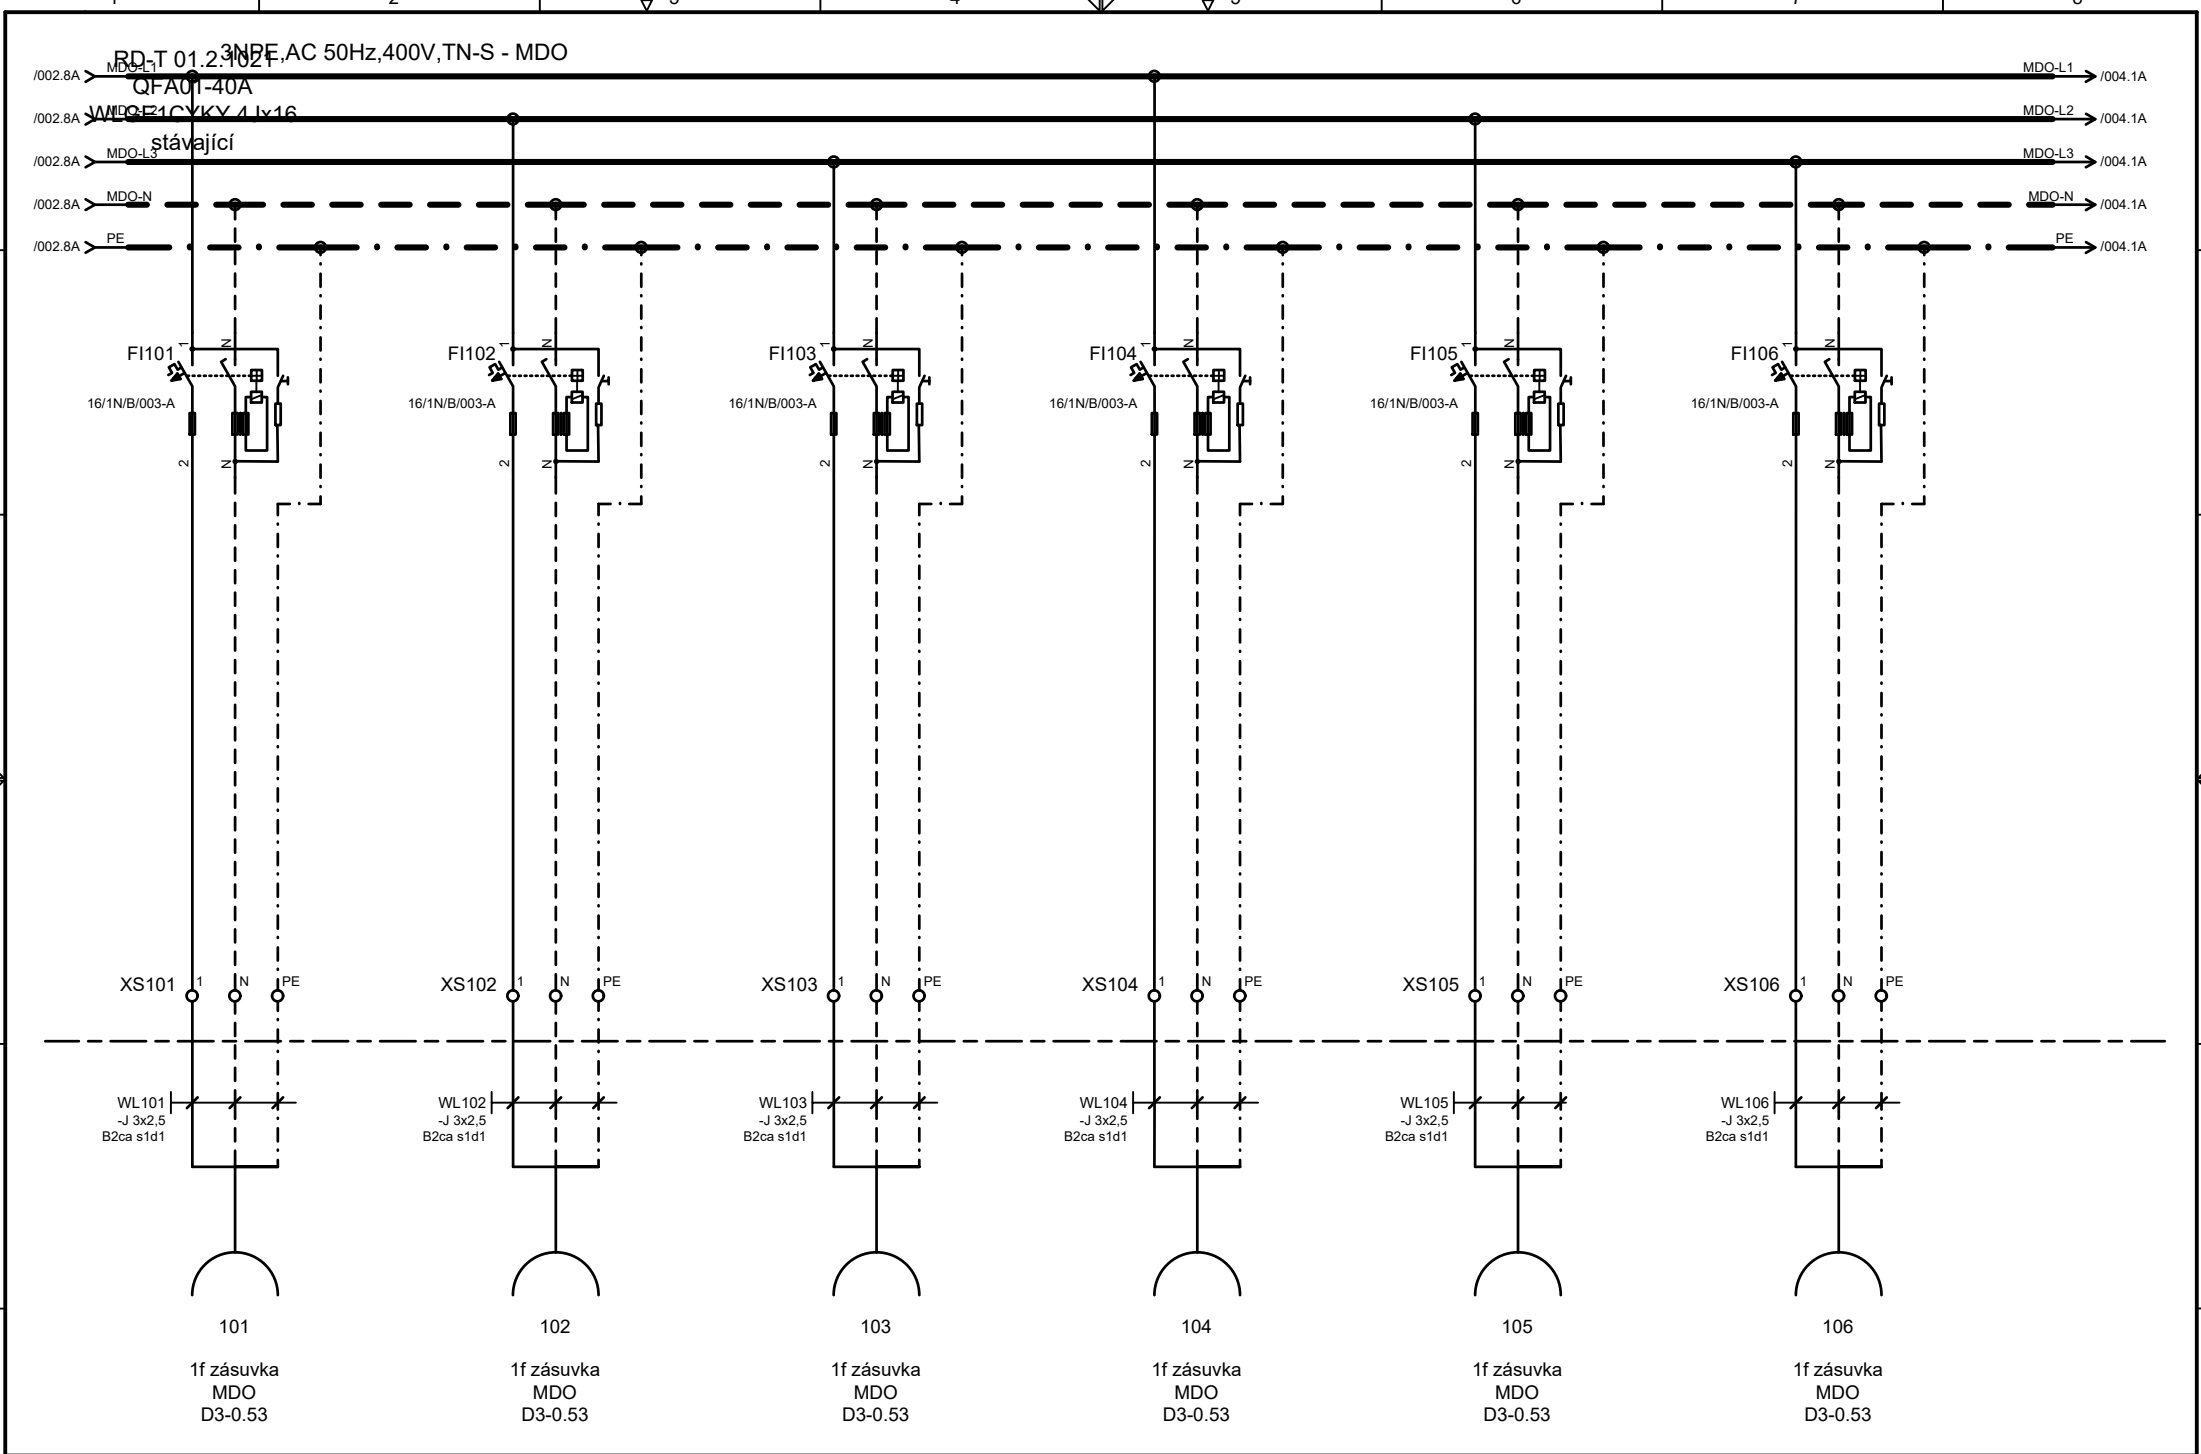


Projektant	Ing. Petr Šrámek	Investor			Místo zakázky			
Zodp. projektant	Ing. Petr Šrámek	Stavba			Číslo zakázky	DPS 09 - 2021	+1RS1D3-MDO	
Kontroloval	Ing. Radomír Dufka	Objekt			Arch. číslo	D.1.01.4c-302	Název výkresu	
Hip			D.1.01.4c Silnoproudá elektrotechnika		Stupeň projektu	DPS		List 003
					Rozvaděč 1RS1.D3-MDO			10 cel.

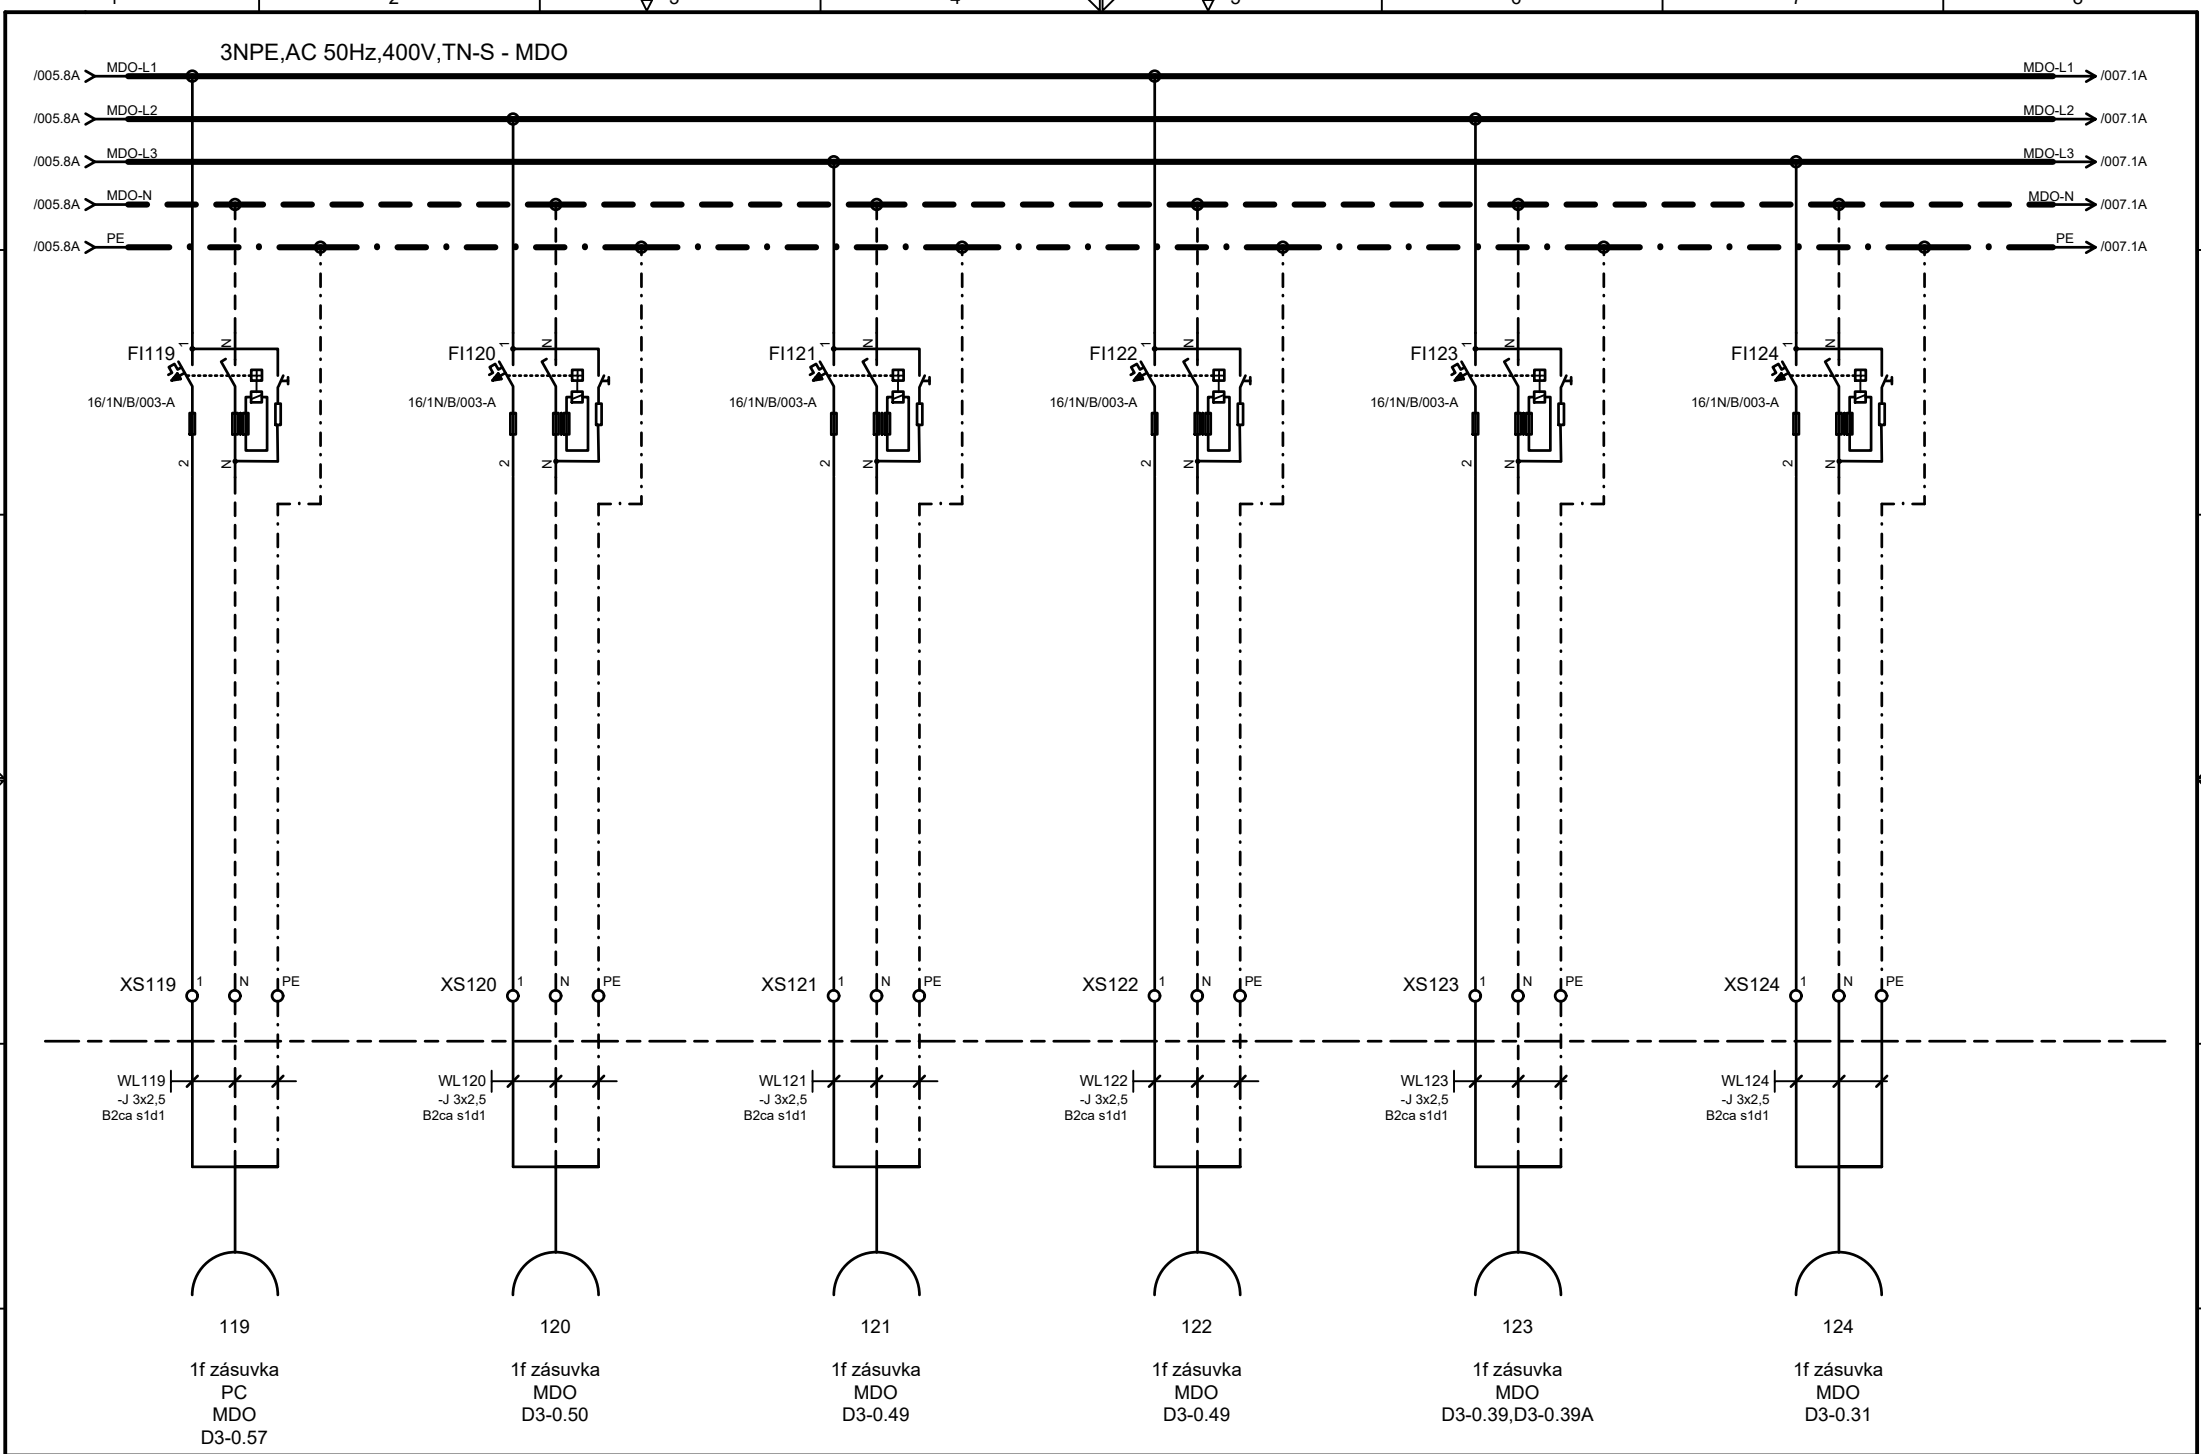


Projektant	Ing. Petr Šrámek	Investor			Místo zakázky		
Zodp. projektant	Ing. Petr Šrámek	Stavba			Číslo zakázky	DPS 09 - 2021	+1RS1D3-MDO
Kontroloval	Ing. Radomír Dufka	Objekt			Arch. číslo	D.1.01.4c-302	Název výkresu
Hip			D.1.01.4c Silnoproudá elektrotechnika		Stupeň projektu	DPS	Rozvaděč 1RS1.D3-MDO
							List 006
							10 cel.

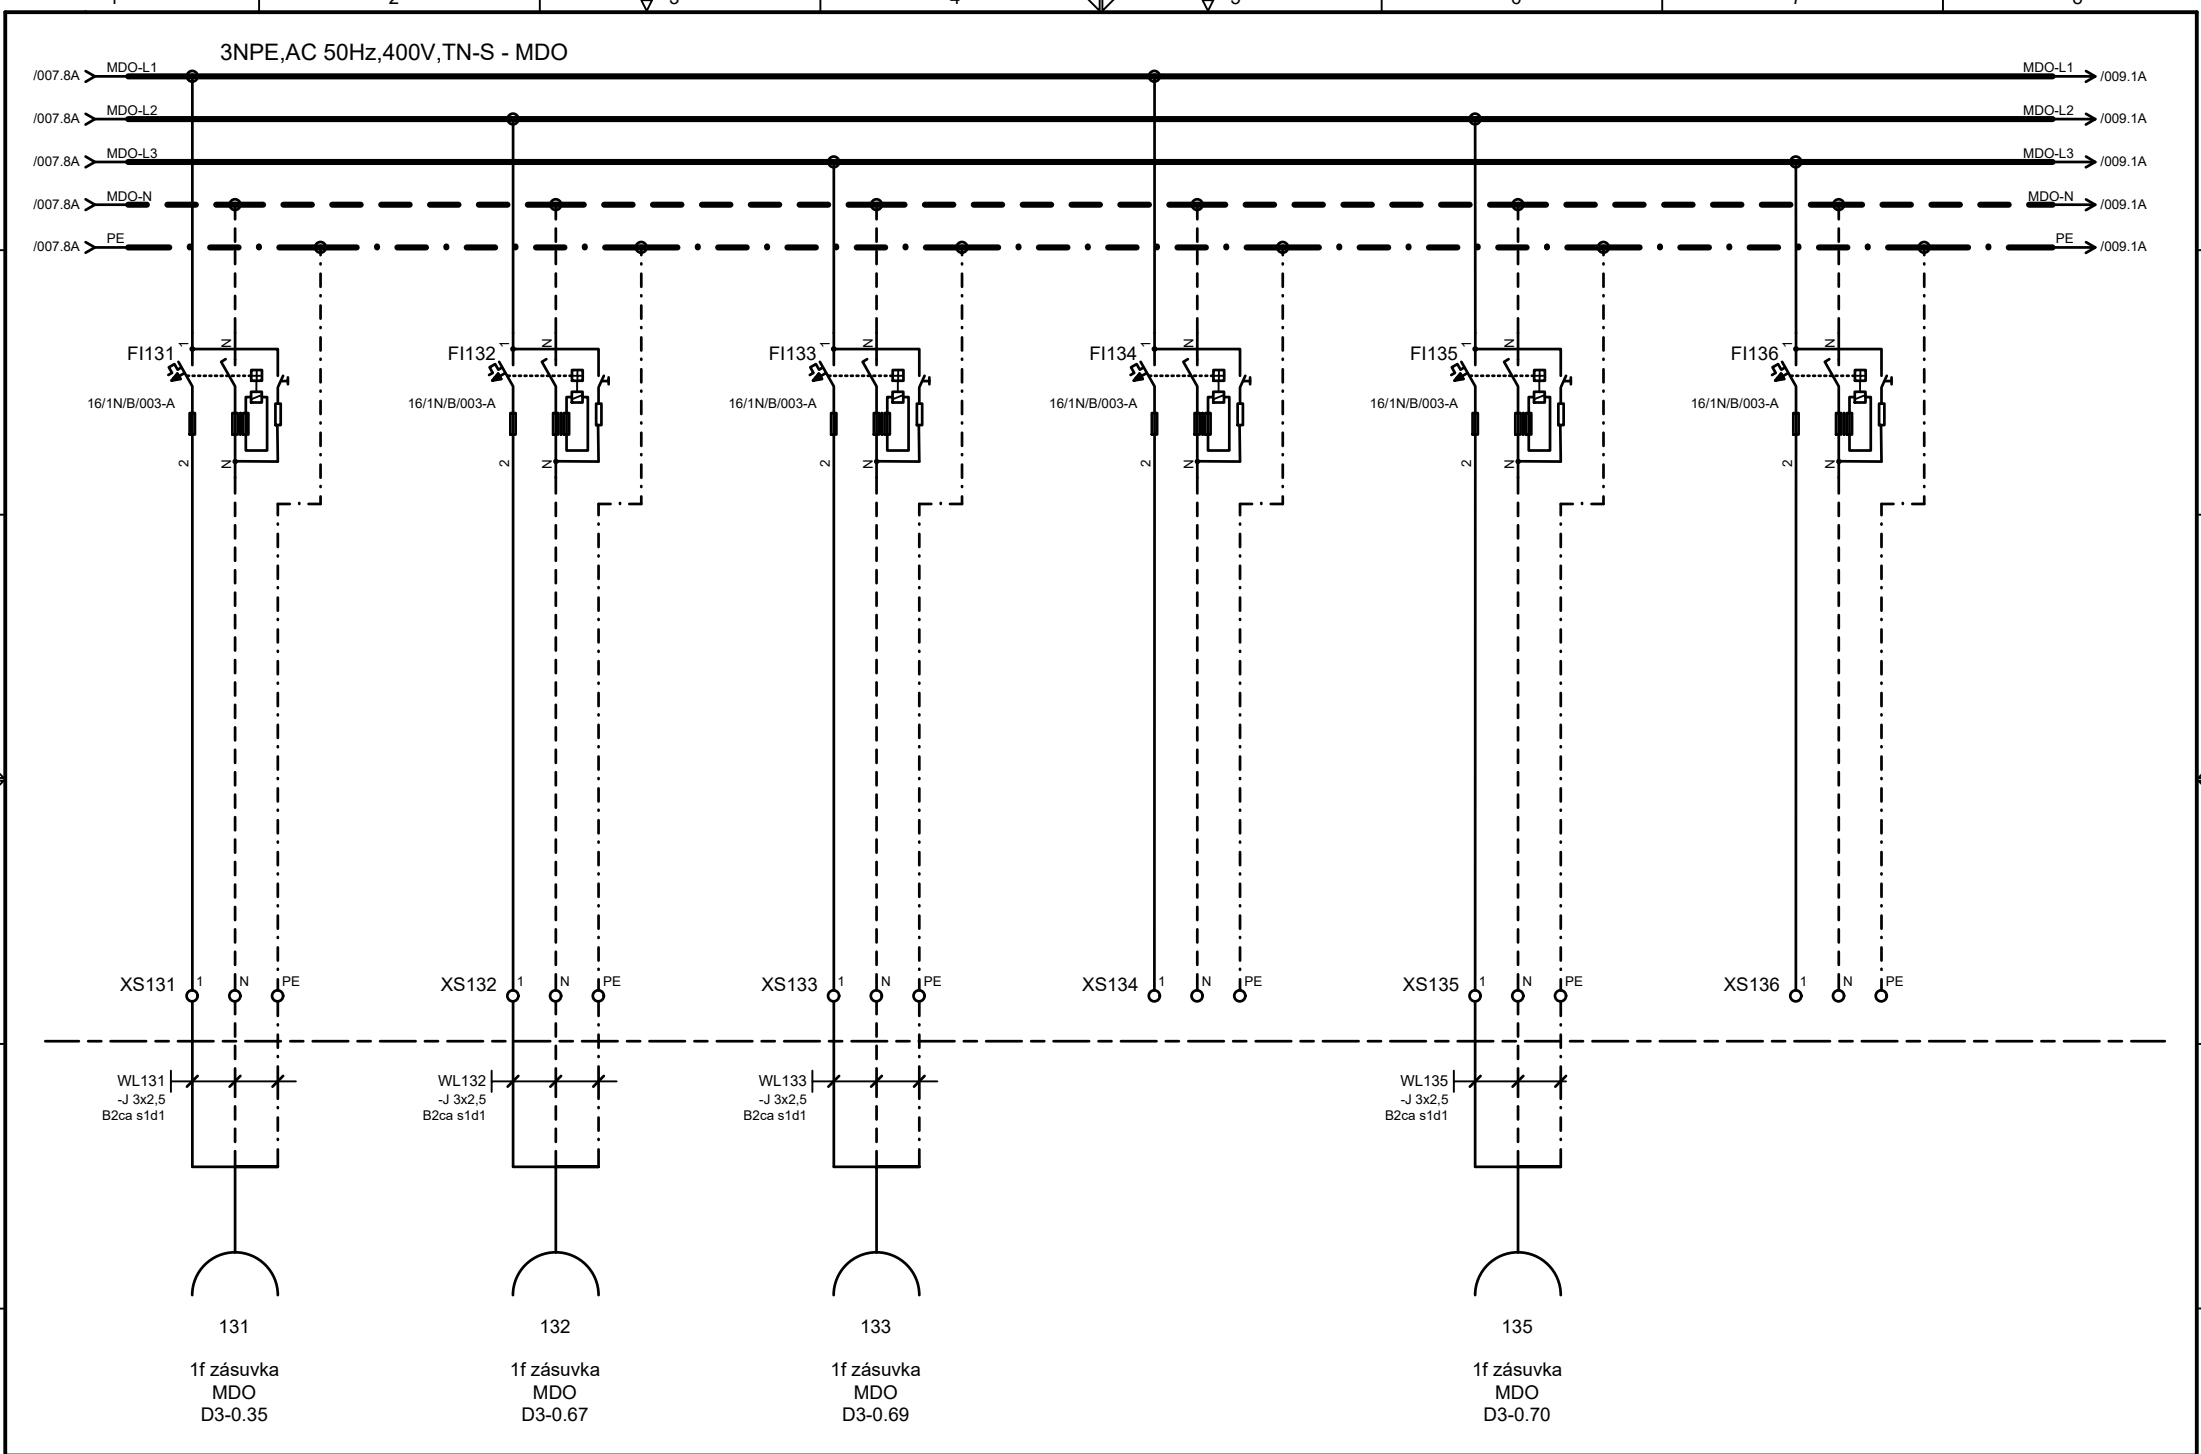


Projektant	Ing. Petr Šrámek	Investor			Místo zakázky			
Zodp. projektant	Ing. Petr Šrámek	Stavba			Číslo zakázky	DPS 09 - 2021	+1RS1D3-MDO	
Kontroloval	Ing. Radomír Dufka	Objekt			Arch. číslo	D.1.01.4c-302	Název výkresu	
Hip			D.1.01.4c Silnoproudá elektrotechnika		Stupeň projektu	DPS		Rozvaděč 1RS1.D3-MDO
							10 cel.	

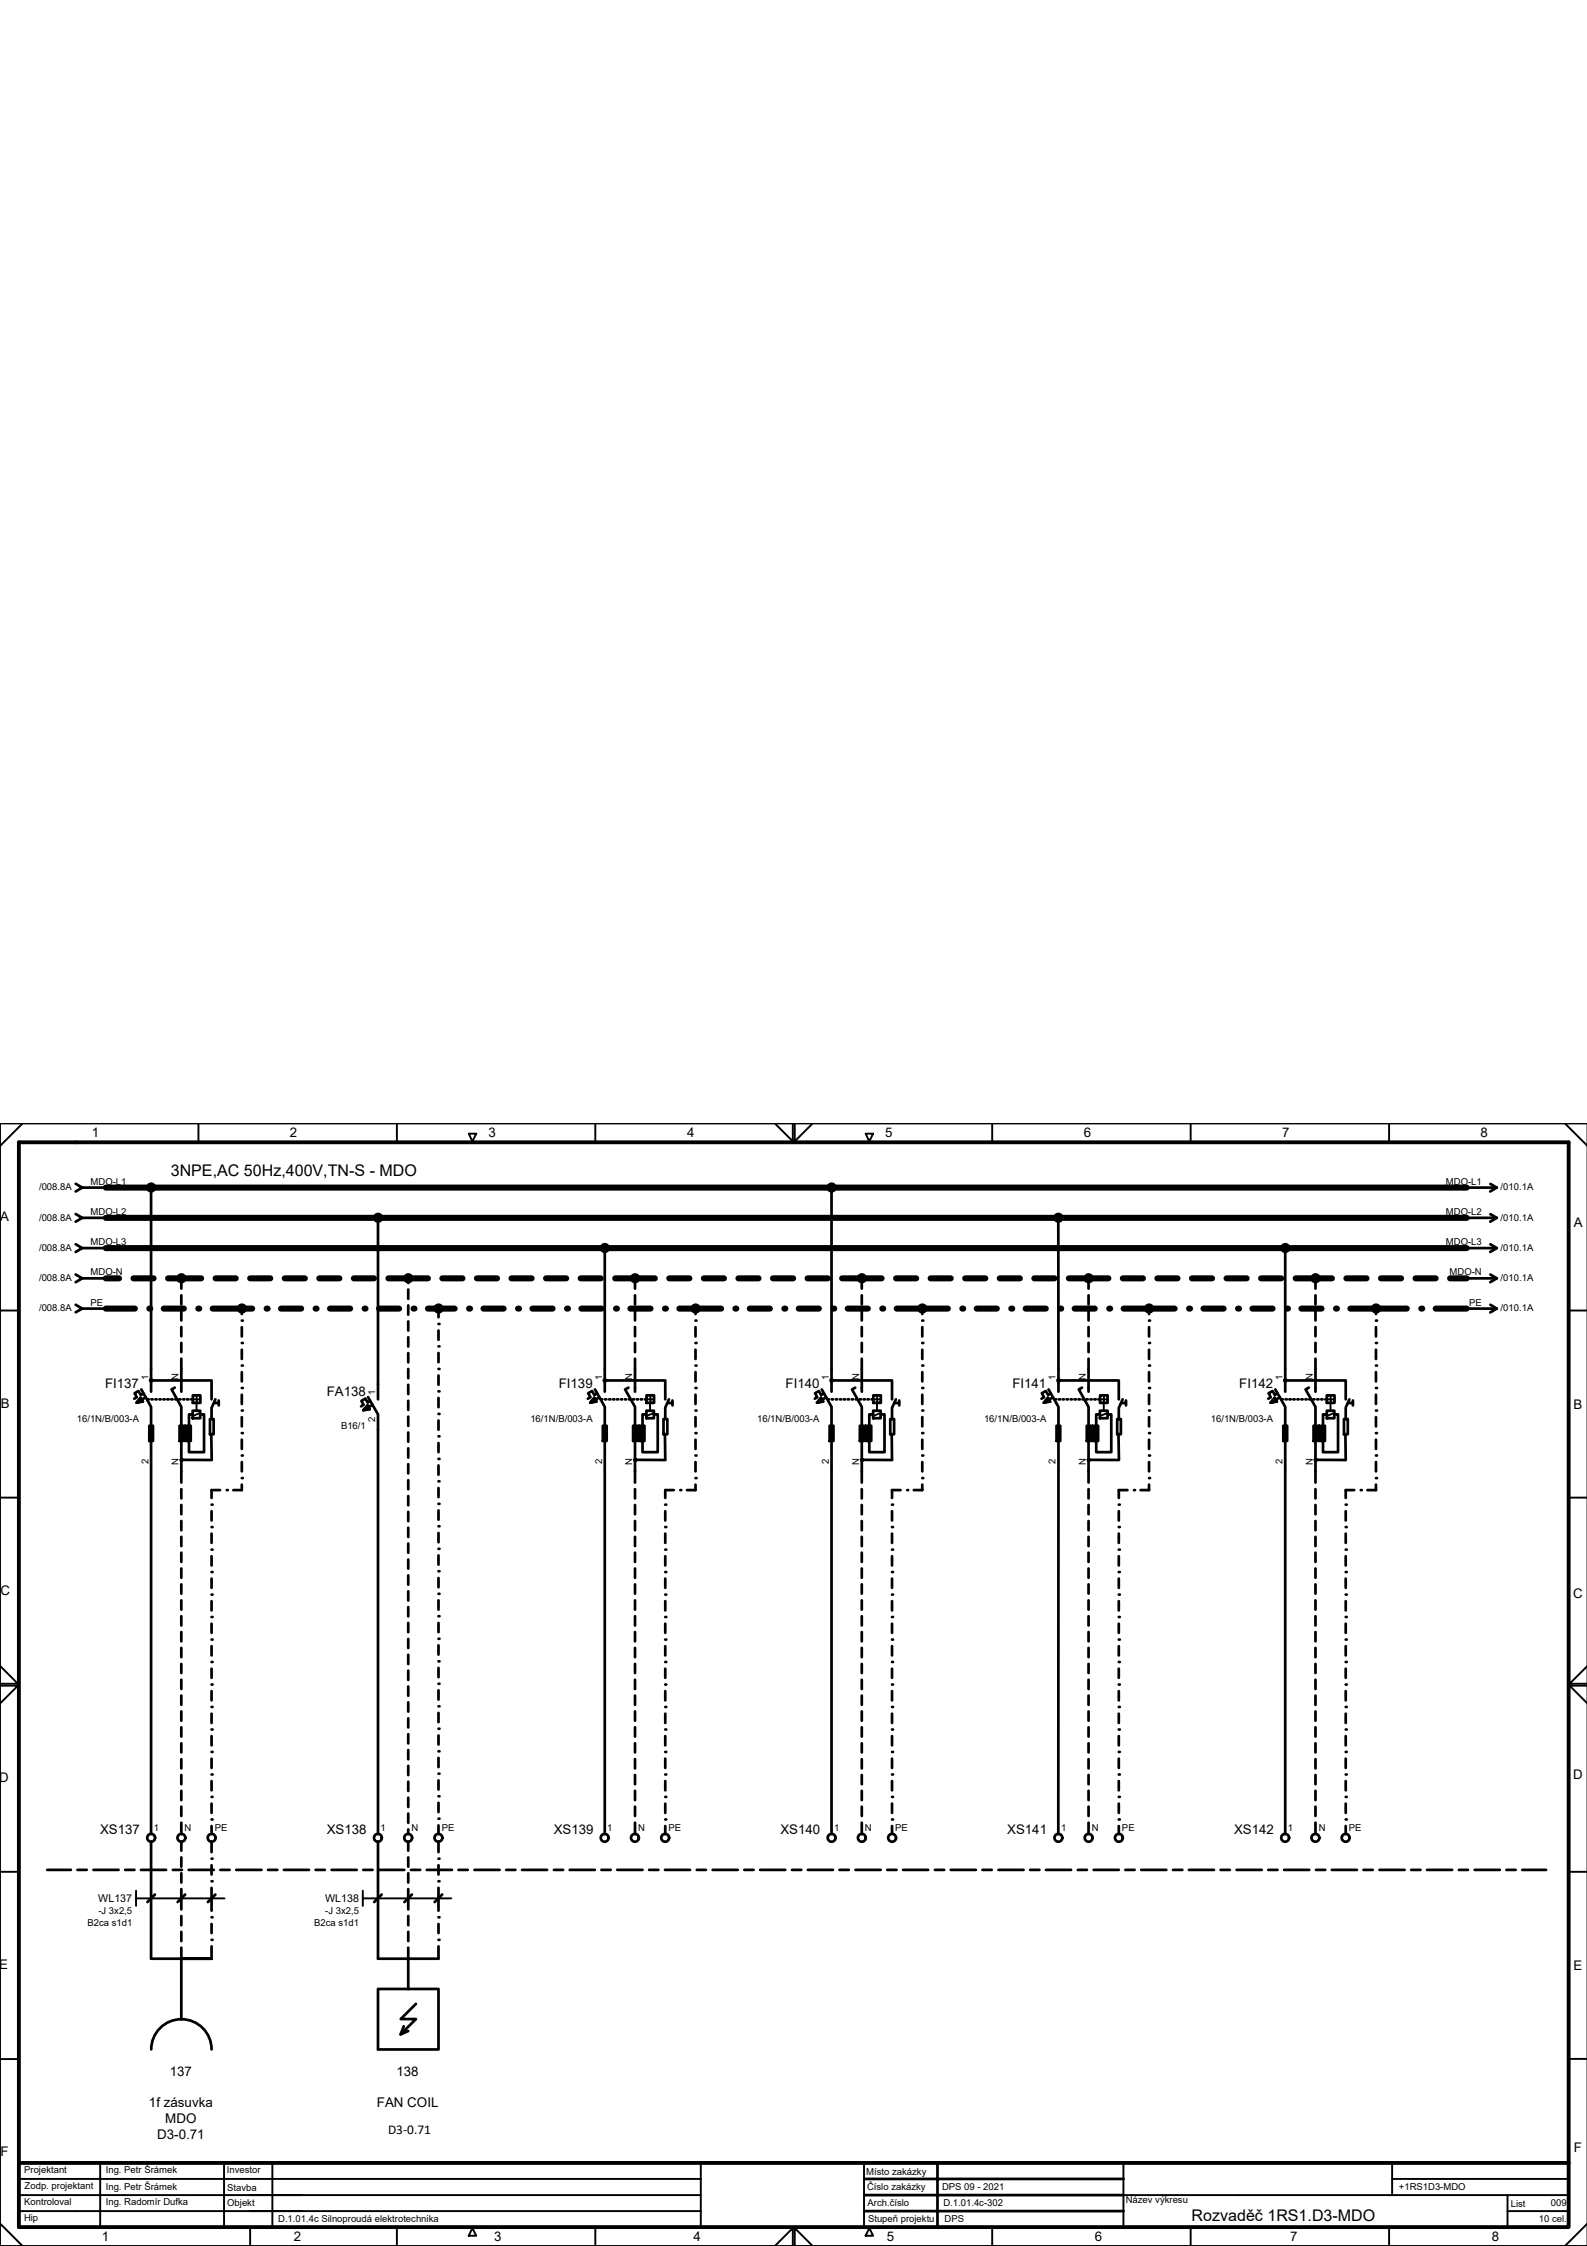

Projektant	Ing. Petr Srámek	Investor		Místo zakázky			
Zodp. projektant	Ing. Petr Srámek	Stavba		Číslo zakázky	DPS 09 - 2021		+1RS1D3-MDO
Kontroloval	Ing. Radomír Dufka	Objekt		Arch. číslo	D.1.01.4c-302	Název výkresu	

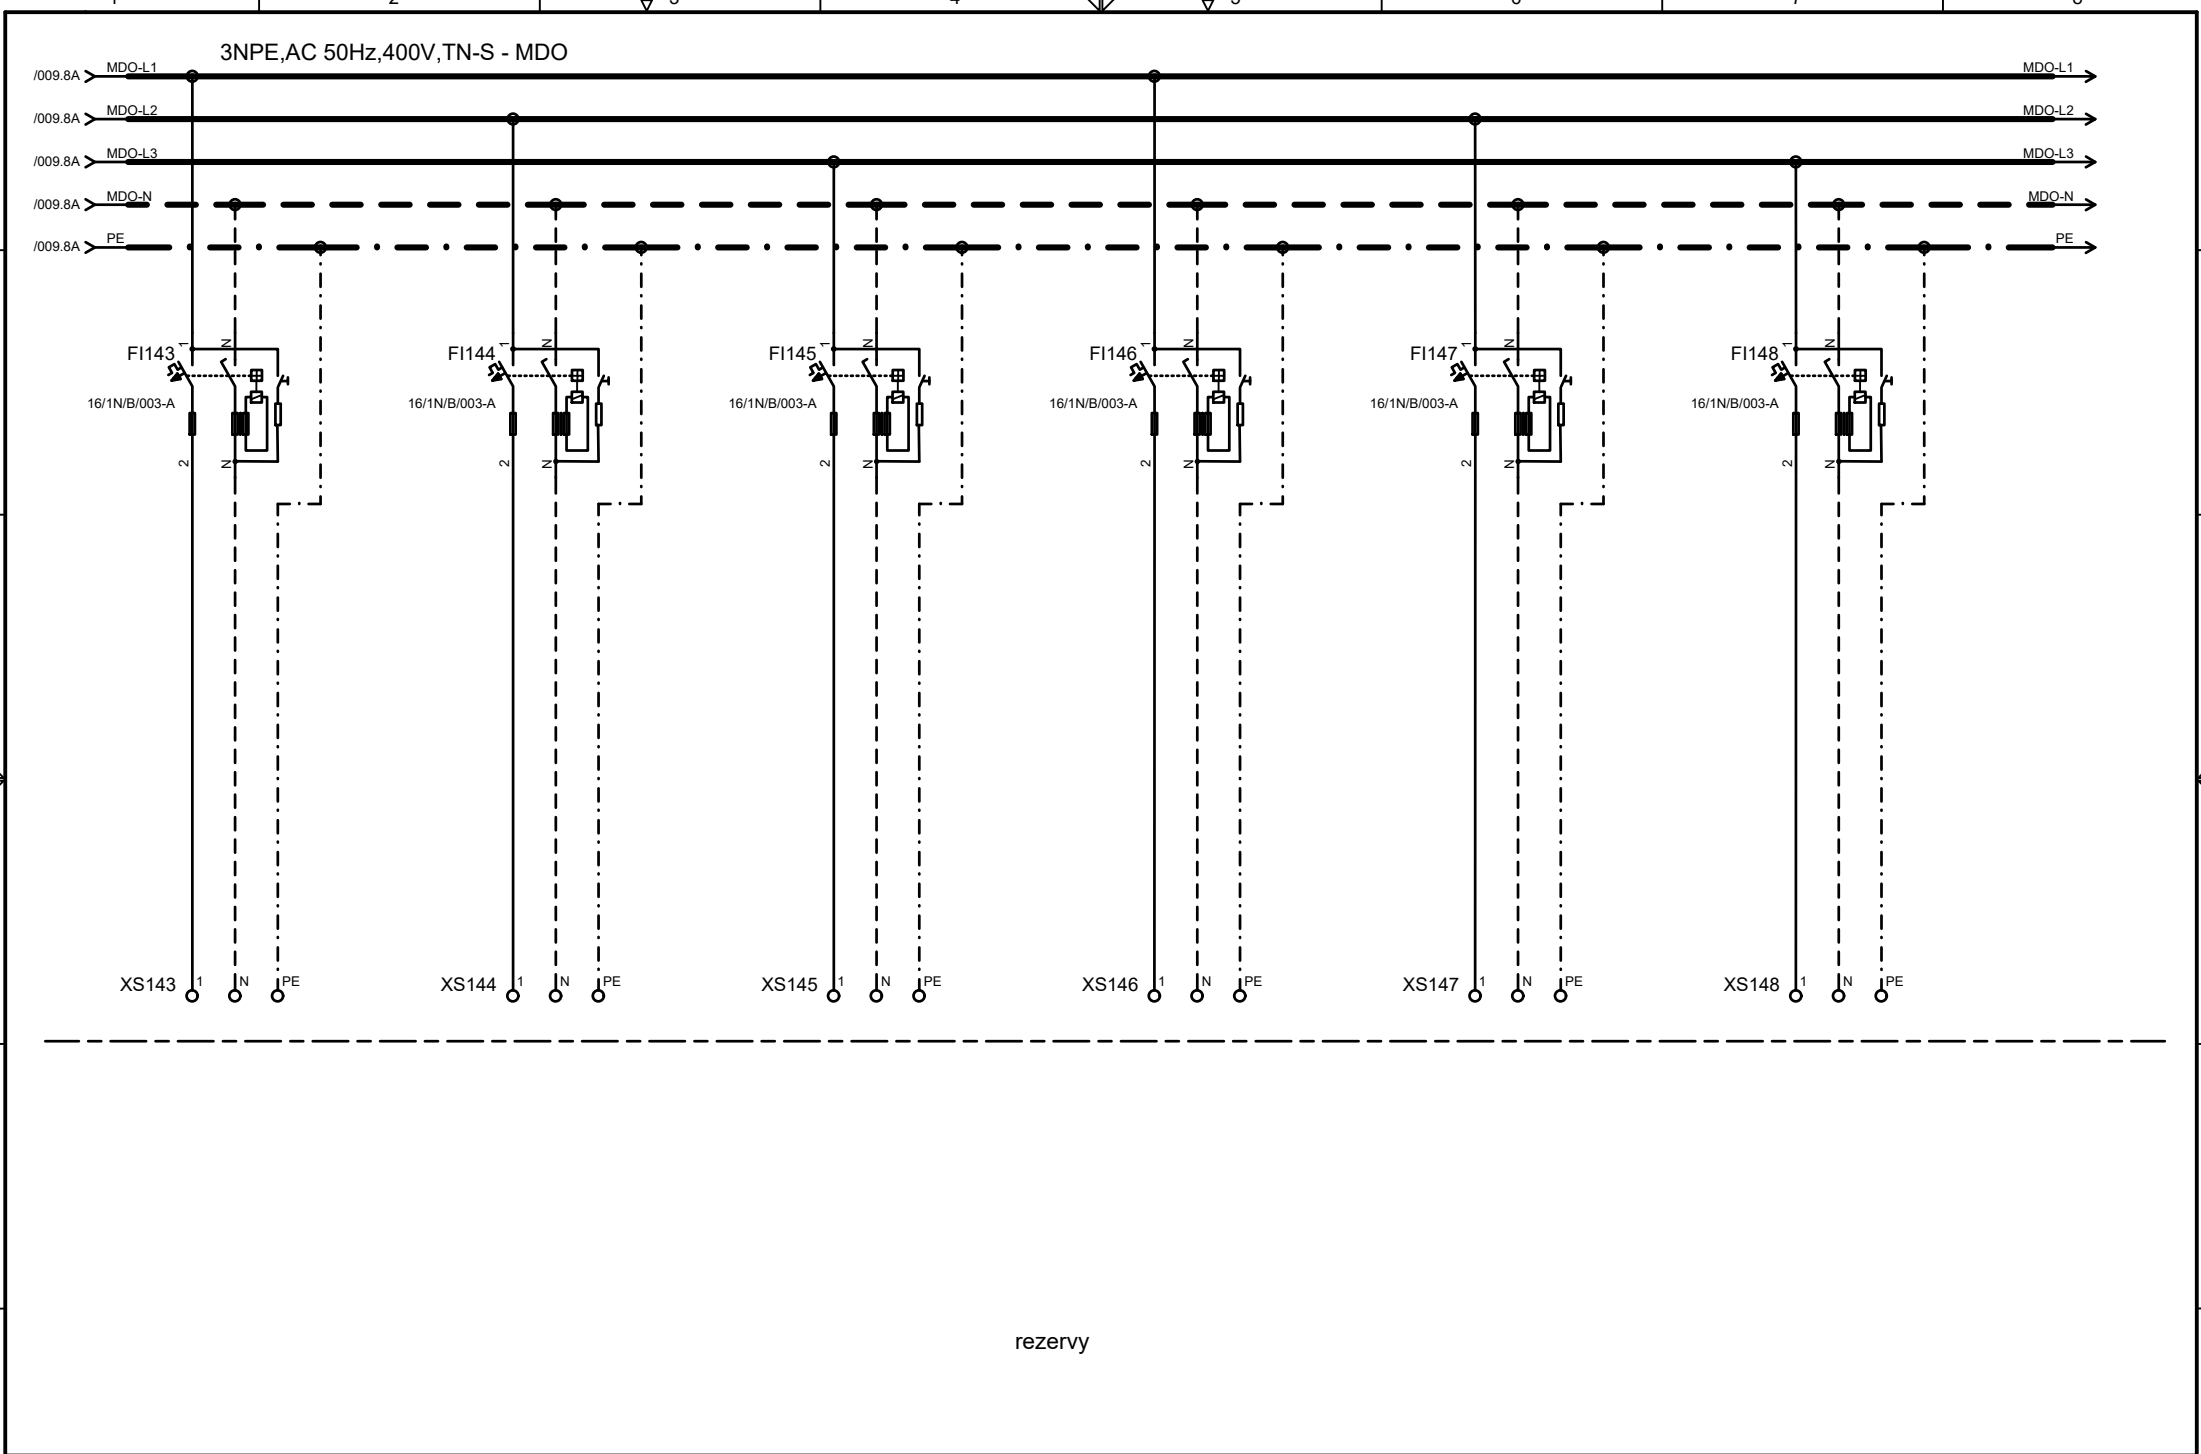

Projektant	Ing. Petr Šrámek	Investor		Místo zakázky			
Zodp. projektant	Ing. Petr Šrámek	Stavba		Číslo zakázky	DPS 09 - 2021		
Kontroloval	Ing. Radomír Dufka	Objekt		Arch. číslo	D.1.01.4c-302	Název výkresu	
Hip			D.1.01.4c Silnoproudá elektrotechnika	Stupeň projektu	DPS	Rozvaděč 1RS1.D3-MDO	
List		010		10 cel.			

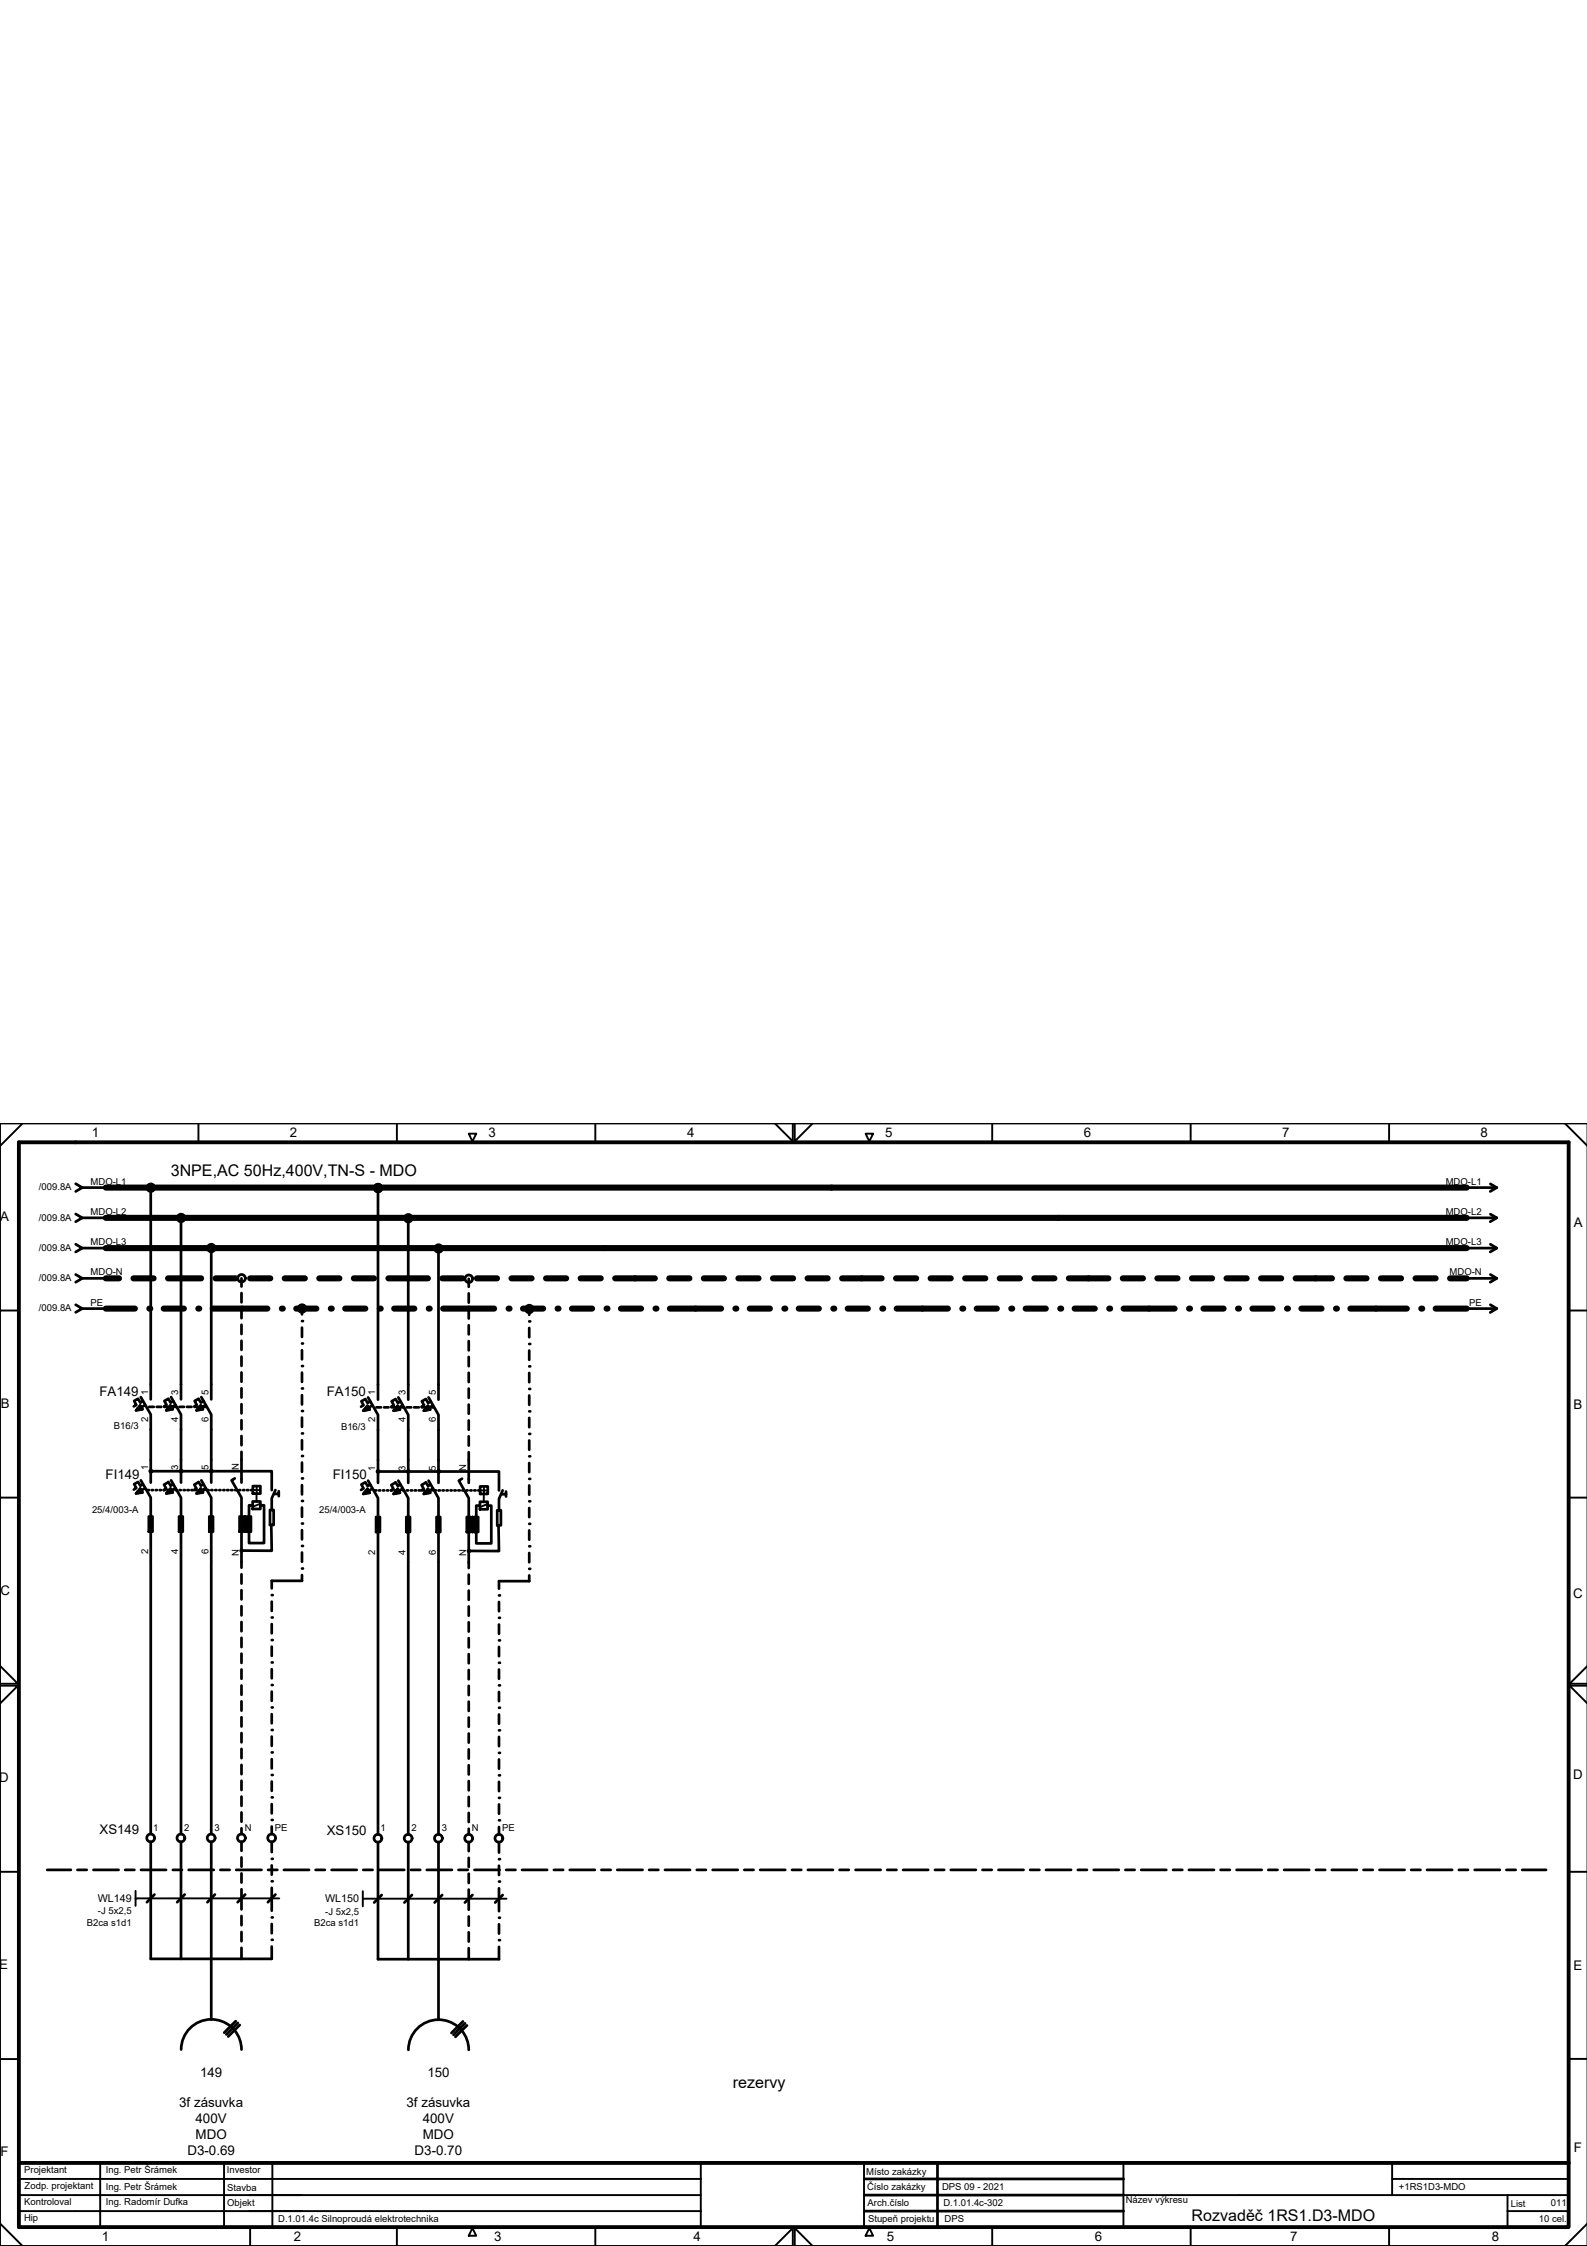

Projektant	Ing. Petr Šrámek	Investor		Místo zakázky			
Zodp. projektant	Ing. Petr Šrámek	Stavba		Číslo zakázky	DPS 09 - 2021		+1RS1D3-MDO
Kontroloval	Ing. Radomír Dufka	Objekt		Arch. číslo	D.1.01.4c-302	Název výkresu	
Hip			D.1.01.4c Silnoproudá elektroinstalace	Stupeň projektu	DPS	Rozvaděč 1RS1.D3-MDO	List 011 10 cel.