



ROZVADĚČ RH.D3-DO


ROZMĚRY:	VxSxH=2100 x 2600 x 500 mm Pole 1 - šíře 1000 mm Pole 2, 3 - šíře 800 mm
KRYTÍ:	IP40 / IP20
PŘÍVOD:	SPODEM
VÝVODY:	NAHORU
INSTALOVANÝ PŘÍKON:	Pi = 56,1 kW
SOUČINITEL SOUDOBOSTI:	0,9
INSTALOVANÝ PŘÍKON:	Pp = 50,86 kW
JMENOVITÝ PROUD:	In = 400 A
ZKRATOVÝ PROUD:	Ik''= 8,8 kA
PROUDOVÁ SOUSTAVA:	3PEN AC/50Hz 230/400V/TN-C-S

v.č. 3011.126.14-23


Revize	Vypracoval	Popis revize	Datum

<div> Clean Room Solutions BLOCK a.s., U Kasáren 727 757 01 Valašské Meziříčí</div>		Investor: <div> Nemocnice Vyškov</div>	
Profese: EL			Autorizace:
	Vypracoval:	Kontroloval:	
	LUDEK DORUŠKA (Elmo)	TOMÁŠ POTĚŠIL	


Akce:	NEMOCNICE VYŠKOV, p.o. MAGNETICKÁ REZONANCE A STAVEBNÍ ÚPRAVY KŘÍDLA D3	Zakázkové číslo:	100745 DSPS 08 - 2023	Paré:
		Datum:	08 - 2023	
		Stupeň: Dokumentace skutečného provedení stavby		
Objekt:	PŘÍSTAVBA KŘÍDLA D3	SO 01	Formát:	12 A4
Obsah:	Rozvaděč RH.D3-DO		Měřítko: 1:50	Číslo výkresu: D.1.01.4c-315

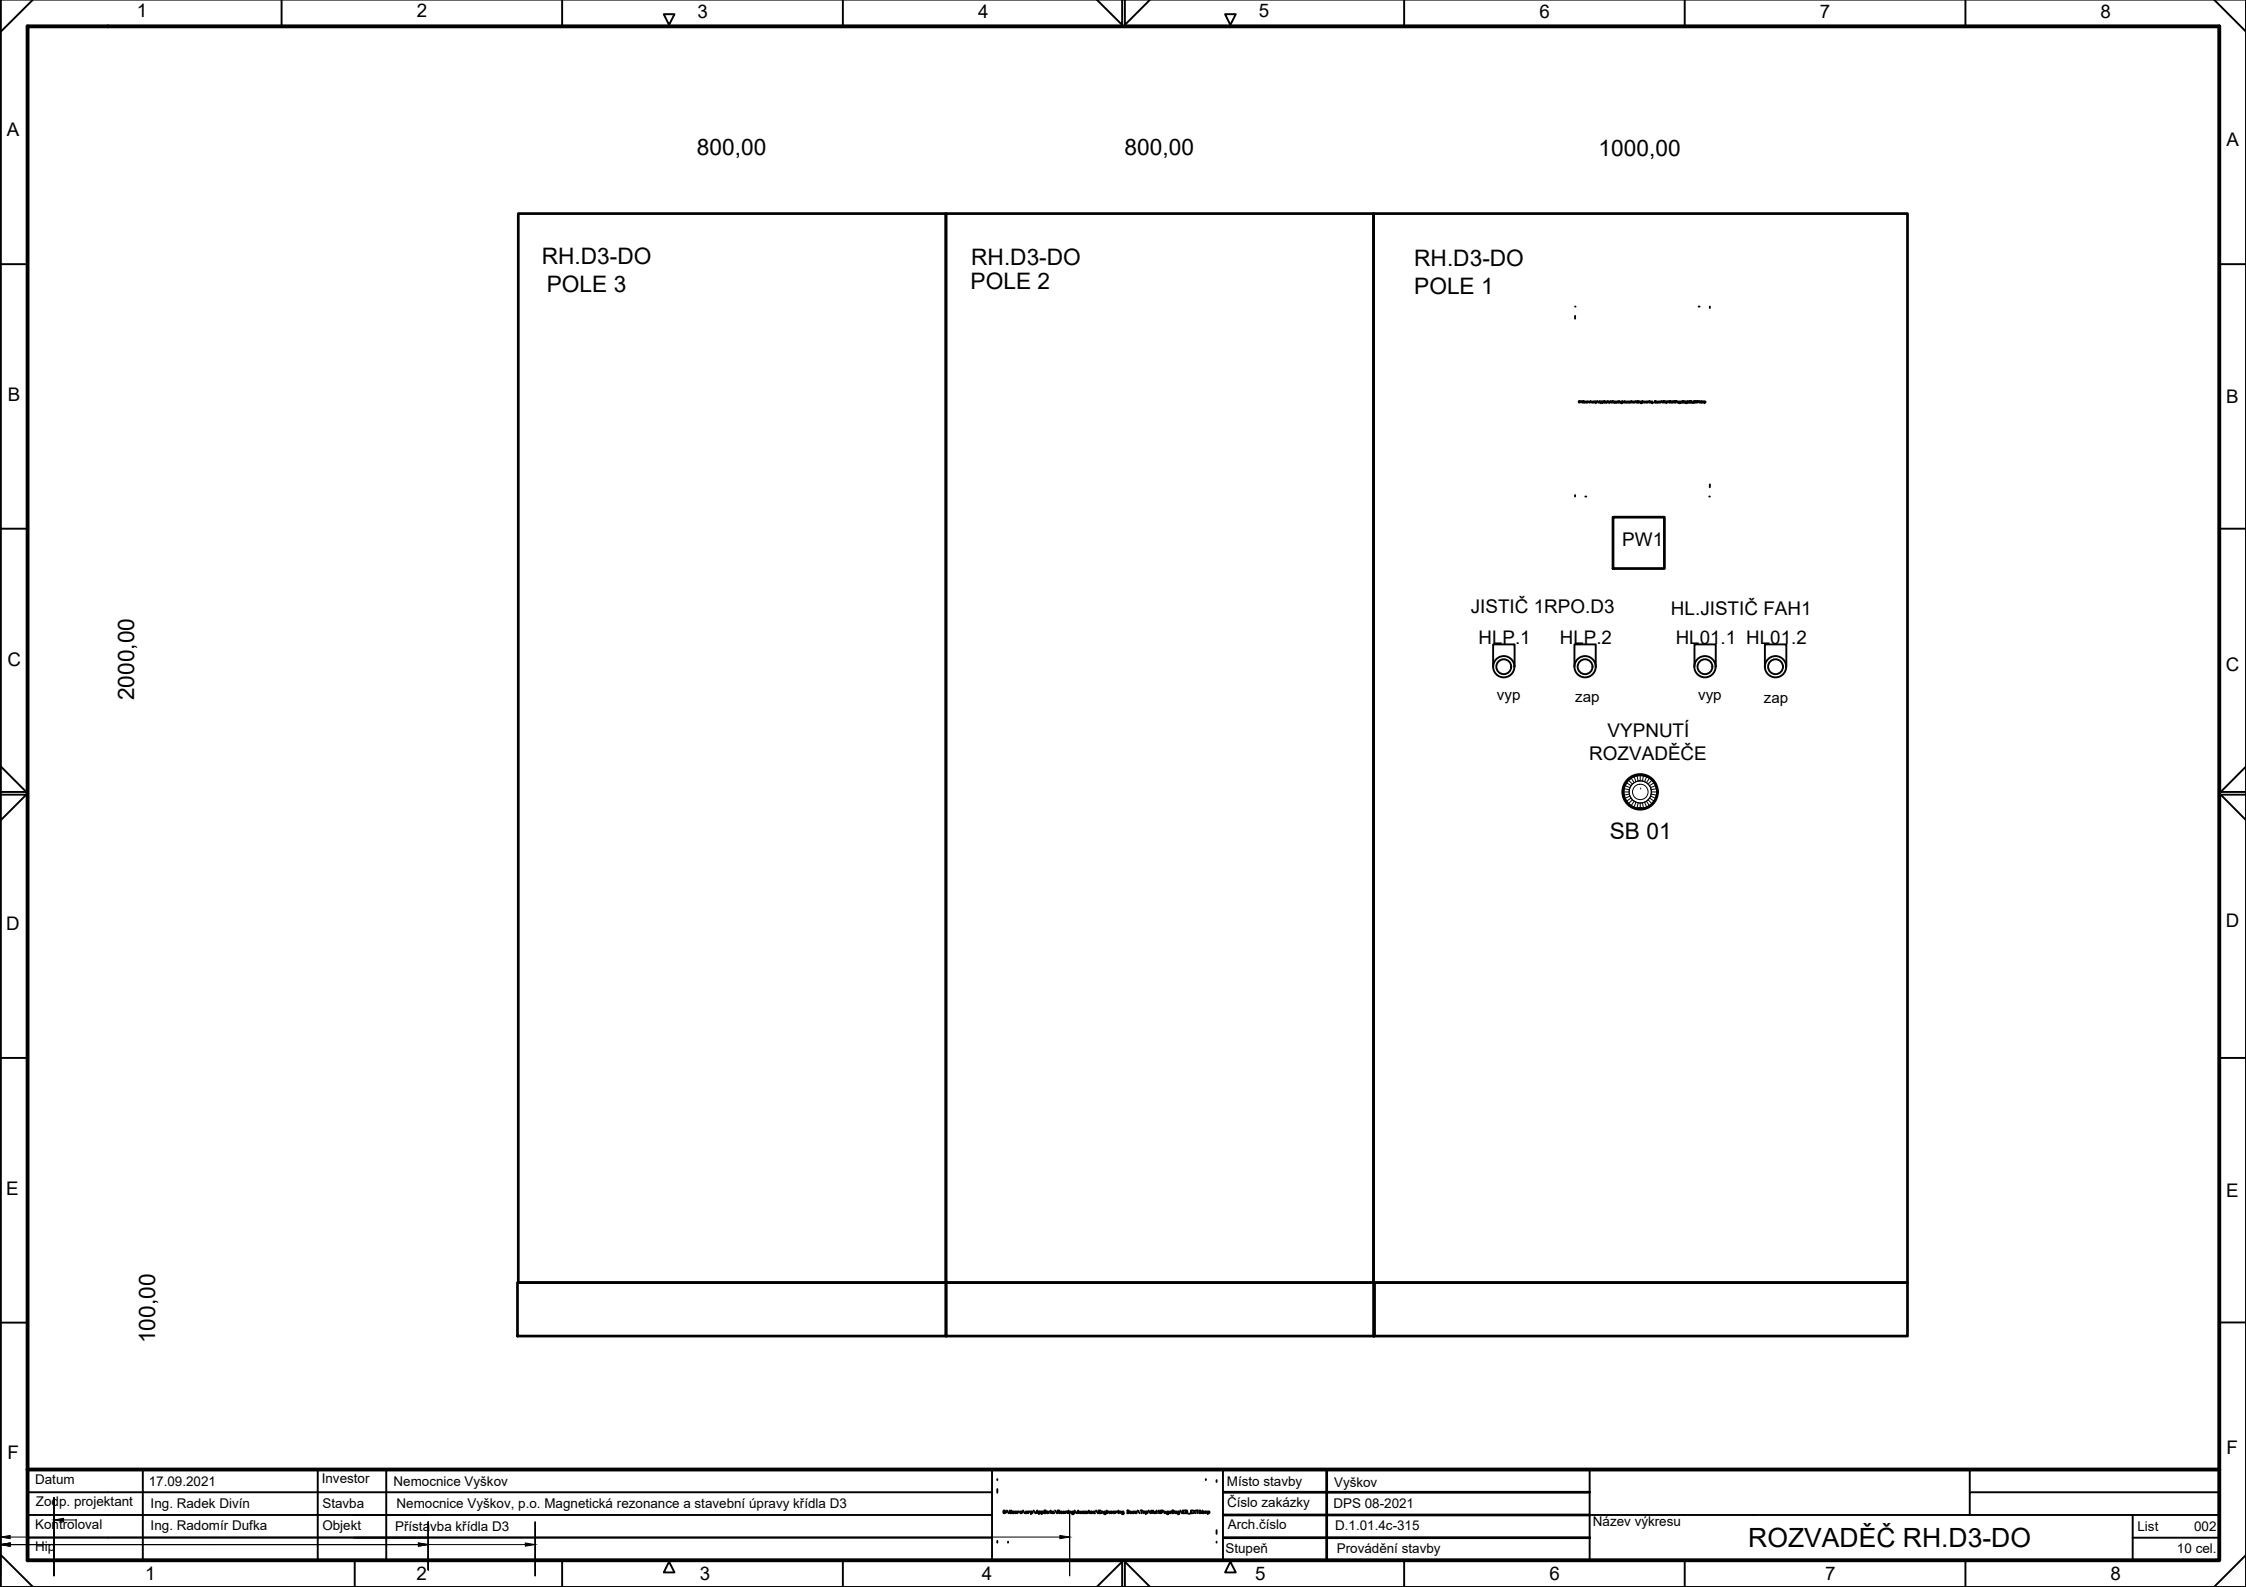


Datum	17.09.2021	Investor	Nemocnice Vyškov	Místo stavby	Vyškov		
Zoř. projektant	Ing. Radek Divín	Stavba	Nemocnice Vyškov, p.o. Magnetická rezonance a stavební úpravy křídla D3	Číslo zakázky	DPS 08-2021		
Kontroloval	Ing. Radomír Dufka	Objekt	Přístavba křídla D3	Arch. číslo	D.1.01.4c-315	Název výkresu	ROZVADĚČ RH.D3-DO
Stupeň				Stupeň	Provádění stavby	List	002
							10 cel.

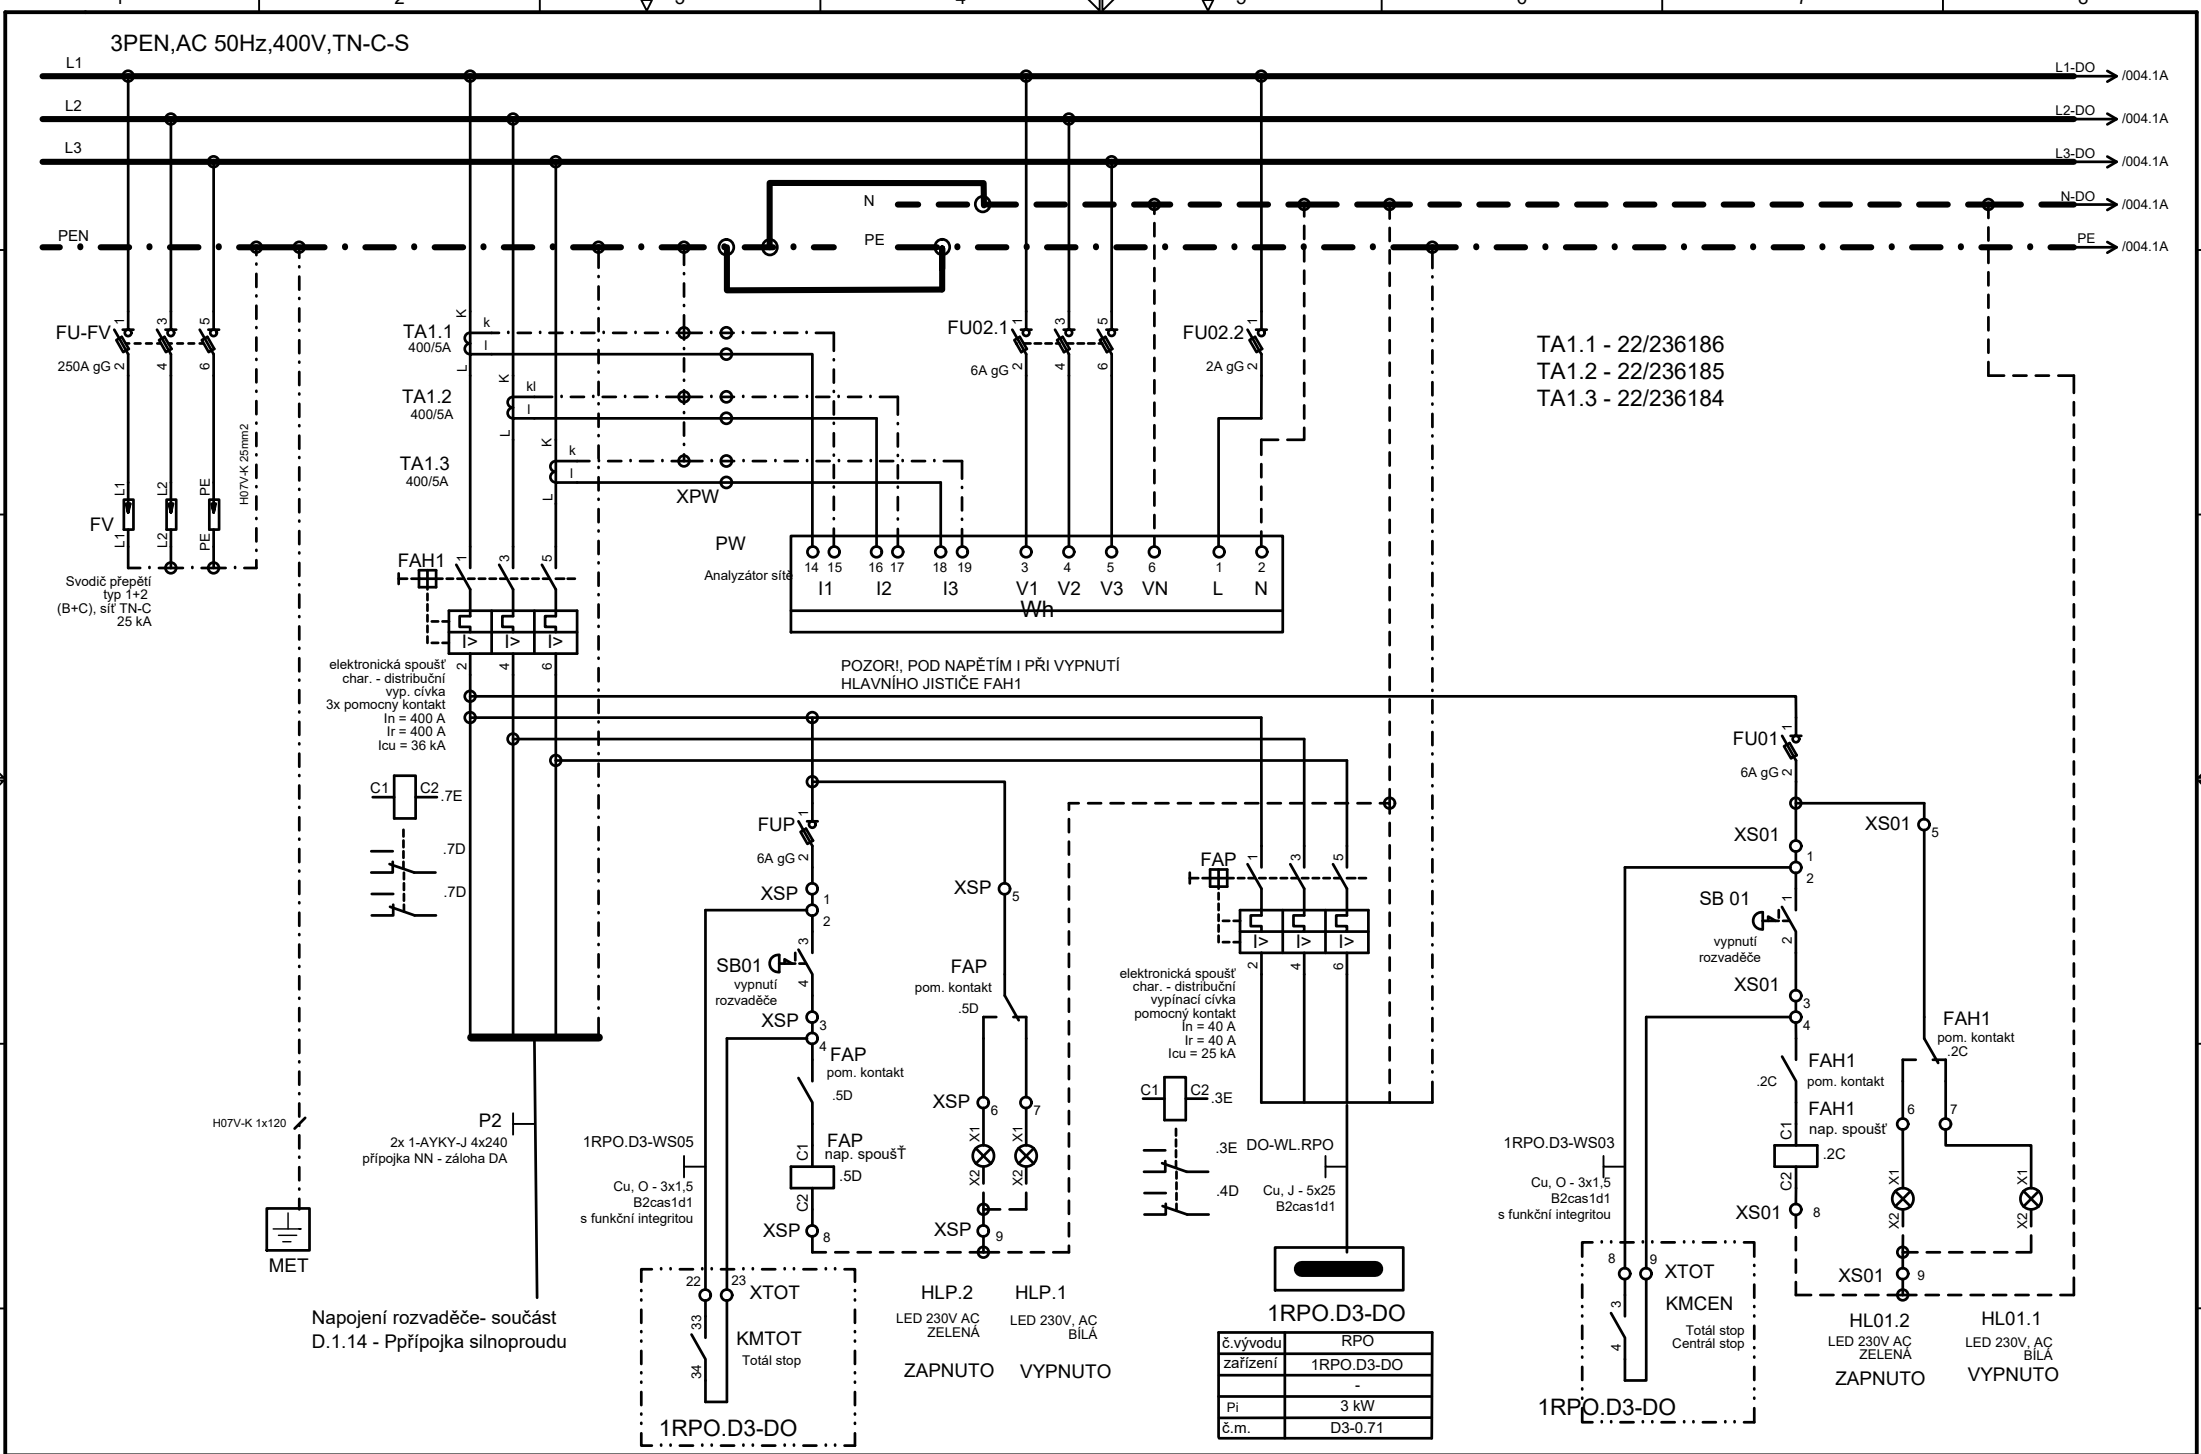

Datum	17.09.2021	Investor	Nemocnice Vyškov	Místo stavby	Vyškov	Název výkresu	ROZVADĚČ RH.D3-DO	List	003
Zodp. projektant	Ing. Radek Divín	Stavba	Nemocnice Vyškov, p.o. Magnetická rezonance a stavební úpravy křídla D3	Číslo zakázky	DPS 08-2021				
Kontroloval	Ing. Radomír Dufka	Objekt	Přístavba křídla D3	Arch. číslo	D.1.01.4c-315				
Hip				Stupeň	Provádění stavby				10 cel.

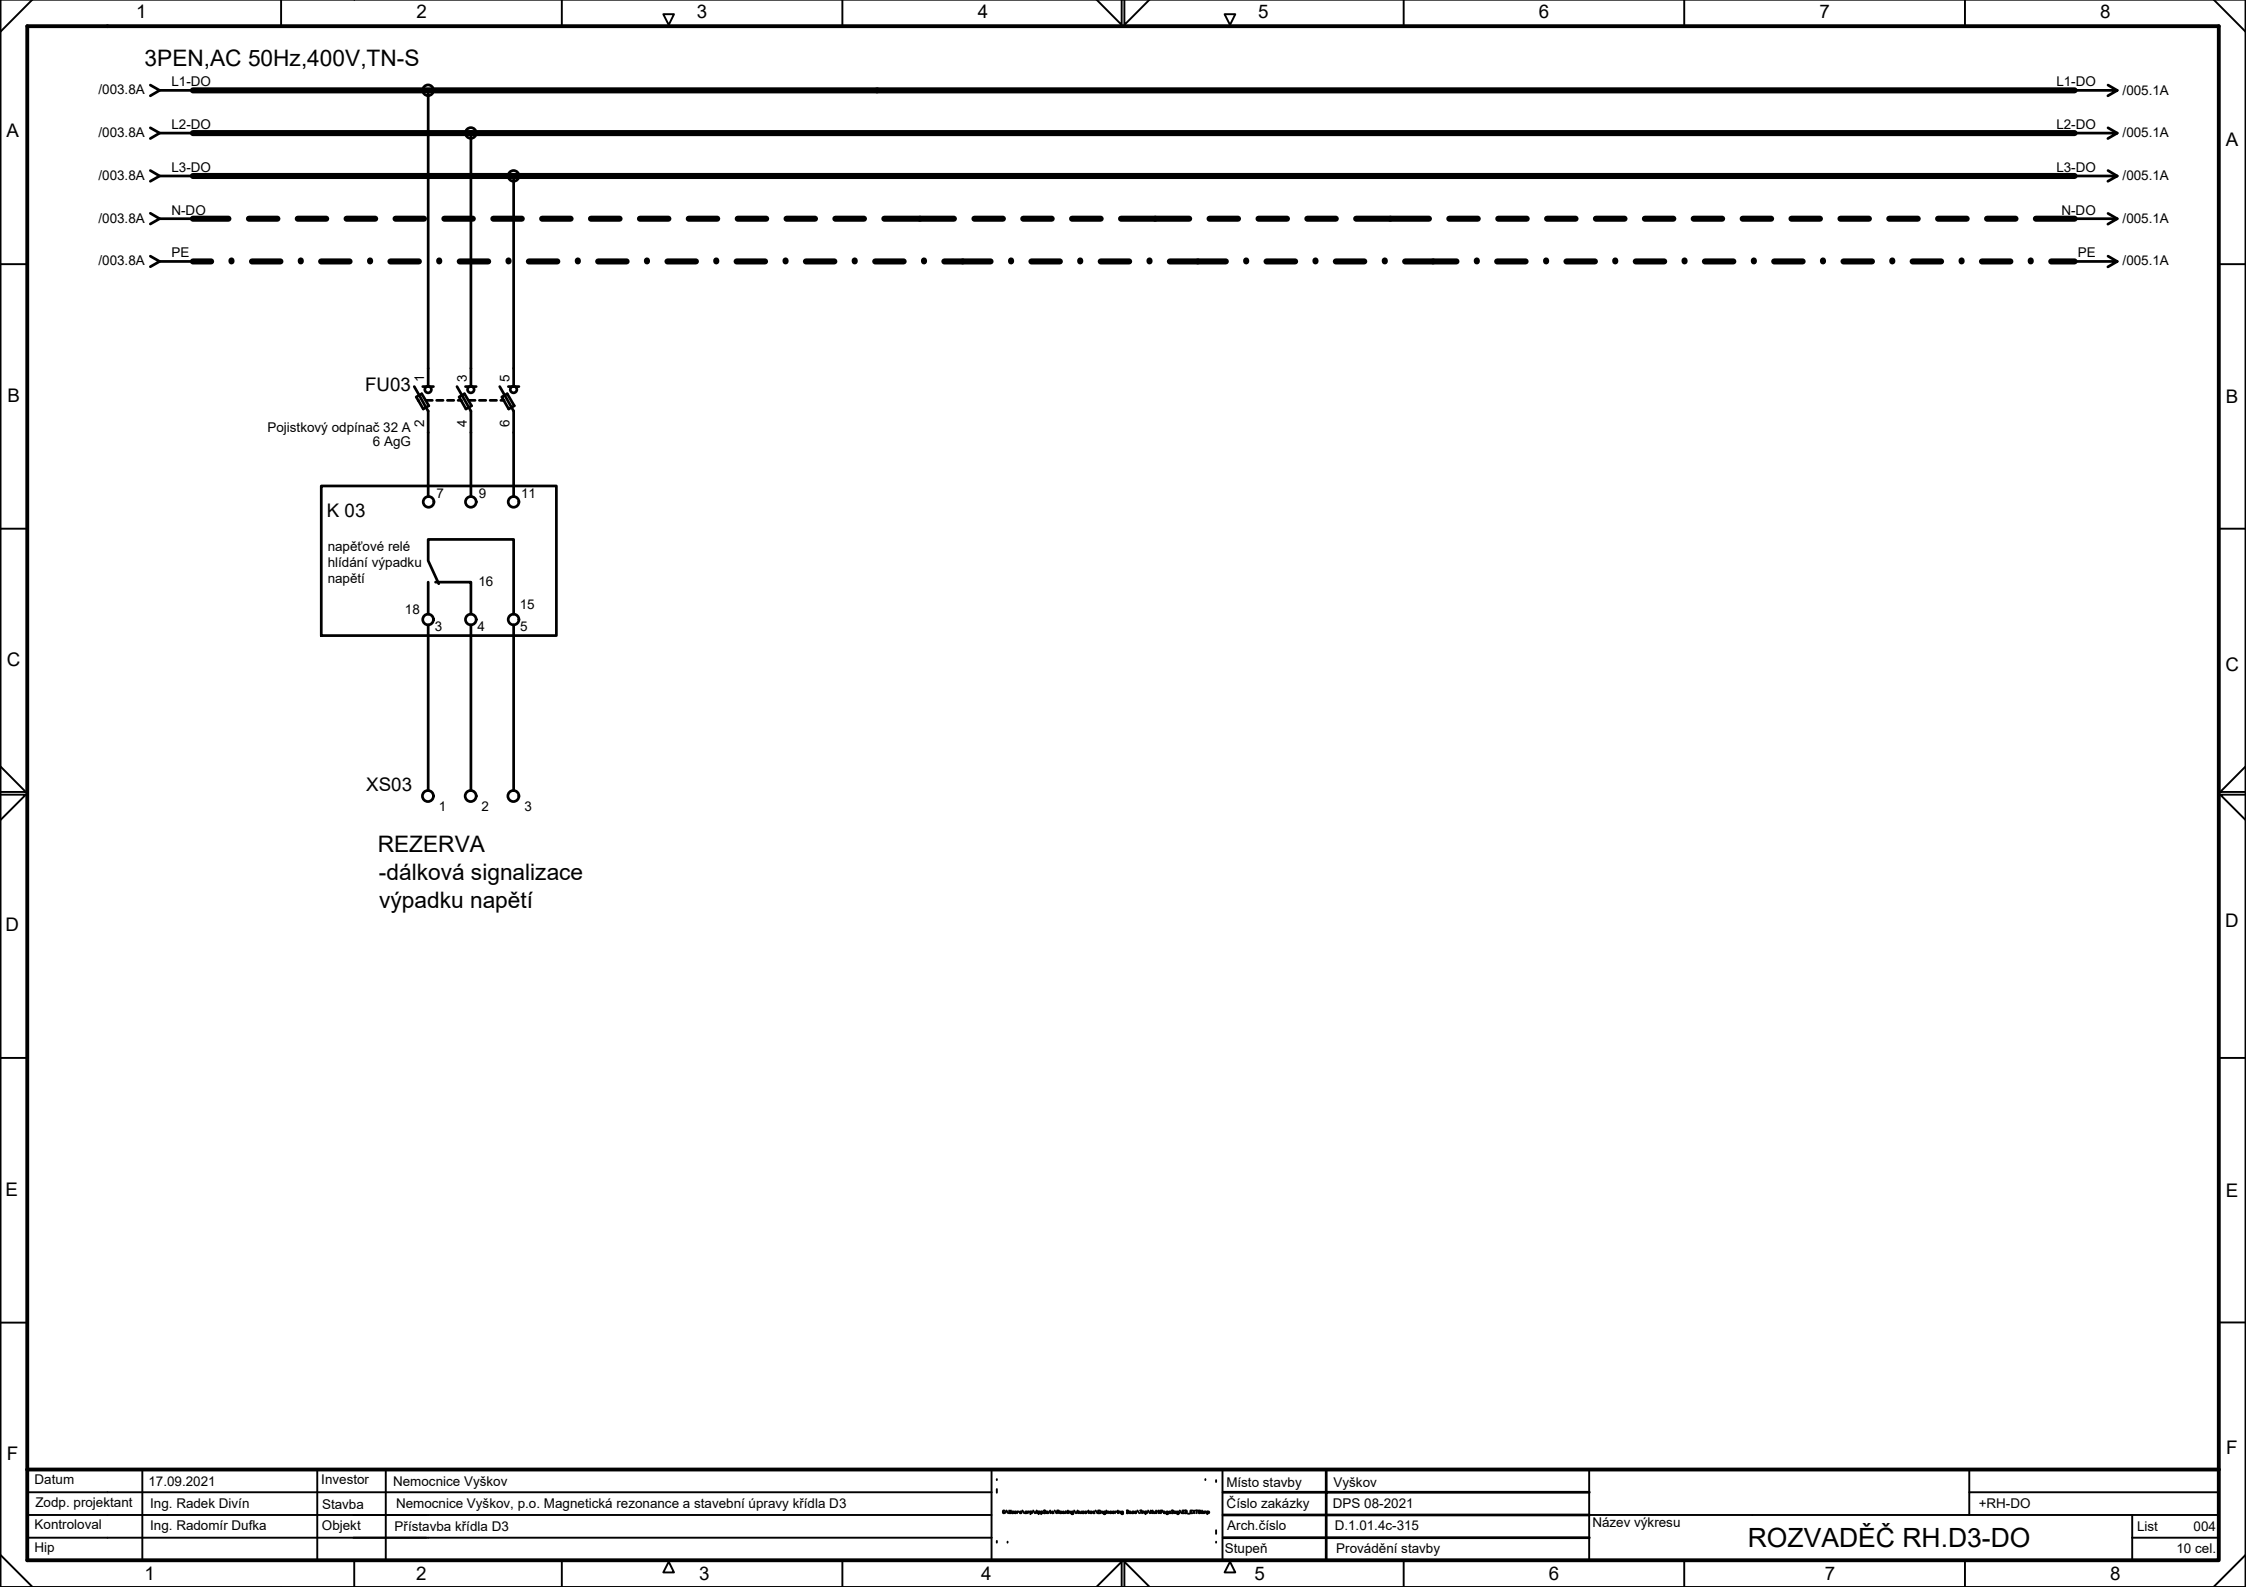

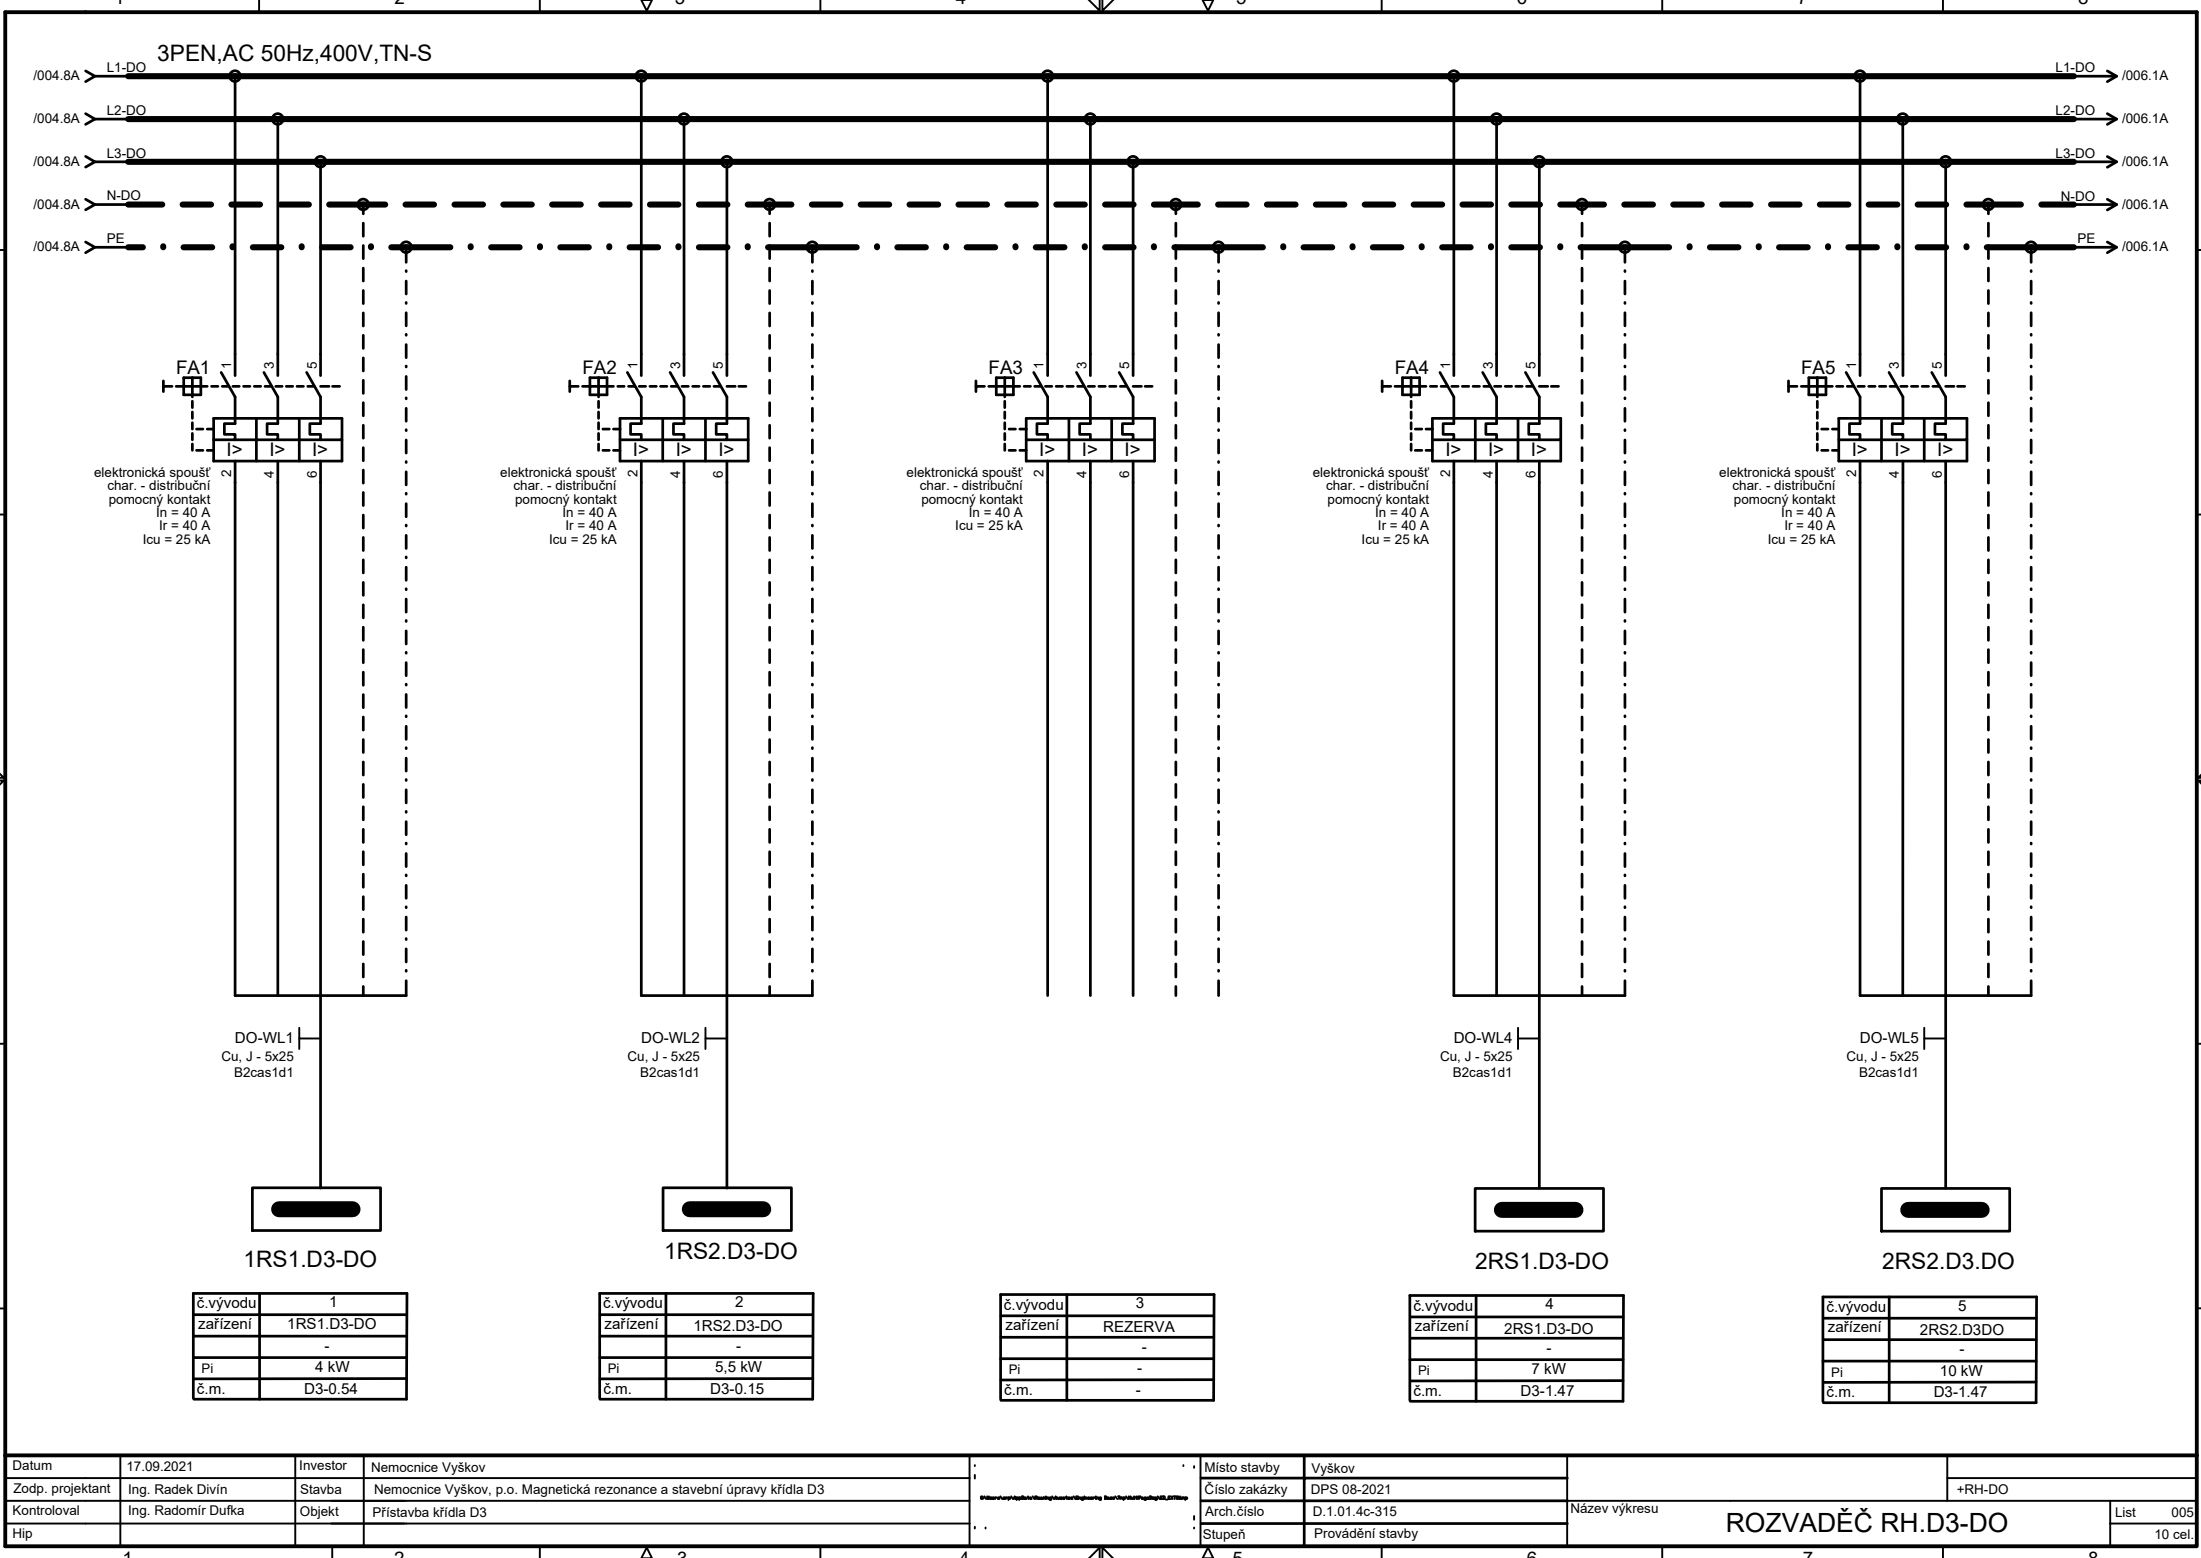

č.vývodu	1
zařízení	1RS1.D3-DO
Pi	4 kW
č.m.	D3-0.54


č.vývodu	2
zařízení	1RS2.D3-DO
Pi	5,5 kW
č.m.	D3-0.15

č.vývodu	3
zařízení	REZERVA
Pi	-
č.m.	-


č.vývodu	4
zařízení	2RS1.D3-DO
Pi	7 kW
č.m.	D3-1.47


č.vývodu	5
zařízení	2RS2.D3DO
Pi	10 kW
č.m.	D3-1.47

Datum	17.09.2021	Investor	Nemocnice Vyškov	Místo stavby	Vyškov		
Zodp. projektant	Ing. Radek Divín	Stavba	Nemocnice Vyškov, p.o. Magnetická rezonance a stavební úpravy křídla D3	Číslo zakázky	DPS 08-2021	+RH-DO	
Kontroloval	Ing. Radomír Dufka	Objekt	Přístavba křídla D3	Arch.číslo	D.1.01.4c-315	Název výkresu	ROZVADĚČ RH.D3-DO
Hip				Stupeň	Provádění stavby	List 005	
							10 cel.

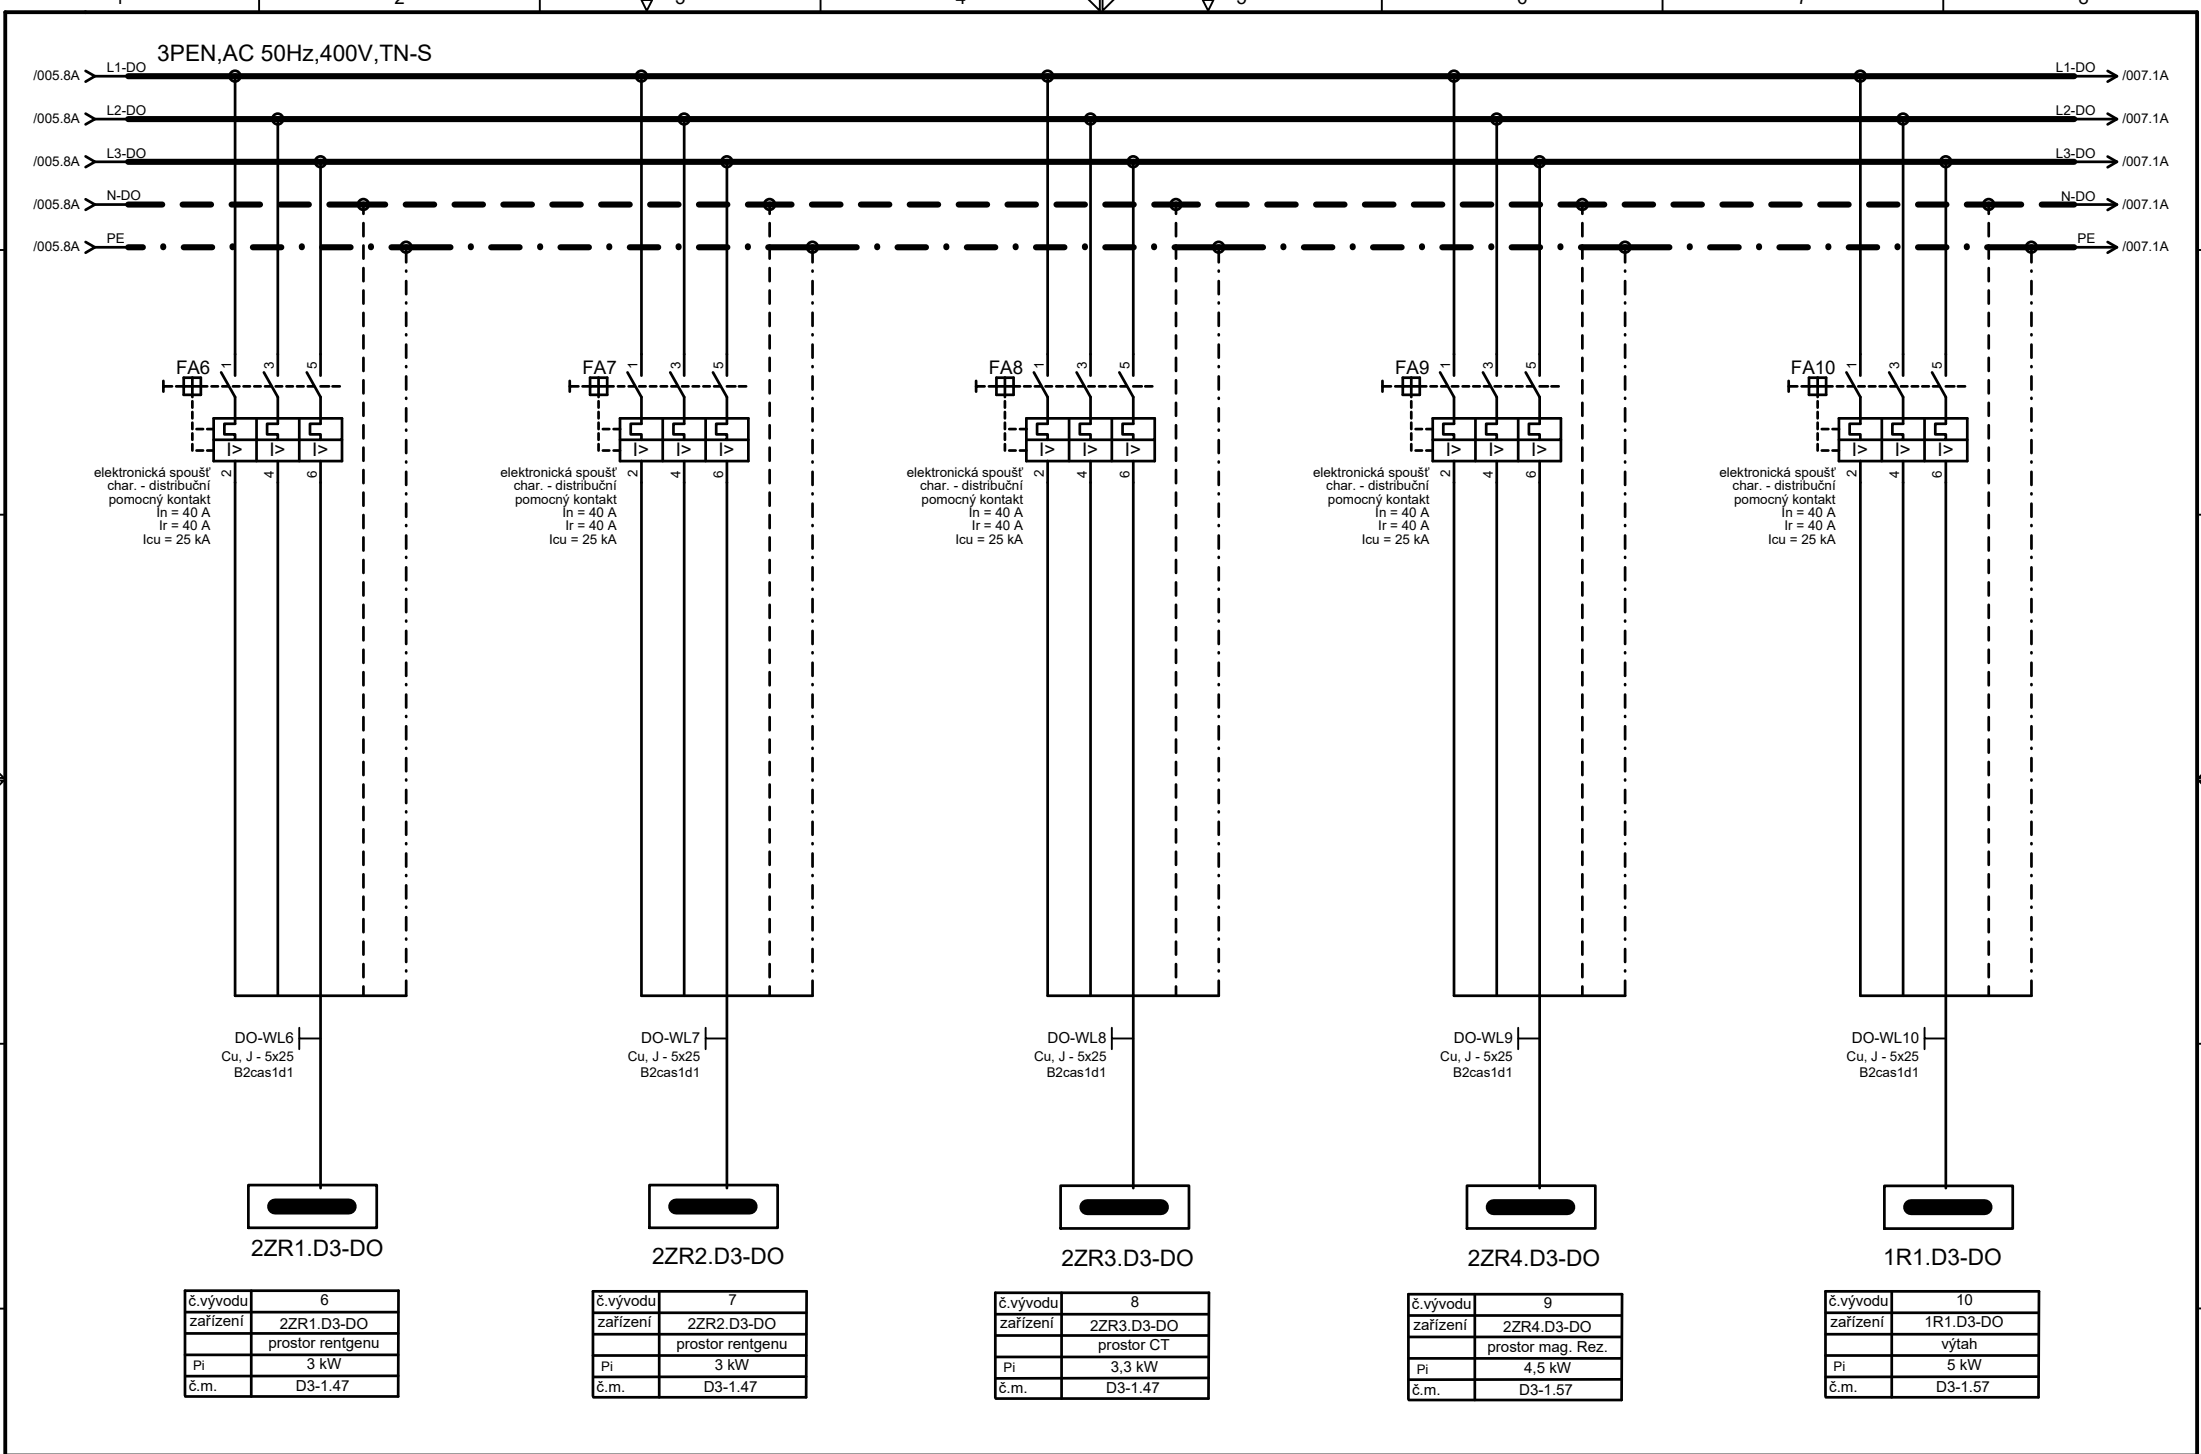

Datum	17.09.2021	Investor	Nemocnice Vyškov	Místo stavby	Vyškov		
Zodp. projektant	Ing. Radek Divín	Stavba	Nemocnice Vyškov, p.o. Magnetická rezonance a stavební úpravy křídla D3	Číslo zakázky	DPS 08-2021	+RH-DO	
Kontroloval	Ing. Radomír Dufka	Objekt	Přístavba křídla D3	Arch.číslo	D.1.01.4c-315	Název výkresu	ROZVADĚČ RH.D3-DO
Hip				Stupeň	Provádění stavby		
						List	006
						10 cel.	

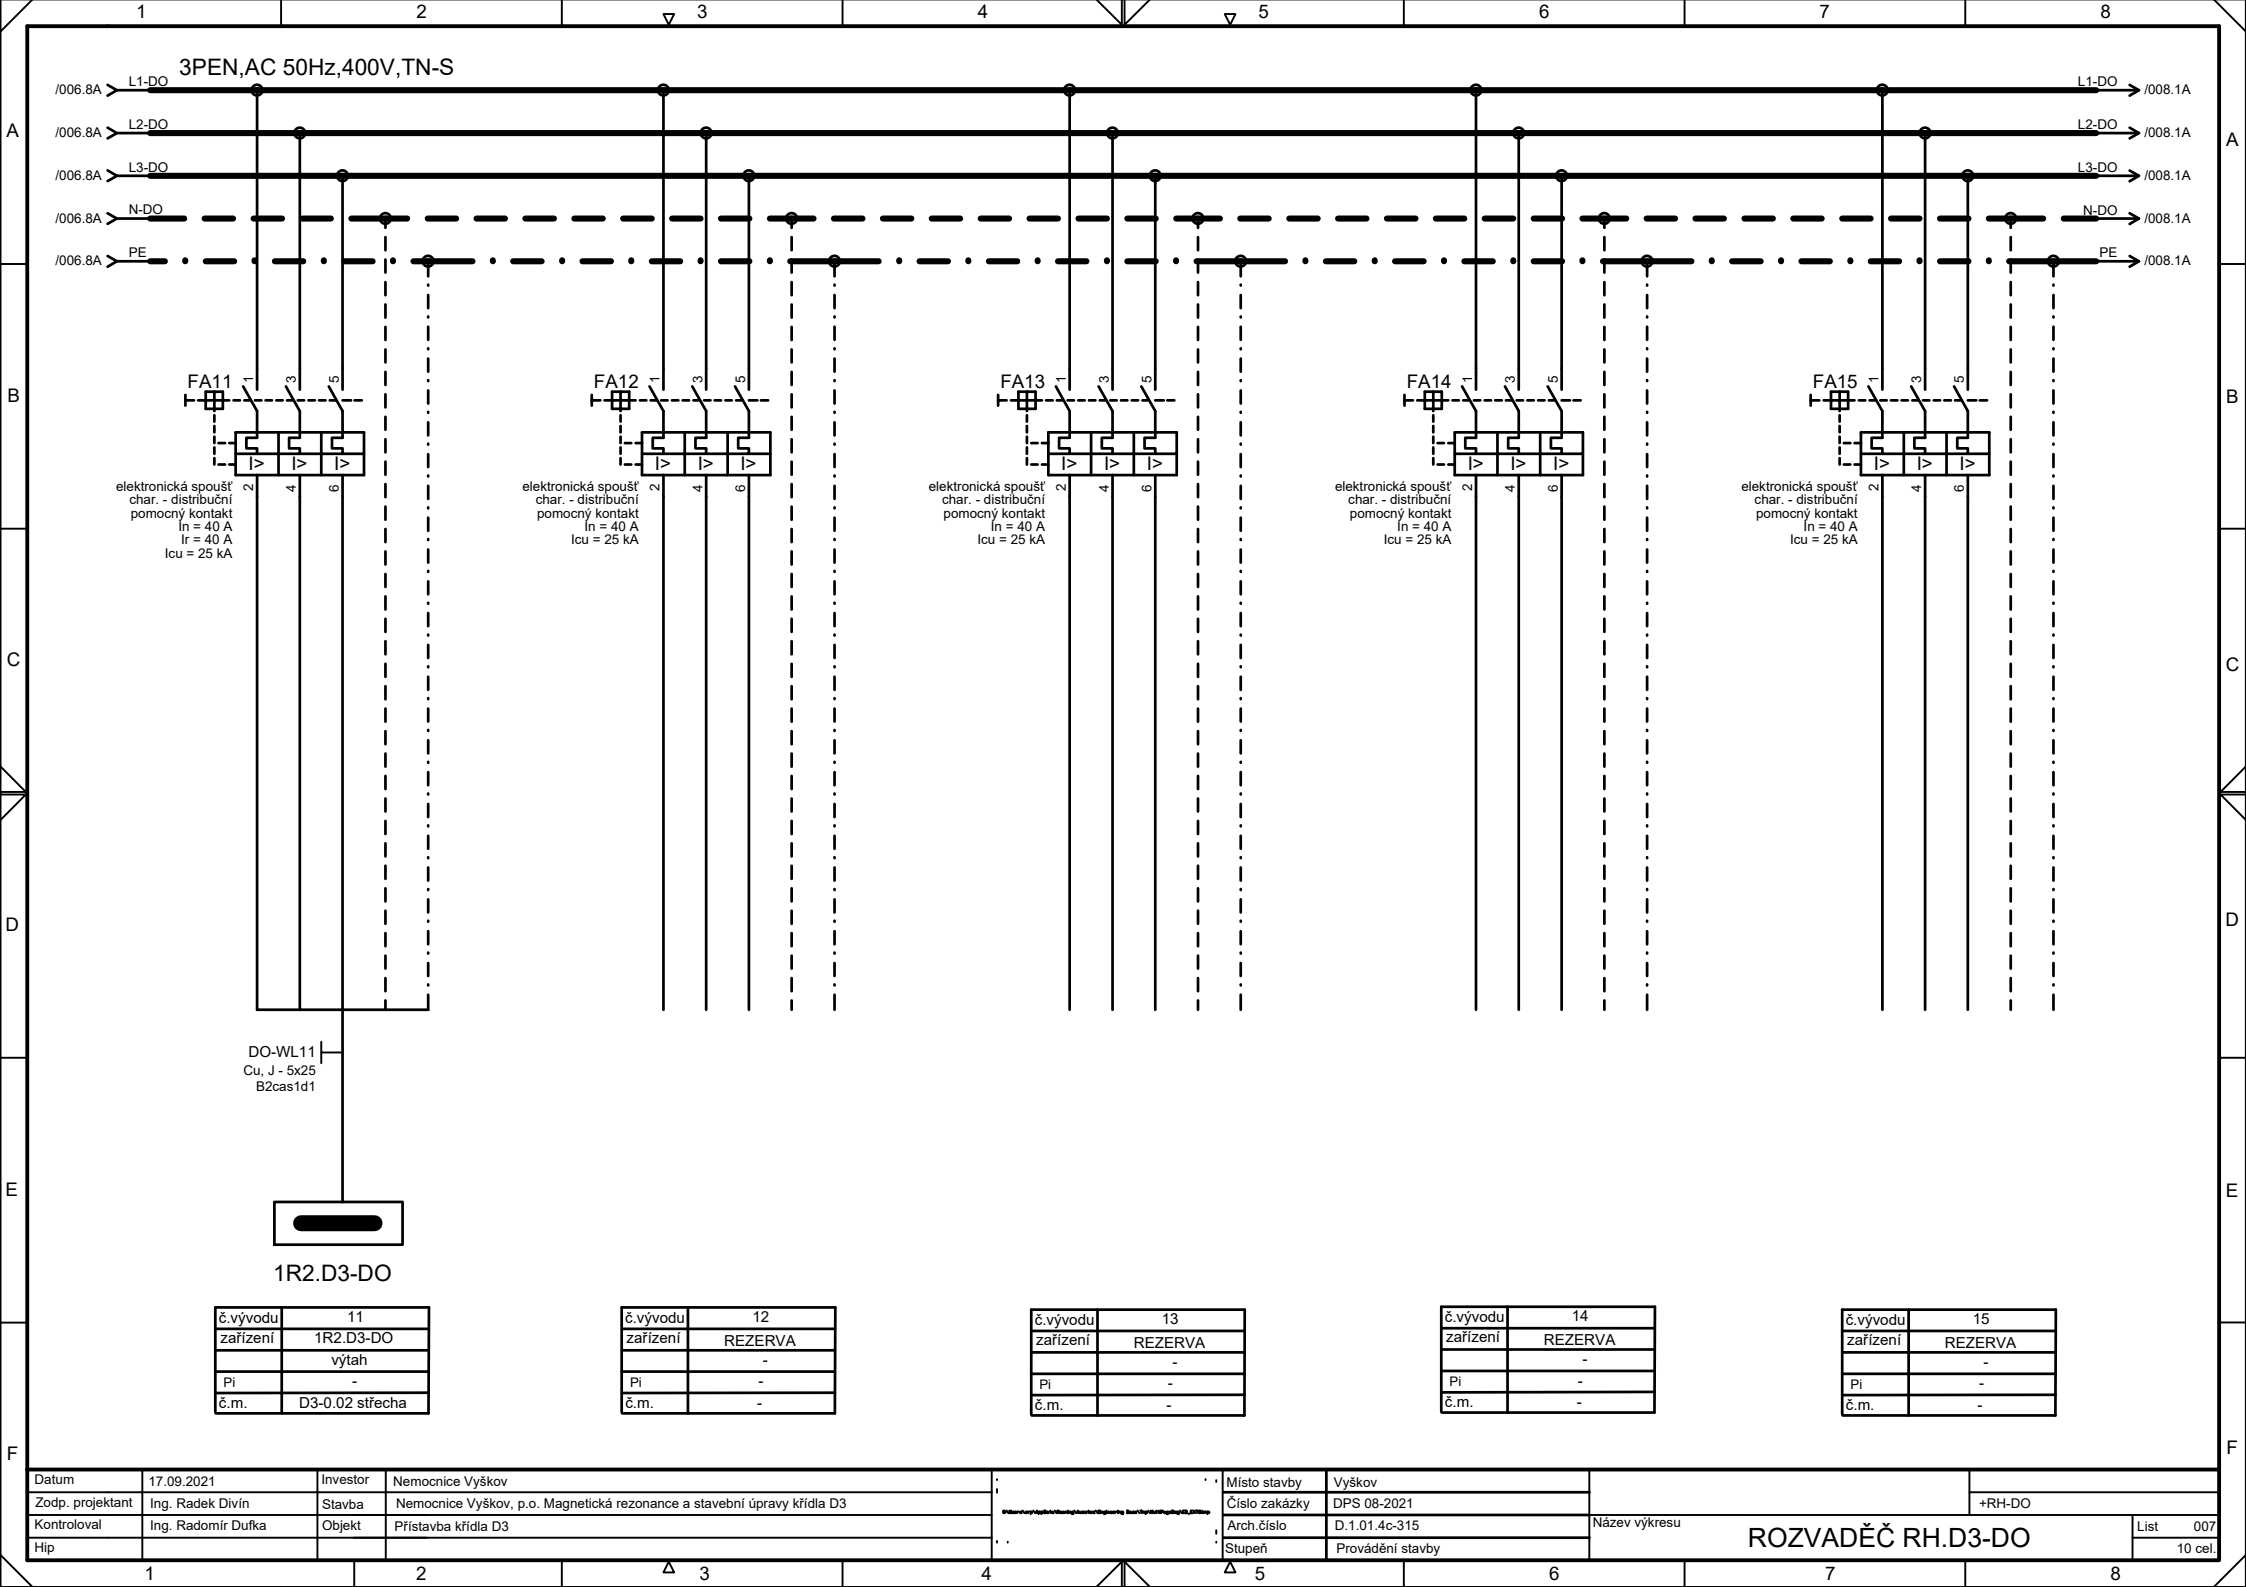

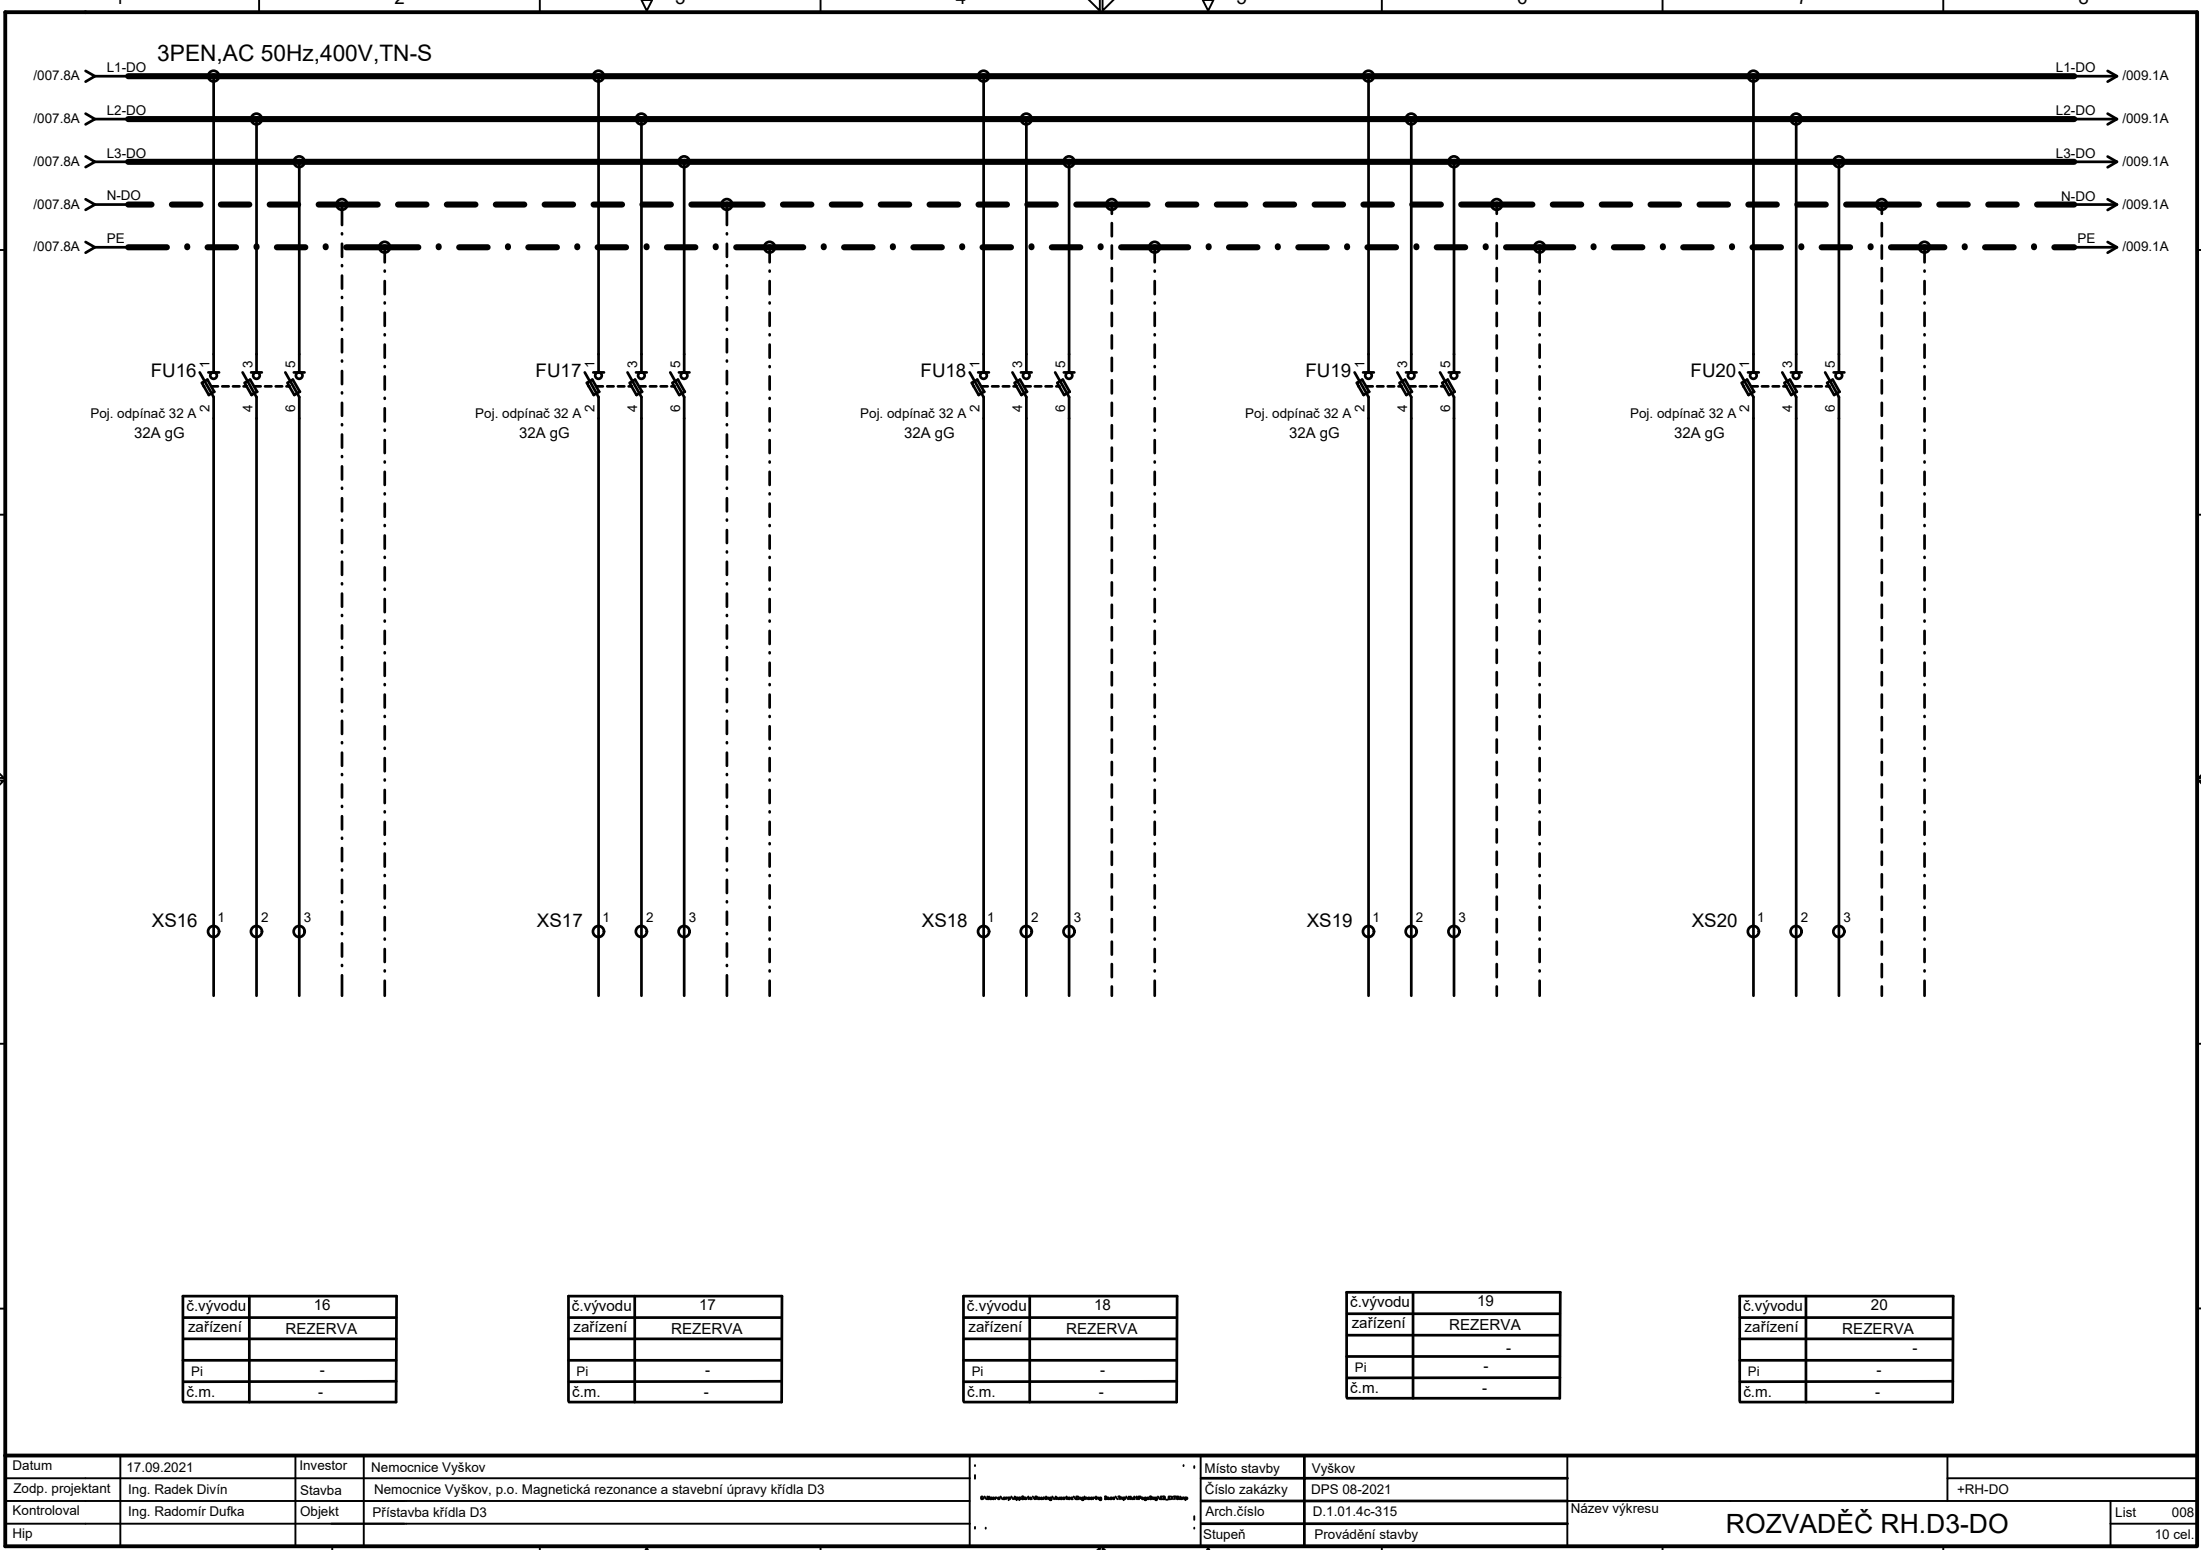

č.vývodu	16
zařízení	REZERVA
Pl	-
č.m.	-


č.vývodu	17
zařízení	REZERVA
Pl	-
č.m.	-

č.vývodu	18
zařízení	REZERVA
Pl	-
č.m.	-

č.vývodu	19
zařízení	REZERVA
Pl	-
č.m.	-

č.vývodu	20
zařízení	REZERVA
Pl	-
č.m.	-

Datum	17.09.2021	Investor	Nemocnice Vyškov	Místo stavby	Vyškov		
Zodp. projektant	Ing. Radek Divín	Stavba	Nemocnice Vyškov, p.o. Magnetická rezonance a stavební úpravy křídla D3	Číslo zakázky	DPS 08-2021	+RH-DO	
Kontroloval	Ing. Radomír Dufka	Objekt	Přístavba křídla D3	Arch.číslo	D.1.01.4c-315	Název výkresu	
Hip				Stupeň	Provádění stavby	ROZVADĚČ RH.D3-DO	
1		2		3		List 008	
4		5		6		10 cel.	

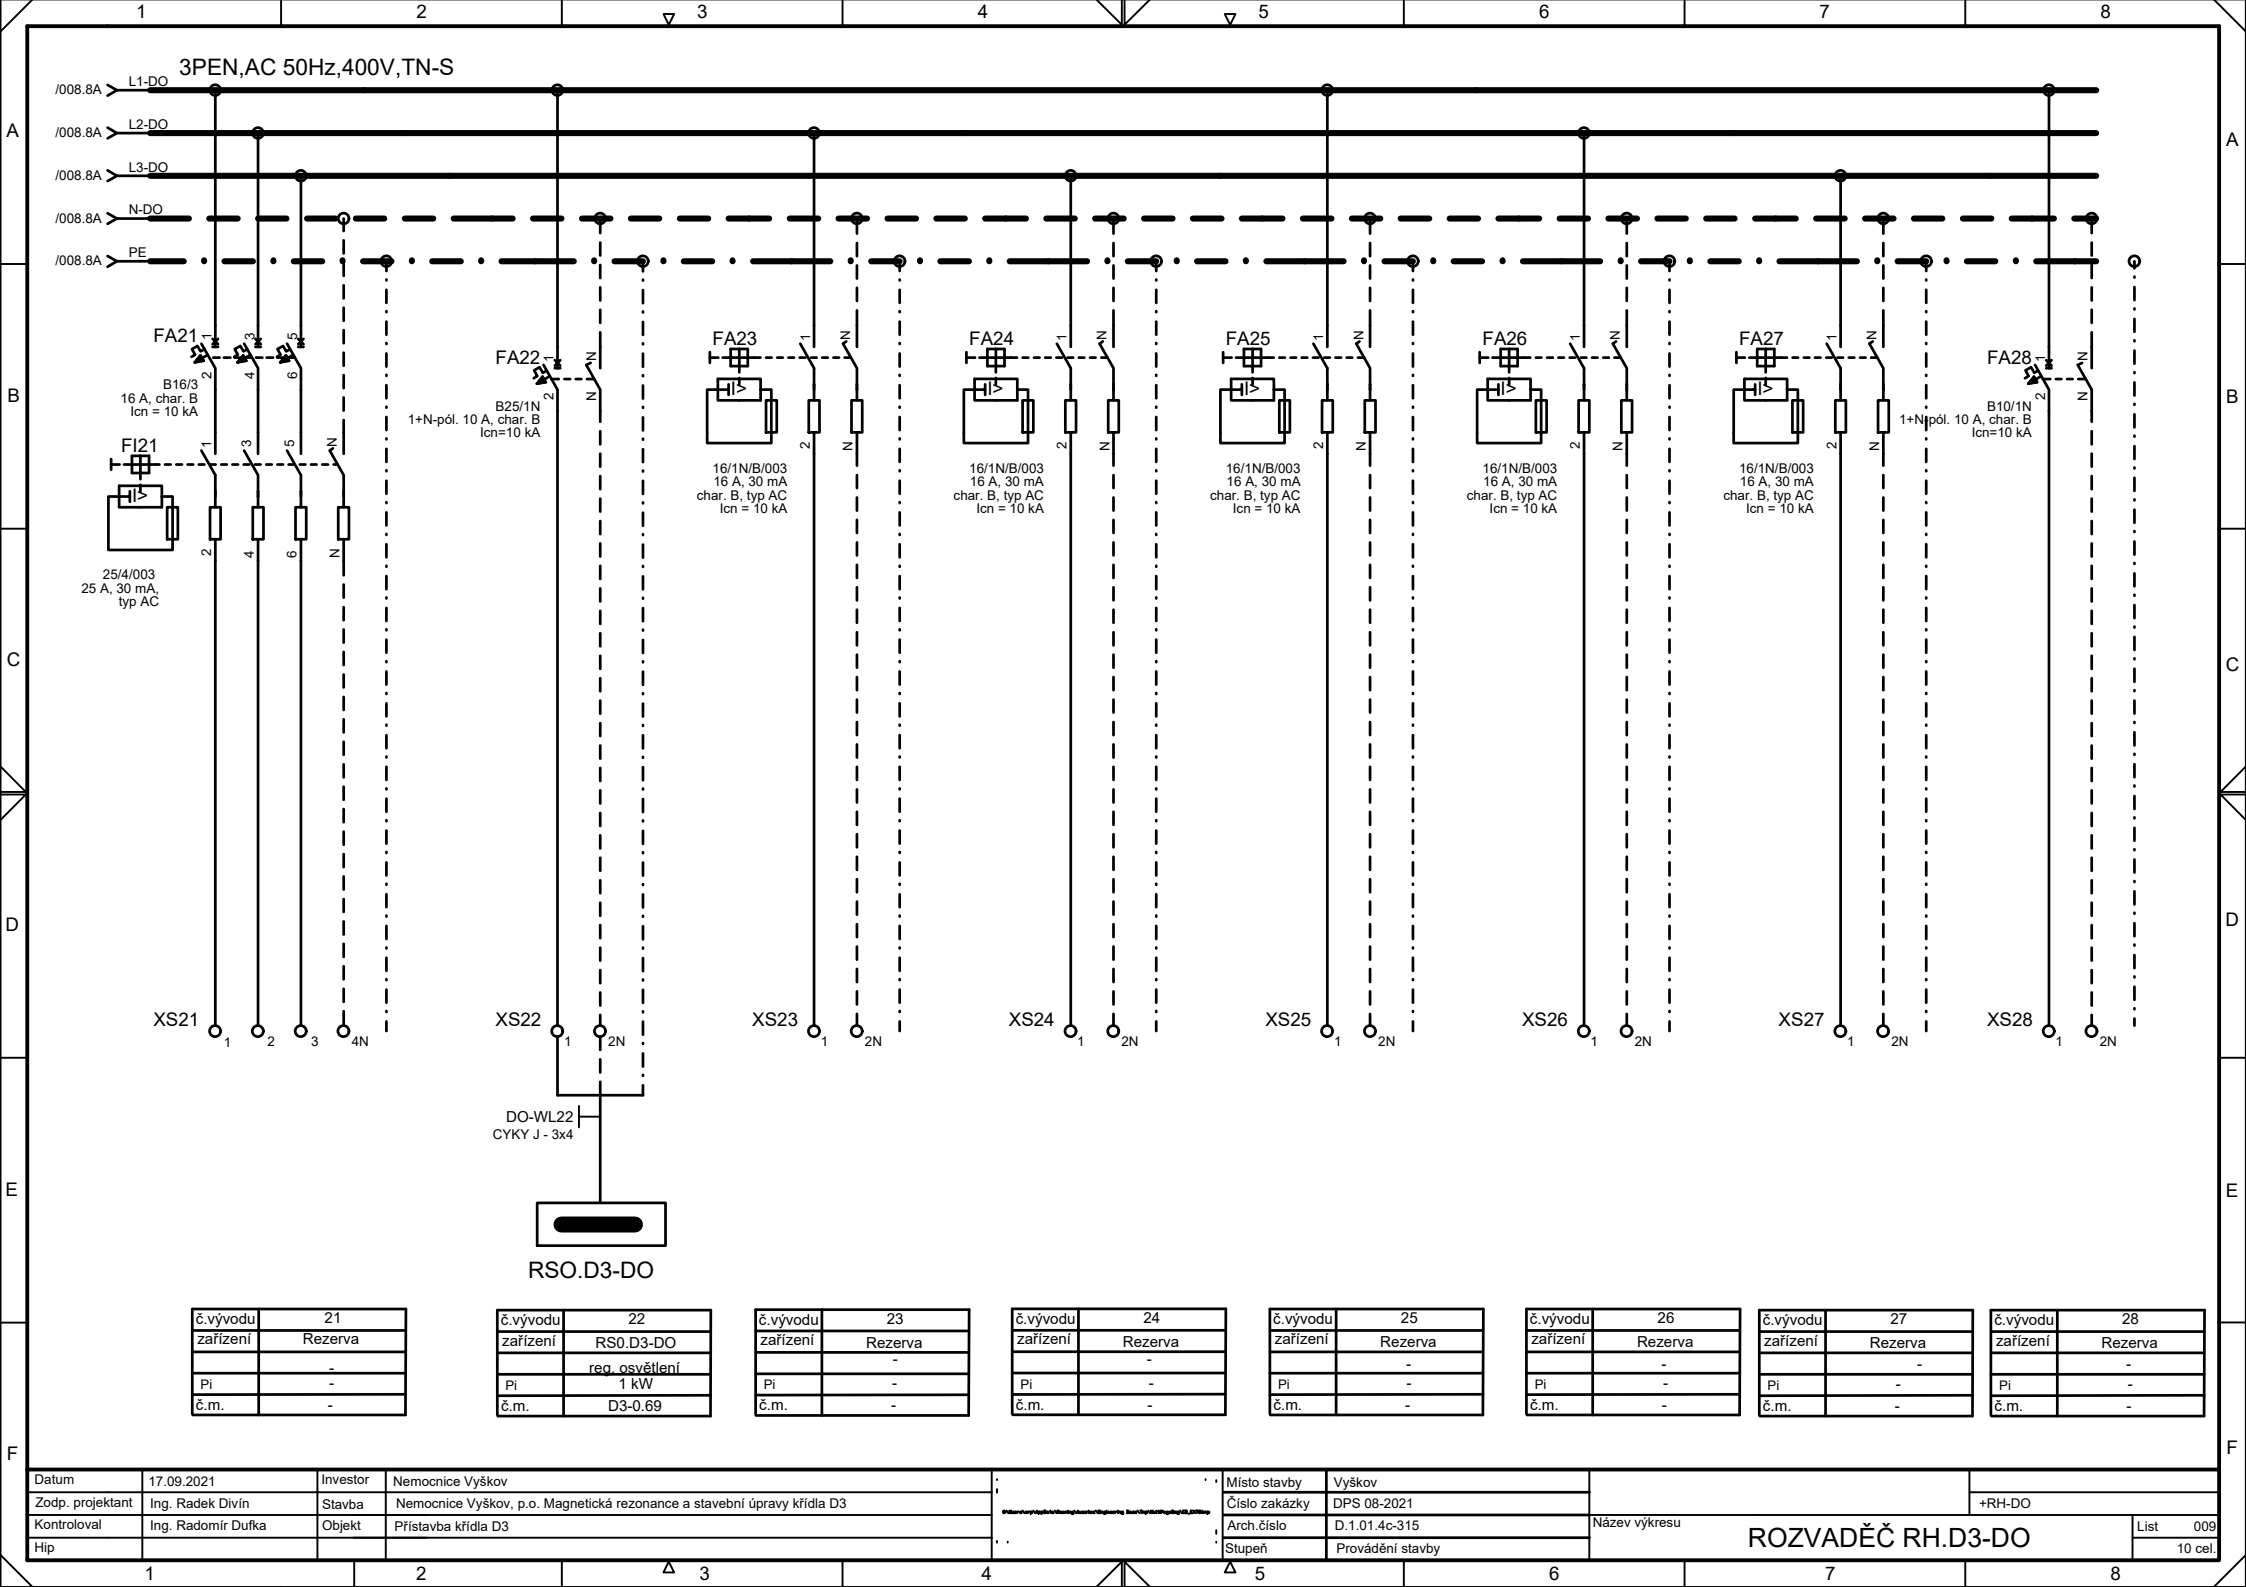

[illegible]

Projektant	Ing. Radek Divín	Investor	Nemocnice Vyškov	Místo zakázky	KABELOVÁ LISTINA	R3	R1
Zodp. projektant	Ing. Radomír Dufka	Stavba		Číslo zakázky		R2	R0 17.10.2021
Kontroloval		Objekt		Arch.číslo	Název výkresu		List 010
Hip				Stupeň projektu	Rozvaděč RH.D3-DO		10 cel.