




LEGENDA MÍSTNOSTI						
Č.ČM.	NÁZEV MÍSTNOSTI	m ²	POVRCH PODLAHY	OZ.	POVRCH STĚN	POVRCH STROPU
8-1-01	CHOBOA	117,0	PVC	A2	MALBA PO PŮDĚ	KAZETOVÝ S.H. = 2400 / 2500 PODL. SDK S.H. = 2400 / 2500
8-1-02	POKOJ - 2L	18,9	PVC	A2	K.O. ZA LANKOU V= 2000; MALBA PO PŮDĚ	PODL. SDK S.H. = 2400
8-1-03	UMÝVÁRNA, WC, SPRCHA	4,0	KERAMICKÁ DLÁŽBA	B4	KER. OBKLAD V= 2000; MALBA PO PŮDĚ	PODL. SDK S.H. = 2400
8-1-04	POKOJ - 2L	18,9	PVC	A2	K.O. ZA LANKOU V= 2000; MALBA PO PŮDĚ	PODL. SDK S.H. = 2400
8-1-05	UMÝVÁRNA, WC, SPRCHA	4,1	KERAMICKÁ DLÁŽBA	B4	KER. OBKLAD V= 2000; MALBA PO PŮDĚ	PODL. SDK S.H. = 2400
8-1-06	LÁŽEŇ PACIENTŮ	13,0	KERAMICKÁ DLÁŽBA	B4	KER. OBKLAD V= 2000; MALBA PO PŮDĚ	PODL. SDK S.H. = 2400
8-1-07	ČISTIČ MÍSTNOSTI	10,7	KERAMICKÁ DLÁŽBA	B4	KER. OBKLAD V= 2000; MALBA PO PŮDĚ	PODL. SDK S.H. = 2400
8-1-08	ÚKLID	2,4	KERAMICKÁ DLÁŽBA	B3	KER. OBKLAD V= 2000; MALBA PO PŮDĚ	PODL. SDK S.H. = 2400
8-1-09	STANOVŠTĚ SESTER	15,4	ELEKTROSTATICKÝ VOVŮDĚ	C2	MALBA PO PŮDĚ	PODL. SDK S.H. = 2400
8-1-10	PŘEDSÍŇ	2,8	KERAMICKÁ DLÁŽBA	B3	KER. OBKLAD V= 2000; MALBA PO PŮDĚ	PODL. SDK S.H. = 2400
8-1-11	WC ZAMĚSTNANCŮ - ŽENY	1,0	KERAMICKÁ DLÁŽBA	B3	KER. OBKLAD V= 2000; MALBA PO PŮDĚ	PODL. SDK S.H. = 2400
8-1-12	WC ZAMĚSTNANCŮ - MUŽI	1,0	KERAMICKÁ DLÁŽBA	B3	KER. OBKLAD V= 2000; MALBA PO PŮDĚ	PODL. SDK S.H. = 2400
8-1-13	DÍZ	9,2	PVC	C2	K.O. ZA LANKOU V= 600; MALBA PO PŮDĚ	PODL. SDK S.H. = 2400
8-1-14	PŘÍPRAVA	17,1	ELEKTROSTATICKÝ VOVŮDĚ	C2	K.O. ZA LANKOU V= 600; MALBA PO PŮDĚ	PODL. KAZETOVÝ S.H. = 2400
8-1-15	VÝŠETŘOVNA	18,8	ELEKTROSTATICKÝ VOVŮDĚ	C2	K.O. ZA LANKOU V= 600; MALBA PO PŮDĚ	PODL. KAZETOVÝ S.H. = 2400
8-1-16	TELEFONÁRNA	31,7	ELEKTROSTATICKÝ VOVŮDĚ	C2	MALBA PO PŮDĚ	PODL. SDK S.H. = 2400
8-1-17	ELEKTROKLÉBA	20,9	ELEKTROSTATICKÝ VOVŮDĚ	C2	MALBA PO PŮDĚ	PODL. KAZETOVÝ S.H. = 2400
8-1-18	INDIVIDUÁLNÍ CHVÝ	17,0	ELEKTROSTATICKÝ VOVŮDĚ	C2	K.O. ZA LANKOU V= 2000; MALBA PO PŮDĚ	PODL. KAZETOVÝ S.H. = 2400
8-1-19	PRACOVNÁ STAN. SESTRY	13,6	PVC	A2	K.O. ZA LANKOU V= 2000; MALBA PO PŮDĚ	PODL. SDK S.H. = 2400
8-1-20	SKLAD	7,8	PVC	A2	MALBA PO PŮDĚ	PODL. SDK S.H. = 2500
8-1-21	SKLADOVÁ PŘÍMĚŘ	16,3	PVC	A2	MALBA PO PŮDĚ	PODL. SDK S.H. = 2500
8-1-22	UMÝVÁRNA, WC, SPRCHA	4,2	KERAMICKÁ DLÁŽBA	B4	KER. OBKLAD V= 2000; MALBA PO PŮDĚ	PODL. SDK S.H. = 2400
8-1-23	POKOJ - 2L	19,2	PVC	A2	K.O. ZA LANKOU V= 2000; MALBA PO PŮDĚ	PODL. SDK S.H. = 2400
8-1-24	UMÝVÁRNA, WC, SPRCHA	4,1	KERAMICKÁ DLÁŽBA	B4	KER. OBKLAD V= 2000; MALBA PO PŮDĚ	PODL. SDK S.H. = 2400
8-1-25	POKOJ - 3L	21,7	PVC	A2	K.O. ZA LANKOU V= 2000; MALBA PO PŮDĚ	PODL. SDK S.H. = 2400
8-1-26	UMÝVÁRNA, WC, SPRCHA	4,1	KERAMICKÁ DLÁŽBA	B4	KER. OBKLAD V= 2000; MALBA PO PŮDĚ	PODL. SDK S.H. = 2400
8-1-27	POKOJ - 3L	22,8	PVC	A2	K.O. ZA LANKOU V= 2000; MALBA PO PŮDĚ	PODL. SDK S.H. = 2400
8-1-28	UMÝVÁRNA, WC, SPRCHA	5,0	KERAMICKÁ DLÁŽBA	B4	KER. OBKLAD V= 2000; MALBA PO PŮDĚ	PODL. SDK S.H. = 2400
8-1-29	SKLAD	7,7	PVC	A2	MALBA PO PŮDĚ	PODL. SDK S.H. = 2500
8-1-30	DENNÍ POBYT PACIENTŮ	27,2	PVC	A2	MALBA PO PŮDĚ	PODL. KAZETOVÝ S.H. = 2400 PODL. SDK S.H. = 2400
8-1-31	ČAJOVÁ KUCHYNKA	7,7	PVC	A2	K.O. ZA LANKOU V= 600; MALBA PO PŮDĚ	PODL. SDK S.H. = 2500
8-1-32	POKOJ - 3L	22,8	PVC	A2	K.O. ZA LANKOU V= 2000; MALBA PO PŮDĚ	PODL. SDK S.H. = 2400
8-1-33	UMÝVÁRNA, WC, SPRCHA	5,0	KERAMICKÁ DLÁŽBA	B4	KER. OBKLAD V= 2000; MALBA PO PŮDĚ	PODL. SDK S.H. = 2400
8-1-34	POKOJ - 3L	21,7	PVC	A2	KER. OBKLAD V= 2000; MALBA PO PŮDĚ	PODL. SDK S.H. = 2400
8-1-35	UMÝVÁRNA, WC, SPRCHA	4,1	KERAMICKÁ DLÁŽBA	B4	KER. OBKLAD V= 2000; MALBA PO PŮDĚ	PODL. SDK S.H. = 2400
8-1-36	POKOJ - 2L	19,2	PVC	A2	K.O. ZA LANKOU V= 2000; MALBA PO PŮDĚ	PODL. SDK S.H. = 2400
8-1-37	UMÝVÁRNA, WC, SPRCHA	4,1	KERAMICKÁ DLÁŽBA	B4	KER. OBKLAD V= 2000; MALBA PO PŮDĚ	PODL. SDK S.H. = 2400
8-1-5	SOCHDŠTĚ	18,7	KERAMICKÁ DLÁŽBA	B3 B5	MALBA PO PŮDĚ	PODL. SDK S.H. = 2400
8-1-6	VÝCHOZÍ	7,7			MALBA	
8-1-12	ZÁVĚRÍ	3,9	ČISTIČ ROHOŽ	E1	MALBA PO PŮDĚ	PODL. SDK S.H. = 2400
8-1-01	VSTUPNÍ HALA	9,6	KERAMICKÁ DLÁŽBA	B1 B6	MALBA PO PŮDĚ	PODL. SDK S.H. = 3500
8-1-02	ZÁŽEMÍ NĚŽE	7,3	KERAMICKÁ DLÁŽBA	B1	MALBA PO PŮDĚ	PODL. SDK S.H. = 3500

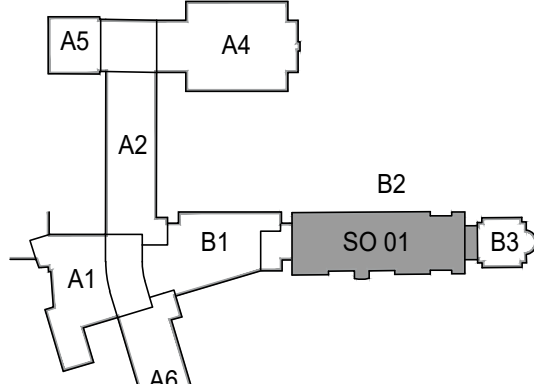

DOKUMENTACE SKUTEČNÉHO PROVEDENÍ BYLA ZPRACOVÁNA NA ZÁKLADĚ
PODKLADŮ GENERÁLNÍHO DODAVATELE STAVBY WINNING PS - STAVEBNÍ FIRMA s.r.o.
±0,000 = 265,780 m.n.m. (VÝŠKOVÝ SYSTÉM BPV)

		Hlavní inženýr projektu: ING. PETR TOMÍČEK Vedoucí projektantů zakázky: ING. PETR TOMÍČEK		Investor:  Nemocnice Vyskov	
Profese: ASŘ		Zpracoval: LTU LTU PROJEKT a.s., Křovičova 45, 616 00 Brno Tel.: +002 732 266 881 E-mail: petr_tomicek@ltuprojekt.cz		Autorizace:	
Odpovědný projektant: ING. PETR TOMÍČEK		Vyracoval: ING. PETR TOMÍČEK		Kontroloval: ING. PETR TOMÍČEK	
Alike:		NEMOCNICE VYSKOV, p.o. REKONSTRUKCE BUDOVY B		Zakázkové číslo: SPS 22 - 2020 Datum: 08. 2016 Vydání: 144.04 Stupeň: SKUTEČNÉ PŘEVODĚNÍ	
Objekt: KŘÍDO B2		SO 01		Mřížka: 1:50 Číslo výkresu: D1.01.01-103	
Olosh: PÚDORYS 1.NP					