
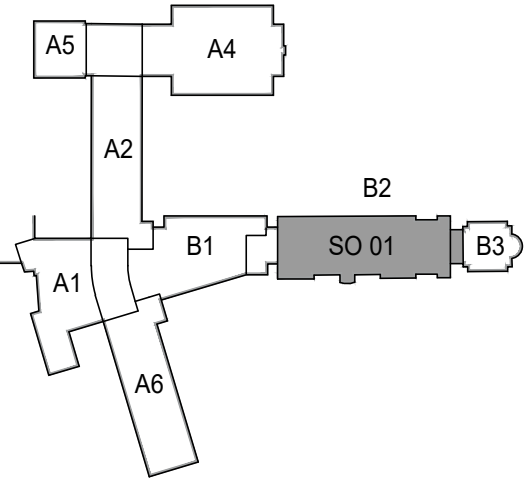
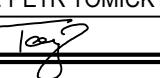
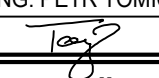


SCHÉMA AREÁLU

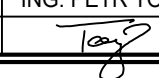

DOKUMENTACE SKUTEČNÉHO PROVEDENÍ BYLA ZPRACOVÁNA NA ZÁKLADĚ  
PODKLADŮ GENERÁLNÍHO DODAVATELE STAVBY WINNING PS - STAVEBNÍ FIRMA s.r.o.  
±0,000 = 265,780 m.n.m. (VÝŠKOVÝ SYSTÉM BPV)

<div><div>LT PROJEKT</div><div>PROJEKTOVÁNÍ ZOBRAZITELNÉ VÝSTAVY</div></div>			Hlavní inženýr projektu: ING. PETR TOMICKÝ Vedoucí projektant zakázky: ING. PETR TOMICKÝ			Investor: <div><div></div><div>Nemocnice Vyškov</div></div>					
Profese:  ASŘ			Zpracovatel dílu: LT PROJEKT a.s., Kroftova 45, 616 00 Brno Tel: +420 732 264 881 E-mail: petr.tomicky@ltprojekt.cz			Autorizace:					
Odpovědný projektant: ING. PETR TOMICKÝ			Vypracoval: ING. PETR TOMICKÝ			Kontroloval: ING. PETR TOMICKÝ					
											
Akce: NEMOCNICE VÝŠKOV, p.o. REKONSTRUKCE BUDOVY B						Zakázkové číslo: SPS 22 - 2020			Paré:		
Objekt: KŘÍDLO B2						Datum: 06 - 2016					
						Formát: 10 A4					
Obsah: PŮDORYS PŮDNÍCH PROSTOR						Stupeň: SKUTEČNÉ PROVEDENÍ					
						Měřítko: 1:50			Číslo výkresu: D1.01.01-106		