


POHLED VÝCHODNÍ



POHLED ZÁPADNÍ



SCHÉMA AREÁLU

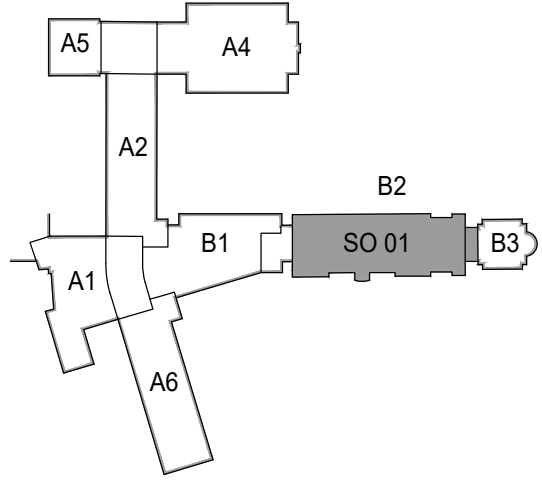

LEGENDA

- |    |   |   |
|----|---|---|
| 1  | HLAVNÍ PLOCHA FASÁDY - OMÍTKA ZRNITOST 1,5    | ODSTÍN LOMENÁ BILÁ  |
| 2  | SOKLOVÁ ČÁST OBJEKTU - SOKLOVÁ OMÍTKA         | ODSTÍN ŠEDÝ (V NÁVAZNOSTI NA PŘEDCHOZÍ ETAPY REKONSTRUKCÍ)    |
| 3  | STÁVAJÍCÍ PLECHOVÁ STŘECHA                    | ODSTÍN ČERVENÝ  |
| 4  | PLASTOVÁ OKNA - PROSKLENÉ PLOCHY              | ODSTÍN SVĚTLÉ ŠEDÝ - RAL 7040                                 |
| 5  | NÁSTUPNÍ RAMPA                                | POHLEDOVÝ BETON   |
| 6  | VSTUPNÍ HLINIKOVÉ PROSKLENÉ DVEŘE             | ODSTÍN SVĚTLÉ ŠEDÝ - RAL 7040                                 |
| 7  | USTUPLJÍCÍ PLOCHA FASÁDY                      | ODSTÍN ČERVENÝ (V NÁVAZNOSTI NA PŘEDCHOZÍ ETAPY REKONSTRUKCÍ) |
| 8  | KLEMPÍŘSKÉ PRVKY STŘÍŠKY NAD VSTUPEM          | ODSTÍN SVĚTLÉ ŠEDÝ - RAL 7040                                 |
| 9  | OCELOVÉ PRVKY ZÁBRADLÍ RAMPY                  | ODSTÍN SVĚTLÉ ŠEDÝ - RAL 7040                                 |
| 10 | OCELOVÝ SLOUPEK                               | ODSTÍN SVĚTLÉ ŠEDÝ - RAL 7040                                 |
| 11 | VSTUPNÍ DŘEVĚNÉ DVEŘE                         | PŘÍRODNÍ DLE INTERIÉRU KAPLE                                  |
| 12 | VEDELEJŠÍ PLOCHA FASÁDY - OMÍTKA ZRNITOST 1,5 | ODSTÍN SVĚTLÉ ŠEDÝ  |
| 13 | NOVÁ PLECHOVÁ STŘECHA                         | POZINK  |
| 14 | KOVOVÉ AKUSTICKÉ PANELE                       | ODSTÍN SVĚTLÉ ŠEDÝ - RAL 7040                                 |

DOKUMENTACE SKUTEČNÉHO PROVEDENÍ BYLA ZPRACOVÁNA NA ZÁKLADĚ  
PODKLADŮ GENERÁLNÍHO DODAVATELE STAVBY WINNING PS - STAVEBNÍ FIRMA s.r.o.  
±0,000 = 265,780 m.n.m. (VÝŠKOVÝ SYSTÉM BPV)

<b>LT PROJEKT</b> PROJEKTOVÁNÍ ZABÝVAČSKÝCH VÝSTAV			<b>Nemocnice Vyškov</b>	
Profese: <b>ASŘ</b>	Zpracovatel dílu: LT PROJEKT a.s., Křofova 45, 616 00 Brno Tel: +420 732 264 881 E-mail: petr.tomicky@ltprojekt.cz		Autorizace:	
Odpovědný projektant: ING. PETR TOMICKÝ	Vypracoval: ING. PETR TOMICKÝ	Kontroloval: ING. PETR TOMICKÝ		
Akce: <b>NEMOCNICE VÝŠKOV, p.o. REKONSTRUKCE BUDOVY B</b>	Zakázkové číslo: SPS 22 - 2020		Paré: 06 - 2016	
Objekt: KŘÍDLO B2	SO 01		Stupeň: SKUTEČNÉ PROVEDENÍ	
Obsah: POHLEDY		Měřítko: 1:100		Číslo výkresu: <b>D1.01.01-301</b>