


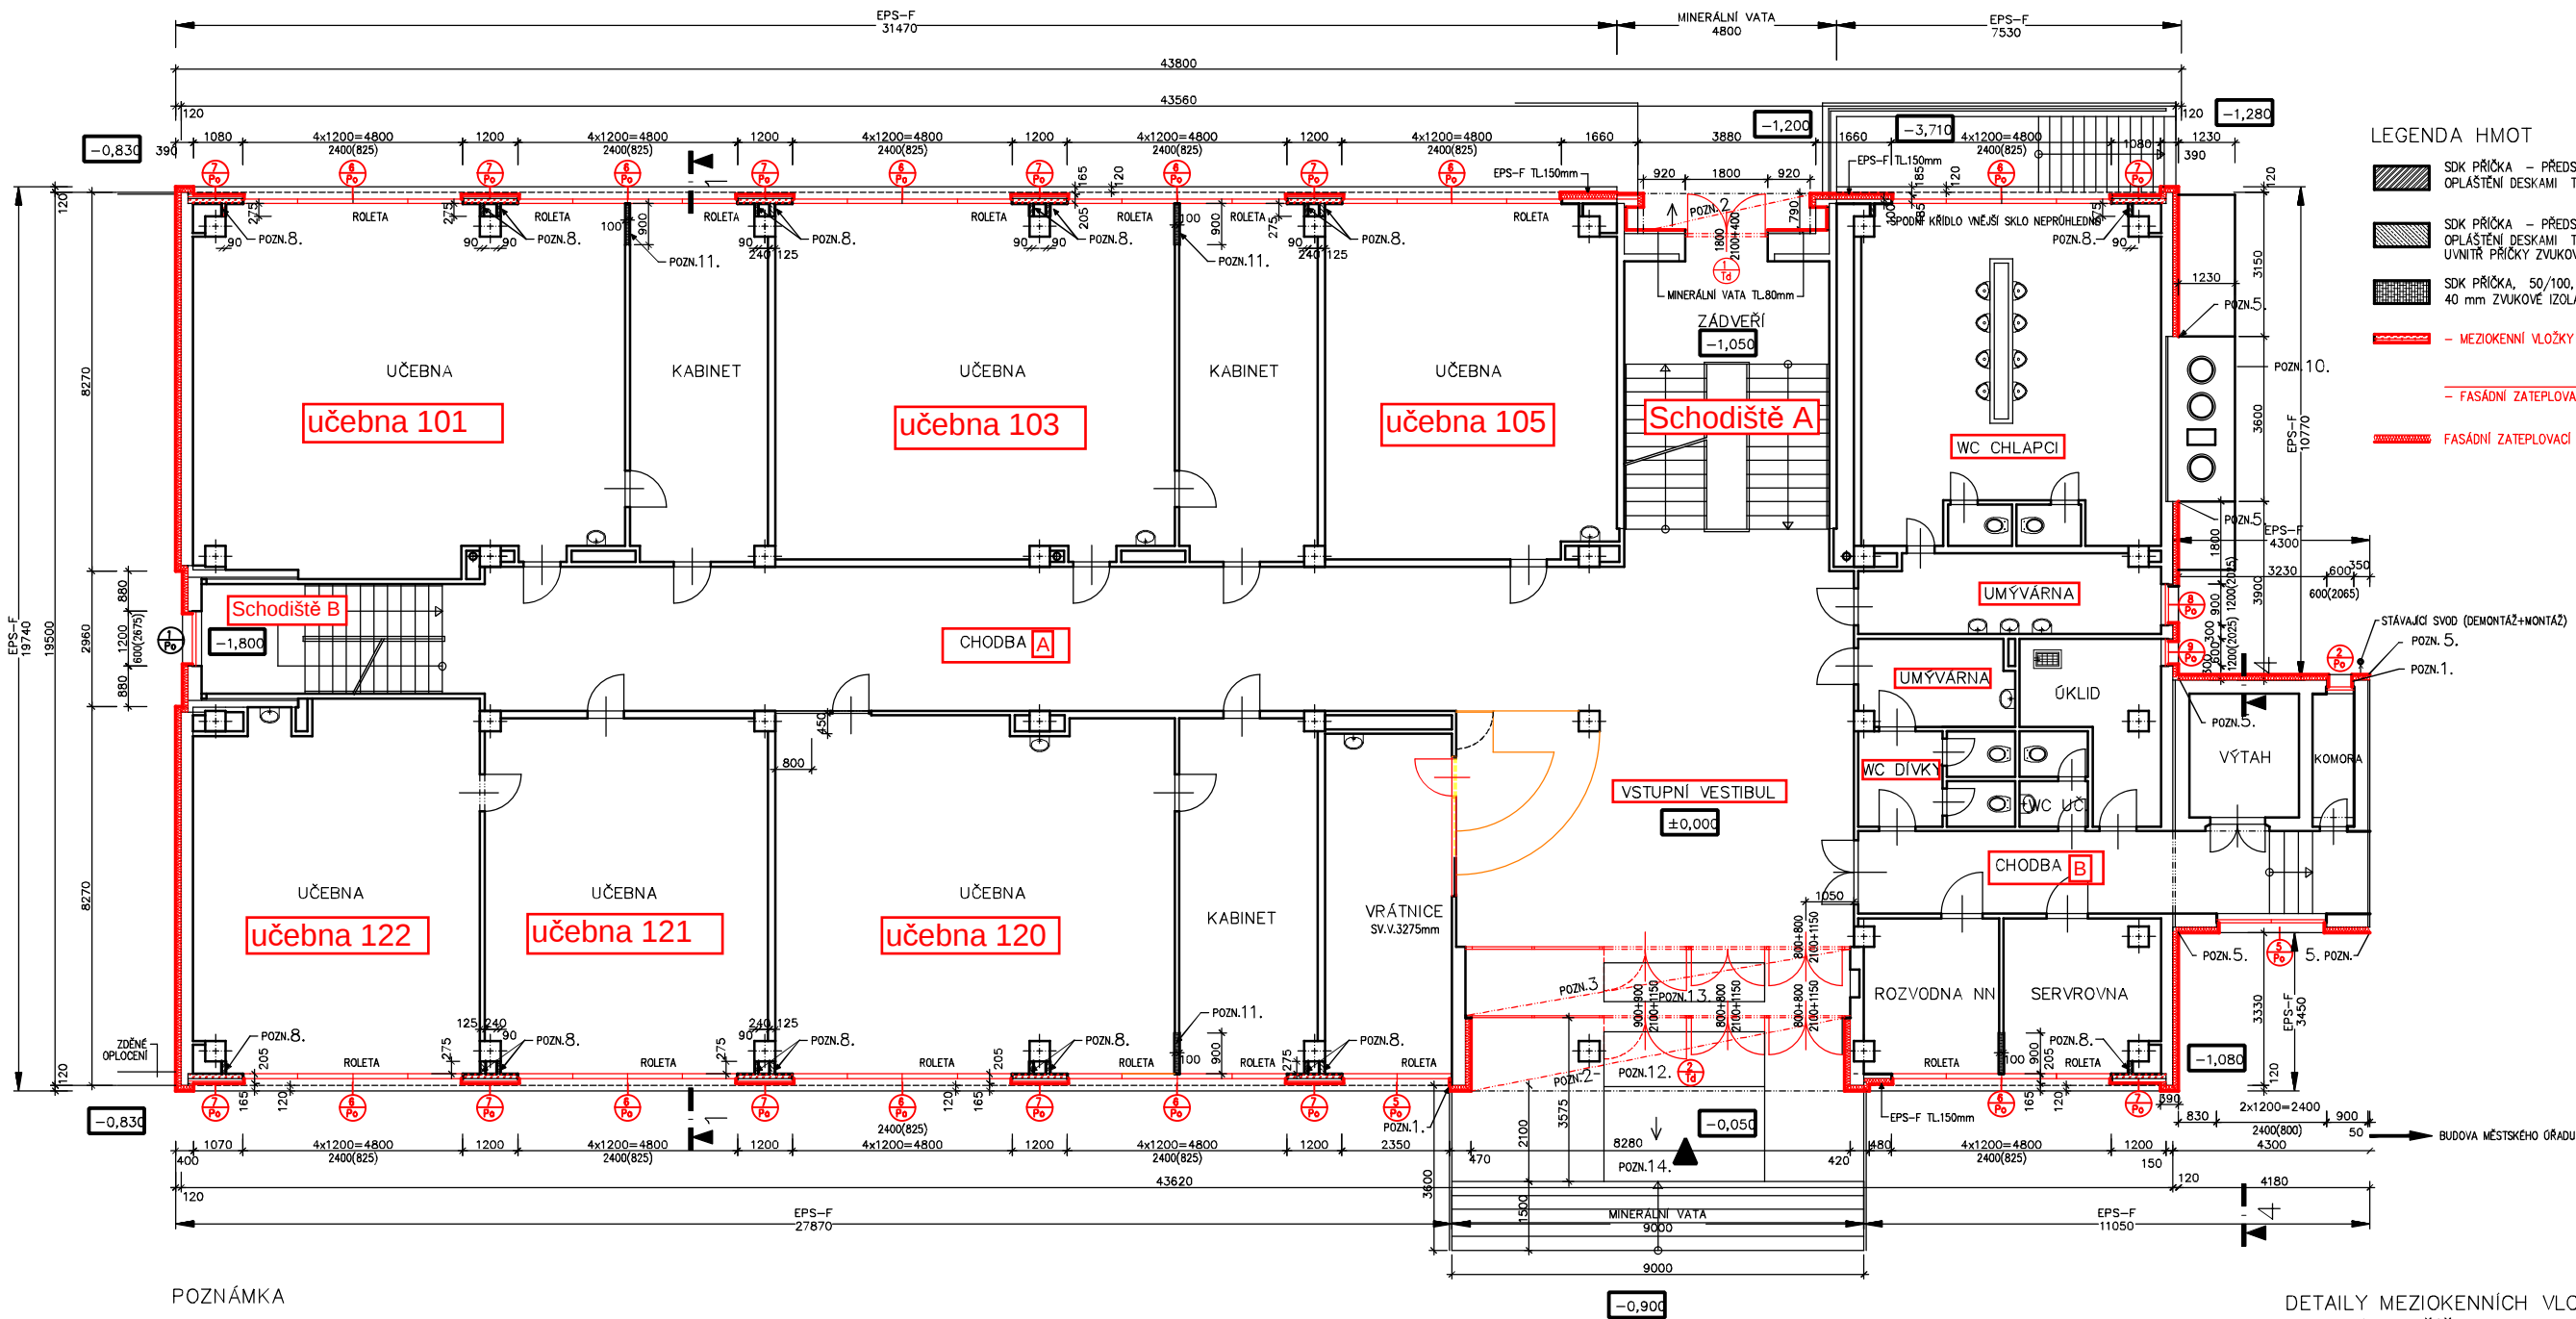

- LEGENDA HMOT
- SDK PŘÍČKA – PŘEDSAZENÁ STĚNA VOLNĚ STOJÍCÍ, TL87,5mm
OPLÁSTĚNÍ DESKAMI TL15mm, V JEDNÉ VRSTVĚ (POZN.8.)
 - SDK PŘÍČKA – PŘEDSAZENÁ STĚNA VOLNĚ STOJÍCÍ, TL125mm
OPLÁSTĚNÍ DESKAMI TL15mm, V JEDNÉ VRSTVĚ
UVNITŘ PŘÍČKY ZVUKOVÁ IZOLACE TL100mm (POZN.8.)
 - SDK PŘÍČKA, 50/100, 2x GKB TL12,5mm
40 mm ZVUKOVÉ IZOLACE (POZN.11.)
 - MEZIOKENNÍ VLOŽKY TL105mm
 - FASÁDNÍ ZATEPLOVACÍ SYSTÉM EPF–TL100mm
 - FASÁDNÍ ZATEPLOVACÍ SYSTÉM EPF NEBO MINERÁLNÍ VATA
 - SÁDROVLÁKN. DESKY L TL12,5mm
 - PAROZÁBRANA
 - MINERÁLNÍ VATA TL80mm
 - DESKA CETRIS TL10mm

SPECIFIKACE VÝROBKŮ – NÁVRH

- VÝPIS OTVOROVÝCH PRVKŮ
- VÝPIS KLEMPŘÍSKÝCH VÝROBKŮ
- VÝPIS ZÁMEČNICKÝCH VÝROBKŮ

POZNÁMKA

- OSTĚNÍ OBVODOVÉHO PANELU (ALT. OKNA) IZOLOVAT EPS–F TL30 mm
- PODHLIED ZÁVĚTRÍ TEPELNĚ IZOLOVAT FASÁDNÍM ZATEPLOVACÍM SYSTÉMEM Z MINERÁLNÍ VLNÝ TL120mm + STĚRKOVÁ PROBARVENÁ OMÍTKA .
- PODHLIED ZÁDVEŘÍ TEPELNĚ IZOLOVAT FASÁDNÍM ZATEPLOVACÍM SYSTÉMEM Z MINERÁLNÍ VLNÝ TL80mm + STĚRKOVÁ PROBARVENÁ OMÍTKA .
- PŮVODNÍ DŘEVĚNÉ ZAKRYTÝ RADIÁTORŮ ŠÍŘKY 600mm, HORNÍ DESKA SOLQUIT, NOSNÁ KONSTRUKCE RÁM YAKL – DEMONTOVAT.
- OSADIT FASÁDNÍ DILATAČNÍ LIŠTU NA CELOU VÝŠKU BUDOVY, DILATACE ŠÍŘKY 50mm.
- OSTĚNÍ NADPRAŽÍ OTVORŮ IZOLOVAT EPS–F TL30mm (V PÁSU NAD VSTUPEM MINERÁLNÍ VATOU).
-
- PŮVODNÍ ZÁKRYTÝ MEZI SLOUPY A OBV. PLÁŠTĚM DÉLKY 0,275m DEMONTOVAT, NOVĚ PROVEST Z PŘEDSAZENÉ STĚNY KNAUF W 625. TAM, KDE PŘÍČKY ODDĚLUJÍ JEDNOTLIVÉ MÍSTNOSTI, BUDE JEDNA STRANA BEZ ZVUKOVÉ IZOLACE, DRUHÁ S IZOLACÍ (viz legenda materiálů) DVOJITĚ OPLÁSTĚNÍ. V MÍSTĚ STYKU PLÁŠŤ – PŘÍČKA A PŘÍČKA – ZDIVO VLOŽIT DILATAČNÍ LIŠTU.
- STÁVAJÍCÍ ZDĚNÉ MEZIOKENNÍ VLOŽKY (NAD VSTUPY) BUDOU IZOLOVÁNY FASÁDNÍM ZATEPLOVACÍM SYSTÉMEM S MINERÁLNÍ VATOU TL150mm.

10. NA STÁVAJÍCÍ BRIZOLITOVOU OMÍTKU KOMINOVÉHO TĚLESA BUDE APLIKOVÁNA STĚRKOVÁ PROBARVENÁ OMÍTKA.
 11. LEHKÉ PŘÍČKY, KTERÉ NAVAZUJÍ NA RÁM OKENNÍCH OTVORŮ DEMONTOVAT A NAHRADIT SDK PŘÍČKOU. V MÍSTĚ NAPOJENÍ PŘÍČEK BUDE MEZI OKENNÍMI RÁMY OSÁZEN ROZŠÍŘUJÍCÍ PROFIL 8.5cm. POLOHU PROFILU JE NUTNO PŘED ZADÁNÍM OTVOROVÝCH PRVKŮ DO VÝROBY DOMĚŘIT NA STAVBĚ PODLE POLOHY PŘÍČEK. V MÍSTĚ STYKU OKNO – PŘÍČKA A PŘÍČKA – ZDIVO VLOŽIT DILATAČNÍ LIŠTU.
 12. 1. ČISTIČ ZÓNA – PRÝŽOVÁ ROHOŽ V ZAPUŠTĚNÉM RÁMU, ROZMĚR ROHOŽE 3500x1200mm, ČÁSTEČNĚ ROZEBRAT STÁVAJÍCÍ DLAŽBU.
 13. 2. ČISTIČ ZÓNA – TEXTILNÍ DOČIŠŤOVACÍ ROHOŽ V ZAPUŠTĚNÉM RÁMU, ROZMĚR ROHOŽE 3500x1200mm, ČÁST. ROZEBRAT STÁV. DLAŽBU.
 14. TEXTILNÍ DOČIŠŤOVACÍ ROHOŽ VOLNĚ POLOŽENÁ, ROZMĚR ROHOŽE 3500x2100mm.
- FASÁDNÍ ZATEPLOVACÍ SYSTÉM
POKUD NENÍ UVEDENO JINAK, JE FASÁDA ZATEPLENA FASÁDNÍM ZATEPLOVACÍM SYSTÉMEM EPS–F TL120mm
V PÁSU NAD HLAVNÍM VSTUPEM A ZADNÍM VÝCHODEM – FASÁDNÍ ZATEPLOVACÍ SYSTÉM S MINERÁLNÍ VATOU TL120mm

DETAILY MEZIOKENNÍCH VLOŽEK, ZÁKRYTŮ
A NOVÝCH PŘÍČEK – VIZ PŘÍLOHA DETAILS v.č. 2.13


VED.PROJEKTU:	KONTOLOVAL:	KRESLIL:	MIX MAX-ENERGETIKA, s.r.o.	
Ing. Štěpán Brus	Ing. Michal Vlček	Ing. Ilona Janíková	Štefánikova 38a	
INVESTOR:	SOŠ A SOU ANDRJE CITROËNA, BOSKOVICE, NÁM. 9.KVĚTNÁ 2a, BOSKOVICE		612 00 Brno	
STAVBA:	Malířské práce		FORMÁT:	6x A4
OBJEKT:	SO 01 HLAVNÍ BUDOVA		DATUM:	09/2010
NÁZEV VÝKRESU:	PŮDORYS 1.NP		STUPĚN:	PP
			ČÍSLO ZAKÁZKY:	ČÍSLO VÝKRESU:
			1:100	2.1

LEGENDA HMOT

- SDK PŘÍČKA – PŘEDSAZENÁ STĚNA VOLNÉ STOLICI, TL87,5mm
OPLÁSTĚNÍ DESKAMI TL15mm, V JEDNÉ VRSTVĚ (POZN.8.)
- SDK PŘÍČKA – PŘEDSAZENÁ STĚNA VOLNÉ STOLICI, TL125mm
OPLÁSTĚNÍ DESKAMI TL15mm, V JEDNÉ VRSTVĚ
UVNITŘ PŘÍČKY ZVUKOVÁ IZOLACE TL100mm (POZN.8.)
- SDK PŘÍČKA, 50/100, 2x GKB TL12,5mm
40 mm ZVUKOVÉ IZOLACE (POZN.11.)
- MEZIOKENNÍ VLOŽKY TL105mm
- SÁDROVLÁKN. DESKY TL12,5mm
– PAROZÁBRANA
– MINERÁLNÍ VATA TL80mm
– DESKA CETIS TL10mm
- FASÁDNÍ ZATEPLOVACÍ SYSTÉM EPF–TL100mm
- FASÁDNÍ ZATEPLOVACÍ SYSTÉM EPF NEBO MINERÁLNÍ VATA

SPECIFIKACE VÝROBKŮ

- VÝPIS OTVOROVÝCH PRVKŮ
- VÝPIS KLEMPÍŘSKÝCH VÝROBKŮ
- VÝPIS ZÁMEČNICKÝCH VÝROBKŮ

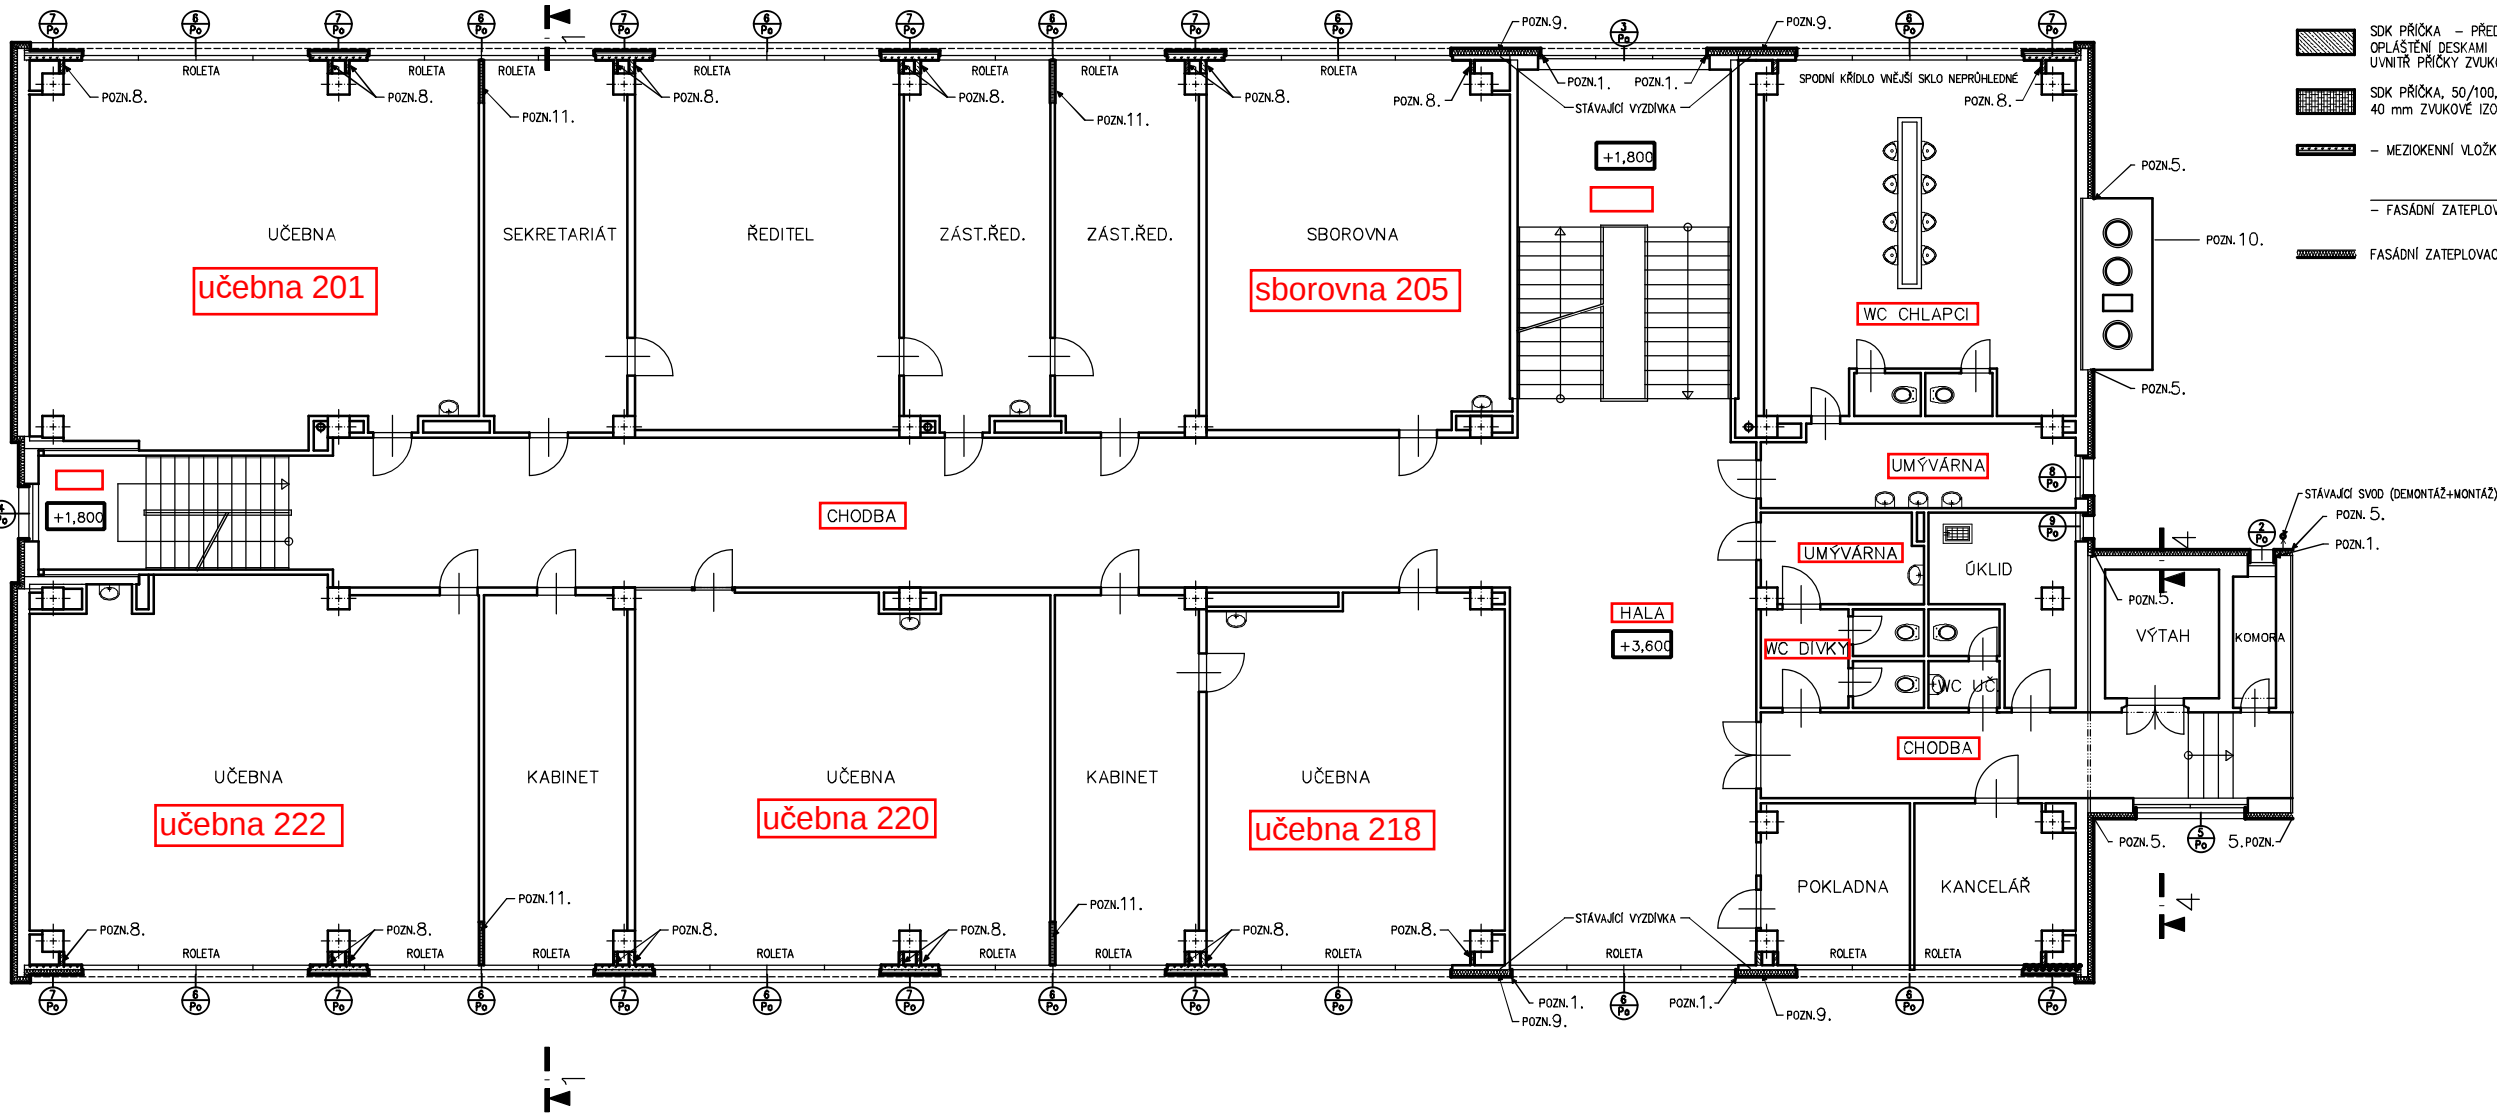

POZNÁMKA


1. OSTĚNÍ OBVODOVÉHO PANELU (ALT. OKNA) IZOLOVAT EPS–F TL30 mm
2. PODHLED ZÁVĚTRÍ TEPELNĚ IZOLOVAT FASÁDNÍM ZATEPLOVACÍM SYSTÉMEM Z MINERÁLNÍ VLNÝ TL120mm + STĚRKOVÁ PROBARVENÁ OMÍTKA
3. PODHLED ZÁDVEŘÍ – ZAVĚŠENÝ PODHLED Z MINERÁLNÍCH KAZET A S ULOŽENOU TEPELNOU IZOLACÍ Z MINERÁLNÍ VLNÝ TL80mm.
4. PŮVODNÍ DŘEVĚNÉ ZAKRYTÝ RADIÁTORŮ ŠÍŘKY 600mm, HORNÍ DESKA SOLOUT, NOSNÁ KONSTRUKCE RÁM YAKL – DEMONTOVAT.
5. OSADIT FASÁDNÍ DILATAČNÍ UŠTŮ NA CELOU VÝŠKU BUDOVY, DILATACE ŠÍŘKY 50mm.
6. OSTĚNÍ NADPRAŽÍ OTVORŮ IZOLOVAT EPS–F TL30mm (V PÁSU NAD VSTUPEM MINERÁLNÍ VATOU).
7. VE STÁVAJÍCÍ VRÁTNICI BUDE DEMONTOVÁNA PROSKLENÁ STĚNA ROZMĚRŮ 3050x3275mm.
8. PŮVODNÍ ZÁKRYTÝ MEZI SLOUPY A OBV. PLÁŠTĚM DÉLKY 0,275m DEMONTOVAT, NOVĚ PROVEST Z PŘEDSAZENÉ STĚNY. TAM, KDE PŘÍČKY ODDĚLÚJÍ JEDNOTLIVÉ MÍSTNOSTI, BUDE JEDNA STRANA BEZ ZVUKOVÉ IZOLACE, DRUHÁ S IZOLACÍ (viz legenda materiálu) DVOJITĚ OPLÁSTĚNÍ. V MÍSTĚ STYKU PLÁŠŤ – PŘÍČKA A PŘÍČKA – ZDIVO VLOŽIT DILATAČNÍ UŠTŮ.
9. STÁVAJÍCÍ ZDĚNÉ MEZIOKENNÍ VLOŽKY (NAD VSTUPY) BUDOU IZOLOVÁNY FASÁDNÍM ZATEPLOVACÍM SYSTÉMEM S MINERÁLNÍ VATOU TL150mm.

10. NA STÁVAJÍCÍ BŘIZOLITOVOU OMÍTKU KOMINOVÉHO TĚLESA BUDE APLIKOVÁNA STĚRKOVÁ PROBARVENÁ OMÍTKA.
11. LEHKÉ PŘÍČKY, KTERÉ NAVAZUJÍ NA RÁM OKENNÍCH OTVORŮ DEMONTOVAT A NAHRADIT SDK PŘÍČKOU.
V MÍSTĚ NAPOJENÍ PŘÍČEK BUDE MEZI OKENNÍMI RÁMY OSAZEN ROZŠÍŘUJÍCÍ PROFIL 8.5cm. POLOHU PROFILU JE NUTNO PŘED ZADÁNÍM OTVOROVÝCH PRVKŮ DO VÝROBY DOMĚŘIT NA STAVĚ PODLE POLOHY PŘÍČEK.
V MÍSTĚ STYKU OKNO – PŘÍČKA A PŘÍČKA – ZDIVO VLOŽIT DILATAČNÍ UŠTŮ.
12. 1. ČISTIČÍ ZÓNA – PRÝŽOVÁ ROHOŽ V ZAPUSTNÉM RÁMU, ROZMĚR ROHOŽE 3500x1200mm, ČÁSTEČNĚ ROZEBRAT STÁVAJÍCÍ DLAŽBU.
13. 2. ČISTIČÍ ZÓNA – TEXTILNÍ DOČIŠŤOVACÍ ROHOŽ V ZÁPUSTNÉM RÁMU, ROZMĚR ROHOŽE 3500x1200mm, ČÁST. ROZEBRAT STAV. DLAŽBU.
14. TEXTILNÍ DOČIŠŤOVACÍ ROHOŽ VOLNĚ POLOŽENÁ, ROZMĚR ROHOŽE 3500x2100mm.

 FASÁDNÍ ZATEPLOVACÍ SYSTÉM
POKUD NENÍ UVEDENO JINAK, JE FASÁDA ZATEPLENA FASÁDNÍM ZATEPLOVACÍM SYSTÉMEM EPS–F TL120mm
V PÁSU NAD HLAVNÍM VSTUPEM A ZADNÍM VÝCHODEM – FASÁDNÍ ZATEPLOVACÍ SYSTÉM S MINERÁLNÍ VATOU TL120mm

DOKUMENTACE SKUTEČNÉHO PROVEDENÍ STAVBY

VED.PROJEKTU:	KONTOLOVAL:	KRESLIL:	MIX MAX-ENERGETIKA, s.r.o.	
Ing. Štěpán Brus	Ing. Michal Vlček	Ing. Ilona Janíková	Štefánikova 38a	
INVESTOR:	SOŠ A SOU ANDRÉ CITROËNA, BOSKOVICE, NÁM. 9.KVĚTNA 2a, BOSKOVICE		612 00 Brno	
STAVBA:	Malířské práce		FORMÁT:	6x A4
OBJEKT:	SO 01 HLAVNÍ BUDOVA		DATUM:	12/2011
NÁZEV VÝKRESU:	PŮDORYS 2.NP		STUPEŇ:	
			ČÍSLO ZAKÁZKY:	
			MĚŘÍTKO:	ČÍSLO VÝKRESU:
			1:100	2.2

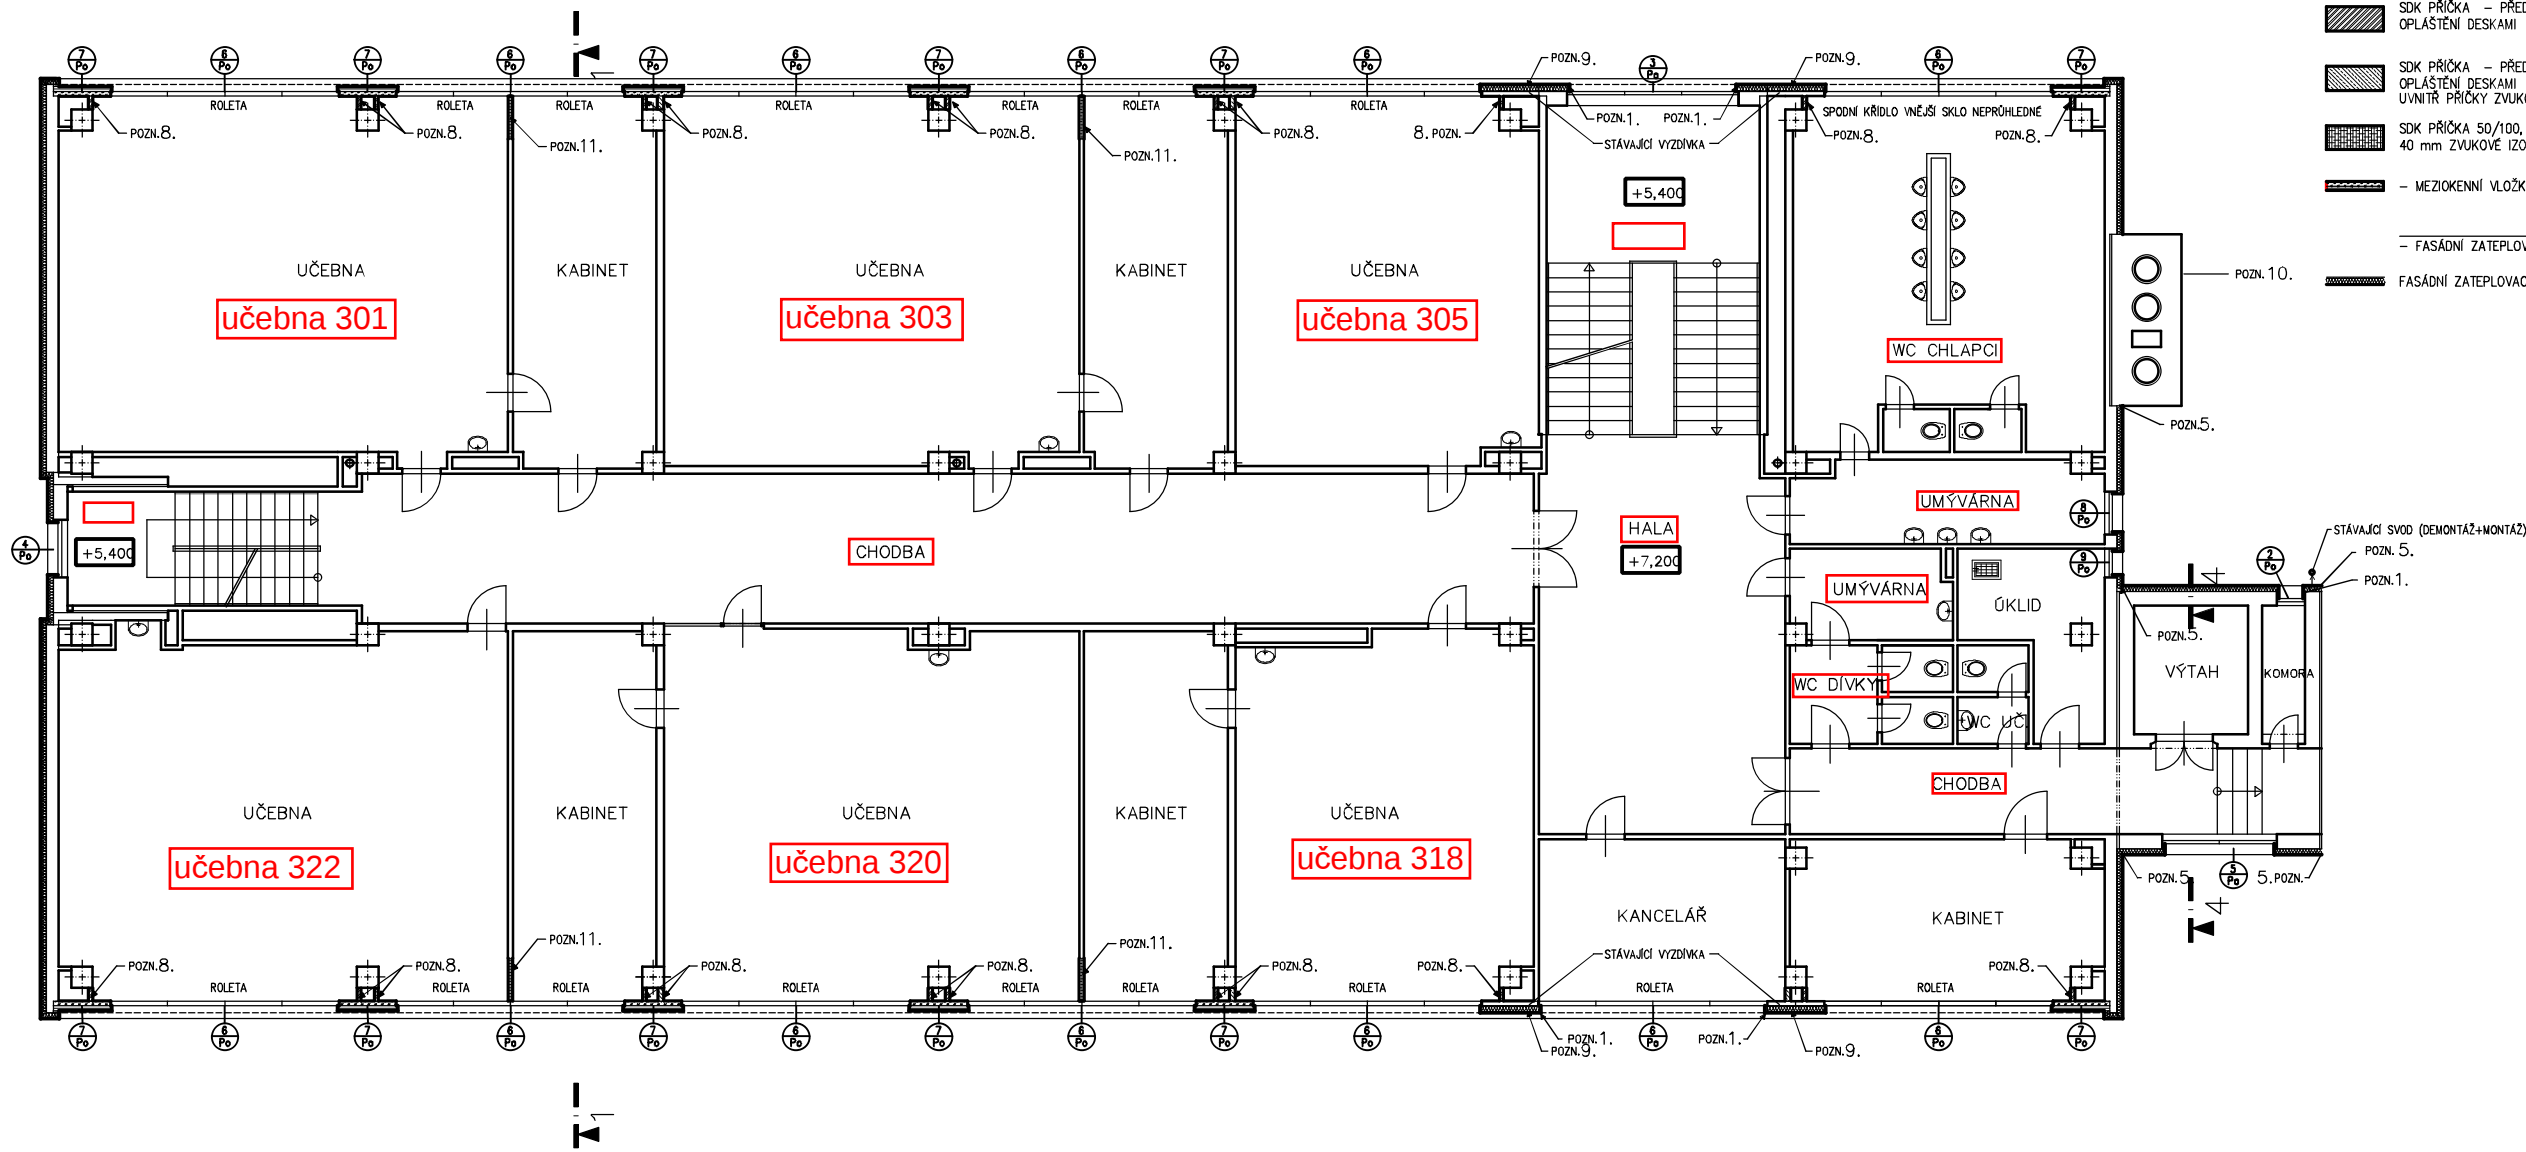

- LEGENDA HMOT
- SDK PŘÍČKA – PŘEDSAZENÁ STĚNA VOLNĚ STOJÍCÍ, TL87,5mm
OPLÁSTĚNÍ DESKAMI TL15mm, V JEDNÉ VRSTVĚ (POZN.8.)
 - SDK PŘÍČKA – PŘEDSAZENÁ STĚNA VOLNĚ STOJÍCÍ, TL125mm
OPLÁSTĚNÍ DESKAMI TL15mm, V JEDNÉ VRSTVĚ
UVNITŘ PŘÍČKY ZVUKOVÁ IZOLACE TL100mm (POZN.8.)
 - SDK PŘÍČKA 50/100, 2x GKB TL12,5mm
40 mm ZVUKOVÉ IZOLACE (POZN.11.)
 - MEZIOKENNÍ VLOŽKY TL105mm
 - SÁDROVLÁKN. DESKY TL12,5mm
 - PAROZÁBRANA
 - MINERÁLNÍ VATA TL80mm
 - DESKA CETIS TL10mm
 - FASÁDNÍ ZATEPLOVACÍ SYSTÉM EPF–TL100mm
 - FASÁDNÍ ZATEPLOVACÍ SYSTÉM EPF NEBO MINERÁLNÍ VATA

SPECIFIKACE VÝROBKŮ – NÁVRH

- VÝPIS OTVOROVÝCH PRVKŮ
- VÝPIS KLEMPÍŘSKÝCH VÝROBKŮ
- VÝPIS ZÁMEČNICKÝCH VÝROBKŮ

POZNÁMKA


- OSTĚNÍ OBVODOVÉHO PANELU (ALT. OKNA) IZOLOVAT EPS–F TL30 mm
- PODHLIED ZÁVĚTRÍ TEPELNĚ IZOLOVAT FASÁDNÍM ZATEPLOVACÍM SYSTÉMEM Z MINERÁLNÍ VLNÝ TL120mm + STĚRKOVÁ PROBARVENÁ OMÍTKA.
- PODHLIED ZÁDVEŘÍ – ZÁVEŠENÝ PODHLIED Z MINERÁLNÍCH KAZET A S ULOŽENOU TEPELNOU IZOLACÍ Z MINERÁLNÍ VLNÝ TL80mm.
- PŮVODNÍ DŘEVĚNÉ ZAKRYTÝ RADIÁTORŮ ŠÍŘKY 600mm, HORNÍ DESKA SOLOUT, NOSNÁ KONSTRUKCE RÁM YAKL – DEMONTOVAT.
- OSADIT FASÁDNÍ DILATAČNÍ LIŠTU NA CELOU VÝŠKU BUDOVY, DILATACE ŠÍŘKY 50mm.
- OSTĚNÍ NADPRAŽÍ OTVORŮ IZOLOVAT EPS–F TL30mm (V PÁSU NAD VSTUPEM MINERÁLNÍ VATOU).
- VE STÁVAJÍCÍ VRÁTNICI BUDE DEMONTOVÁNA PROSKLENÁ STĚNA ROZMĚRŮ 3050x3275mm.
- PŮVODNÍ ZAKRYTÝ MEZI SLOUPY A OBV. PLÁŠTĚM DÉLKY 0,275m DEMONTOVAT, NOVĚ PROVEST Z PŘEDSAZENÉ STĚNY. TAM, KDE PŘÍČKY ODDĚLÚJÍ JEDNOTLIVÉ MÍSTNOSTI, BUDE JEDNA STRANA BEZ ZVUKOVÉ IZOLACE, DRUHÁ S IZOLACÍ (viz legenda materiálu) DVOJITĚ OPLÁSTĚNÍ. V MÍSTĚ STYKU PLÁŠT – PŘÍČKA A PŘÍČKA – ZDIVO VLOŽIT DILATAČNÍ LIŠTY.
- STÁVAJÍCÍ ZDĚNÉ MEZIOKENNÍ VLOŽKY (NAD VSTUPY) BUDOU IZOLOVÁNY FASÁDNÍM ZATEPLOVACÍM SYSTÉMEM S MINERÁLNÍ VATOU TL150mm.

- NA STÁVAJÍCÍ BRIZOLITOVOU OMÍTKU KAMINOVÉHO TĚLESA BUDE APLIKOVÁNA STĚRKOVÁ PROBARVENÁ OMÍTKA.
- LEHKÉ PŘÍČKY, KTERÉ NAVAZUJÍ NA RÁM OKENNÍCH OTVORŮ DEMONTOVAT A NAHRADIT SDK PŘÍČKOU. V MÍSTĚ NAPOJENÍ PŘÍČEK BUDE MEZI OKENNÍMI RÁMY OSAZEN ROZŠÍŘUJÍCÍ PROFIL 8.5cm. POLOHU PROFILU JE NUTNO PŘED ZADÁNÍM OTVOROVÝCH PRVKŮ DO VÝROBY DOMĚŘIT NA STAVBĚ PODLE POLOHY PŘÍČEK. V MÍSTĚ STYKU OKNO – PŘÍČKA A PŘÍČKA – ZDIVO VLOŽIT DILATAČNÍ LIŠTY.
1. ČISTÍCÍ ZÓNA – PRÝŽOVÁ ROHOŽ V ZÁPUSTNÉM RÁMU, ROZMĚR ROHOŽE 3500x1200mm, ČÁSTEČNĚ ROZEBRAT STÁVAJÍCÍ DLAŽBU.
2. ČISTÍCÍ ZÓNA – TEXTILNÍ DOČIŠŤOVACÍ ROHOŽ V ZÁPUSTNÉM RÁMU, ROZMĚR ROHOŽE 3500x1200mm, ČÁST. ROZEBRAT STÁV. DLAŽBU.
- TEXTILNÍ DOČIŠŤOVACÍ ROHOŽ VOLNĚ POLOŽENÁ, ROZMĚR ROHOŽE 3500x2100mm.

FASÁDNÍ ZATEPLOVACÍ SYSTÉM
POKUD NENÍ UVEDENO JINAK, JE FASÁDA ZATEPLENA FASÁDNÍM ZATEPLOVACÍM SYSTÉMEM EPS–F TL120mm
V PÁSU NAD HLAVNÍM VSTUPEM A ZADNÍM VÝCHODEM – FASÁDNÍ ZATEPLOVACÍ SYSTÉM S MINERÁLNÍ VATOU TL120mm


DOKUMENTACE SKUTEČNÉHO PROVEDENÍ STAVBY

VED.PROJEKTU:	KONTROLOVAL:	KRESLIL:	MIX MAX-ENERGETIKA, s.r.o.	
Ing. Štěpán Brus	Ing. Michal Vlček	Ing. Ilona Janíková	Štefánikova 38a	
INVESTOR:	SOŠ A SOU ANDRÉ CITROËNA, BOSKOVICE, NÁM. 9.KVĚTNA 2a, BOSKOVICE		612 00 Brno	
STAVBA:	Malířské práce		FORMÁT:	6x A4
OBJEKT:	SO 01 HLAVNÍ BUDOVA		DATUM:	12/2011
NÁZEV VÝKRESU:	PŮDORYS 3.NP		STUPEŇ:	
			ČÍSLO ZAKÁZKY:	
			MĚŘÍTKO:	ČÍSLO VÝKRESU:
			1:100	2.3

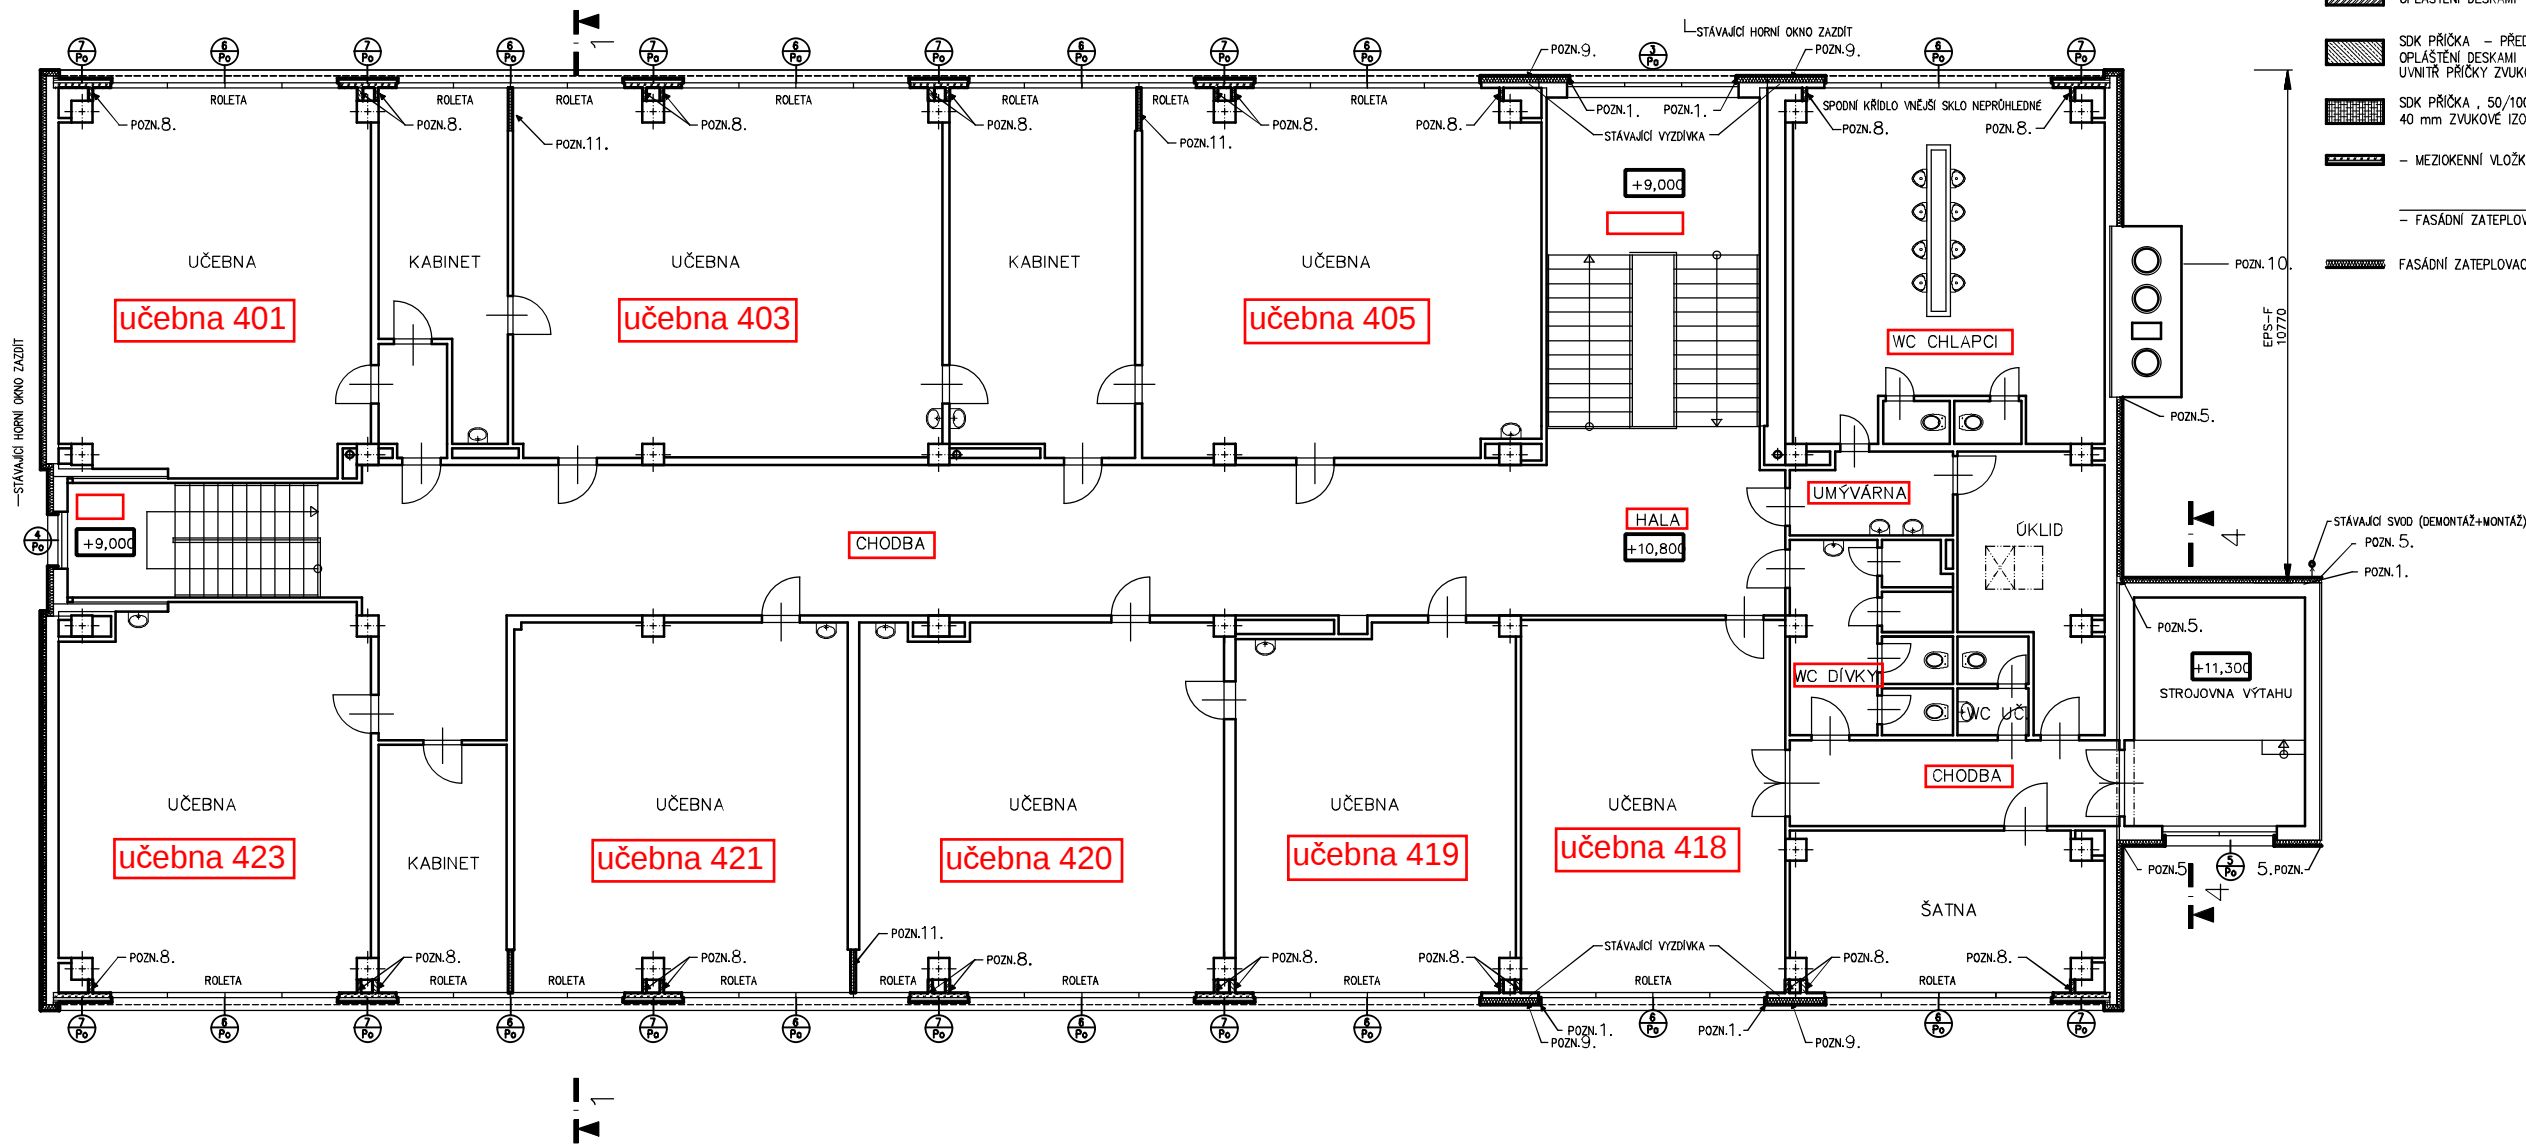

- LEGENDA HMOT
- SDK PŘÍČKA – PŘEDSAZENÁ STĚNA VOLNĚ STOJÍCÍ, TL87,5mm
OPLÁSTĚNÍ DESKAMI TL15mm, V JEDNÉ VRSTVĚ (POZN.8.)
 - SDK PŘÍČKA – PŘEDSAZENÁ STĚNA VOLNĚ STOJÍCÍ, TL125mm
OPLÁSTĚNÍ DESKAMI TL15mm, V JEDNÉ VRSTVĚ
UVNITŘ PŘÍČKY ZVUKOVÁ IZOLACE TL100mm (POZN.8.)
 - SDK PŘÍČKA , 50/100, 2x TL12,5mm
40 mm ZVUKOVÉ IZOLACE (POZN.11.)
 - MEZIOKENNÍ VLOŽKY TL105mm – SÁDROVLÁKN. DESKY TL12,5mm
– PAROZÁBRANA – MINERÁLNÍ VATA TL80mm
– DESKA CETRIS TL10mm
 - FASÁDNÍ ZATEPLOVACÍ SYSTÉM EPF–TL100mm
 - FASÁDNÍ ZATEPLOVACÍ SYSTÉM EPF NEBO MINERÁLNÍ VATA

- SPECIFIKACE VÝROBKŮ – NÁVRH
- ⊕ VÝPIS OTVOROVÝCH PRVKŮ
 - ⊗ VÝPIS KLEMPÍŘSKÝCH VÝROBKŮ
 - ⊕ VÝPIS ZÁMEČNICKÝCH VÝROBKŮ

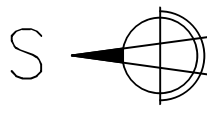

POZNÁMKA



- OSTĚNÍ OBVODOVÉHO PANELU (ALT. OKNA) IZOLOVAT EPS-F TL30 mm
- PODHLIED ZÁVĚTŘÍ TEPELNĚ IZOLOVAT FASÁDNÍM ZATEPLOVACÍM SYSTÉMEM Z MINERÁLNÍ VLNÝ TL120mm + STĚRKOVÁ PROBARVENÁ OMÍTKA
- PODHLIED ZÁDVEŘÍ – ZÁVEŠENÝ PODHLIED Z MINERÁLNÍCH KAZET A S ULOŽENOU TEPELNOU IZOLACÍ Z MINERÁLNÍ VLNÝ TL80mm.
- PŮVODNÍ DŘEVĚNÉ ZAKRYTÍ RADIÁTORŮ ŠÍŘKY 600mm, HORNÍ DESKA SOLOLIT, NOSNÁ KONSTRUKCE RÁM YAKL – DEMONTOVAT.
- OSADIT FASÁDNÍ DILATAČNÍ LIŠTU NA CELOU VÝŠKU BUDOVY, DILATACE ŠÍŘKY 50mm.
- OSTĚNÍ NADPRAŽÍ OTVORŮ IZOLOVAT EPS-F TL30mm (V PÁSU NAD VSTUPEM MINERÁLNÍ VATOU).
- VE STÁVAJÍCÍ VRÁTNICI BUDE DEMONTOVÁNA PROSKLENÁ STĚNA ROZMĚRŮ 3050x3275mm.
- PŮVODNÍ ZÁKRYTÍ MEZI SLOUPY A OBV. PLÁŠTĚM DÉLKY 0,275m DEMONTOVAT, NOVĚ PROVÉST Z PŘEDSAZENÉ STĚNY . TAM, KDE PŘÍČKY ODDĚLUJÍ JEDNOTLIVÉ MÍSTNOSTI, BUDE JEDNA STRANA BEZ ZVUKOVÉ IZOLACE, DRUHÁ S IZOLACÍ (viz legenda materiálu), DVOJITĚ OPLÁSTĚNÍ. V MÍSTĚ STYKU PLÁŠŤ – PŘÍČKA A PŘÍČKA – ZDIVO VLOŽIT DILATAČNÍ LIŠTY.
- STÁVAJÍCÍ ZDĚNÉ MEZIOKENNÍ VLOŽKY (NAD VSTUPY) BUDOU IZOLOVÁNY FASÁDNÍM ZATEPLOVACÍM SYSTÉMEM S MINERÁLNÍ VATOU TL150mm.

- NA STÁVAJÍCÍ BRIZOLITOVOU OMÍTKU KOMINOVÉHO TĚLESA BUDE APLIKOVÁNA STĚRKOVÁ PROBARVENÁ OMÍTKA.
- LEHKÉ PŘÍČKY, KTERÉ NAVAZUJÍ NA RÁM OKENNÍCH OTVORŮ DEMONTOVAT A NAHRADIT SDK PŘÍČKOU. V MÍSTĚ NAPOJENÍ PŘÍČEK BUDE MEZI OKENNÍMI RÁMY OSAZEN ROZŠÍŘUJÍCÍ PROFIL 8.5cm. POLOHU PROFILU JE NUTNO PŘED ZADÁNÍM OTVOROVÝCH PRVKŮ DO VÝROBY DOMĚŘIT NA STAVBĚ PODLE POLOHY PŘÍČEK. V MÍSTĚ STYKU OKNO – PŘÍČKA A PŘÍČKA – ZDIVO VLOŽIT DILATAČNÍ LIŠTY.
1. ČISTIČÍ ZÓNA – PRÝŽOVÁ ROHOŽ V ZÁPUSTNÉM RÁMU, ROZMĚR ROHOŽE 3500x1200mm, ČÁSTEČNĚ ROZEBRAT STÁVAJÍCÍ DLAŽBU.
2. ČISTIČÍ ZÓNA – TEXTILNÍ DOČIŠŤOVACÍ ROHOŽ V ZÁPUSTNÉM RÁMU, ROZMĚR ROHOŽE 3500x1200mm, ČÁST. ROZEBRAT STÁV. DLAŽBU.
- TEXTILNÍ DOČIŠŤOVACÍ ROHOŽ VOLNĚ POLOŽENÁ, ROZMĚR ROHOŽE 3500x2100mm.

FASÁDNÍ ZATEPLOVACÍ SYSTÉM
POKUD NENÍ UVEDENO JINAK, JE FASÁDA ZATEPLENA FASÁDNÍM ZATEPLOVACÍM SYSTÉMEM EPS-F TL120mm
V PÁSU NAD HLAVNÍM VSTUPEM A ZADNÍM VÝCHODEM – FASÁDNÍ ZATEPLOVACÍ SYSTÉM S MINERÁLNÍ VATOU TL120mm

DOKUMENTACE SKUTEČNÉHO PROVEDENÍ STAVBY

VED.PROJEKTU:	KONTROLOVAL:	KRESLIL:	MIX MAX-ENERGETIKA, s.r.o.	
Ing. Štěpán Brus	Ing. Michal Vlček	Ing. Ilona Janíková	Štefánikova 38a	
INVESTOR:	SOŠ A SOU ANDRÉ CITROËNA, BOSKOVICE, NÁM. 9.KVĚTNA 2a, BOSKOVICE		612 00 Brno	
STAVBA:	Malířské práce		FORMÁT:	6x A4
OBJEKT:	SO 01 HLAVNÍ BUDOVA		DATUM:	12/2011
NÁZEV VÝKRESU:	PŮDORYS 4.NP		STUPEŇ:	
			ČÍSLO ZAKÁZKY:	
			MĚŘÍTKO:	ČÍSLO VÝKRESU:
			1:100	2.4

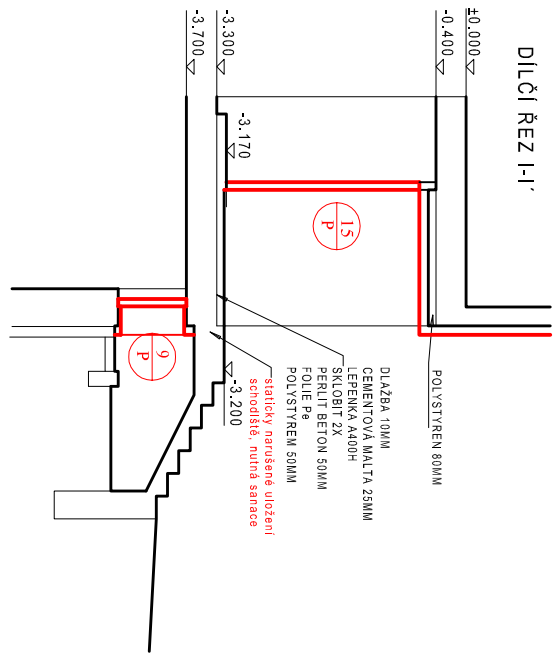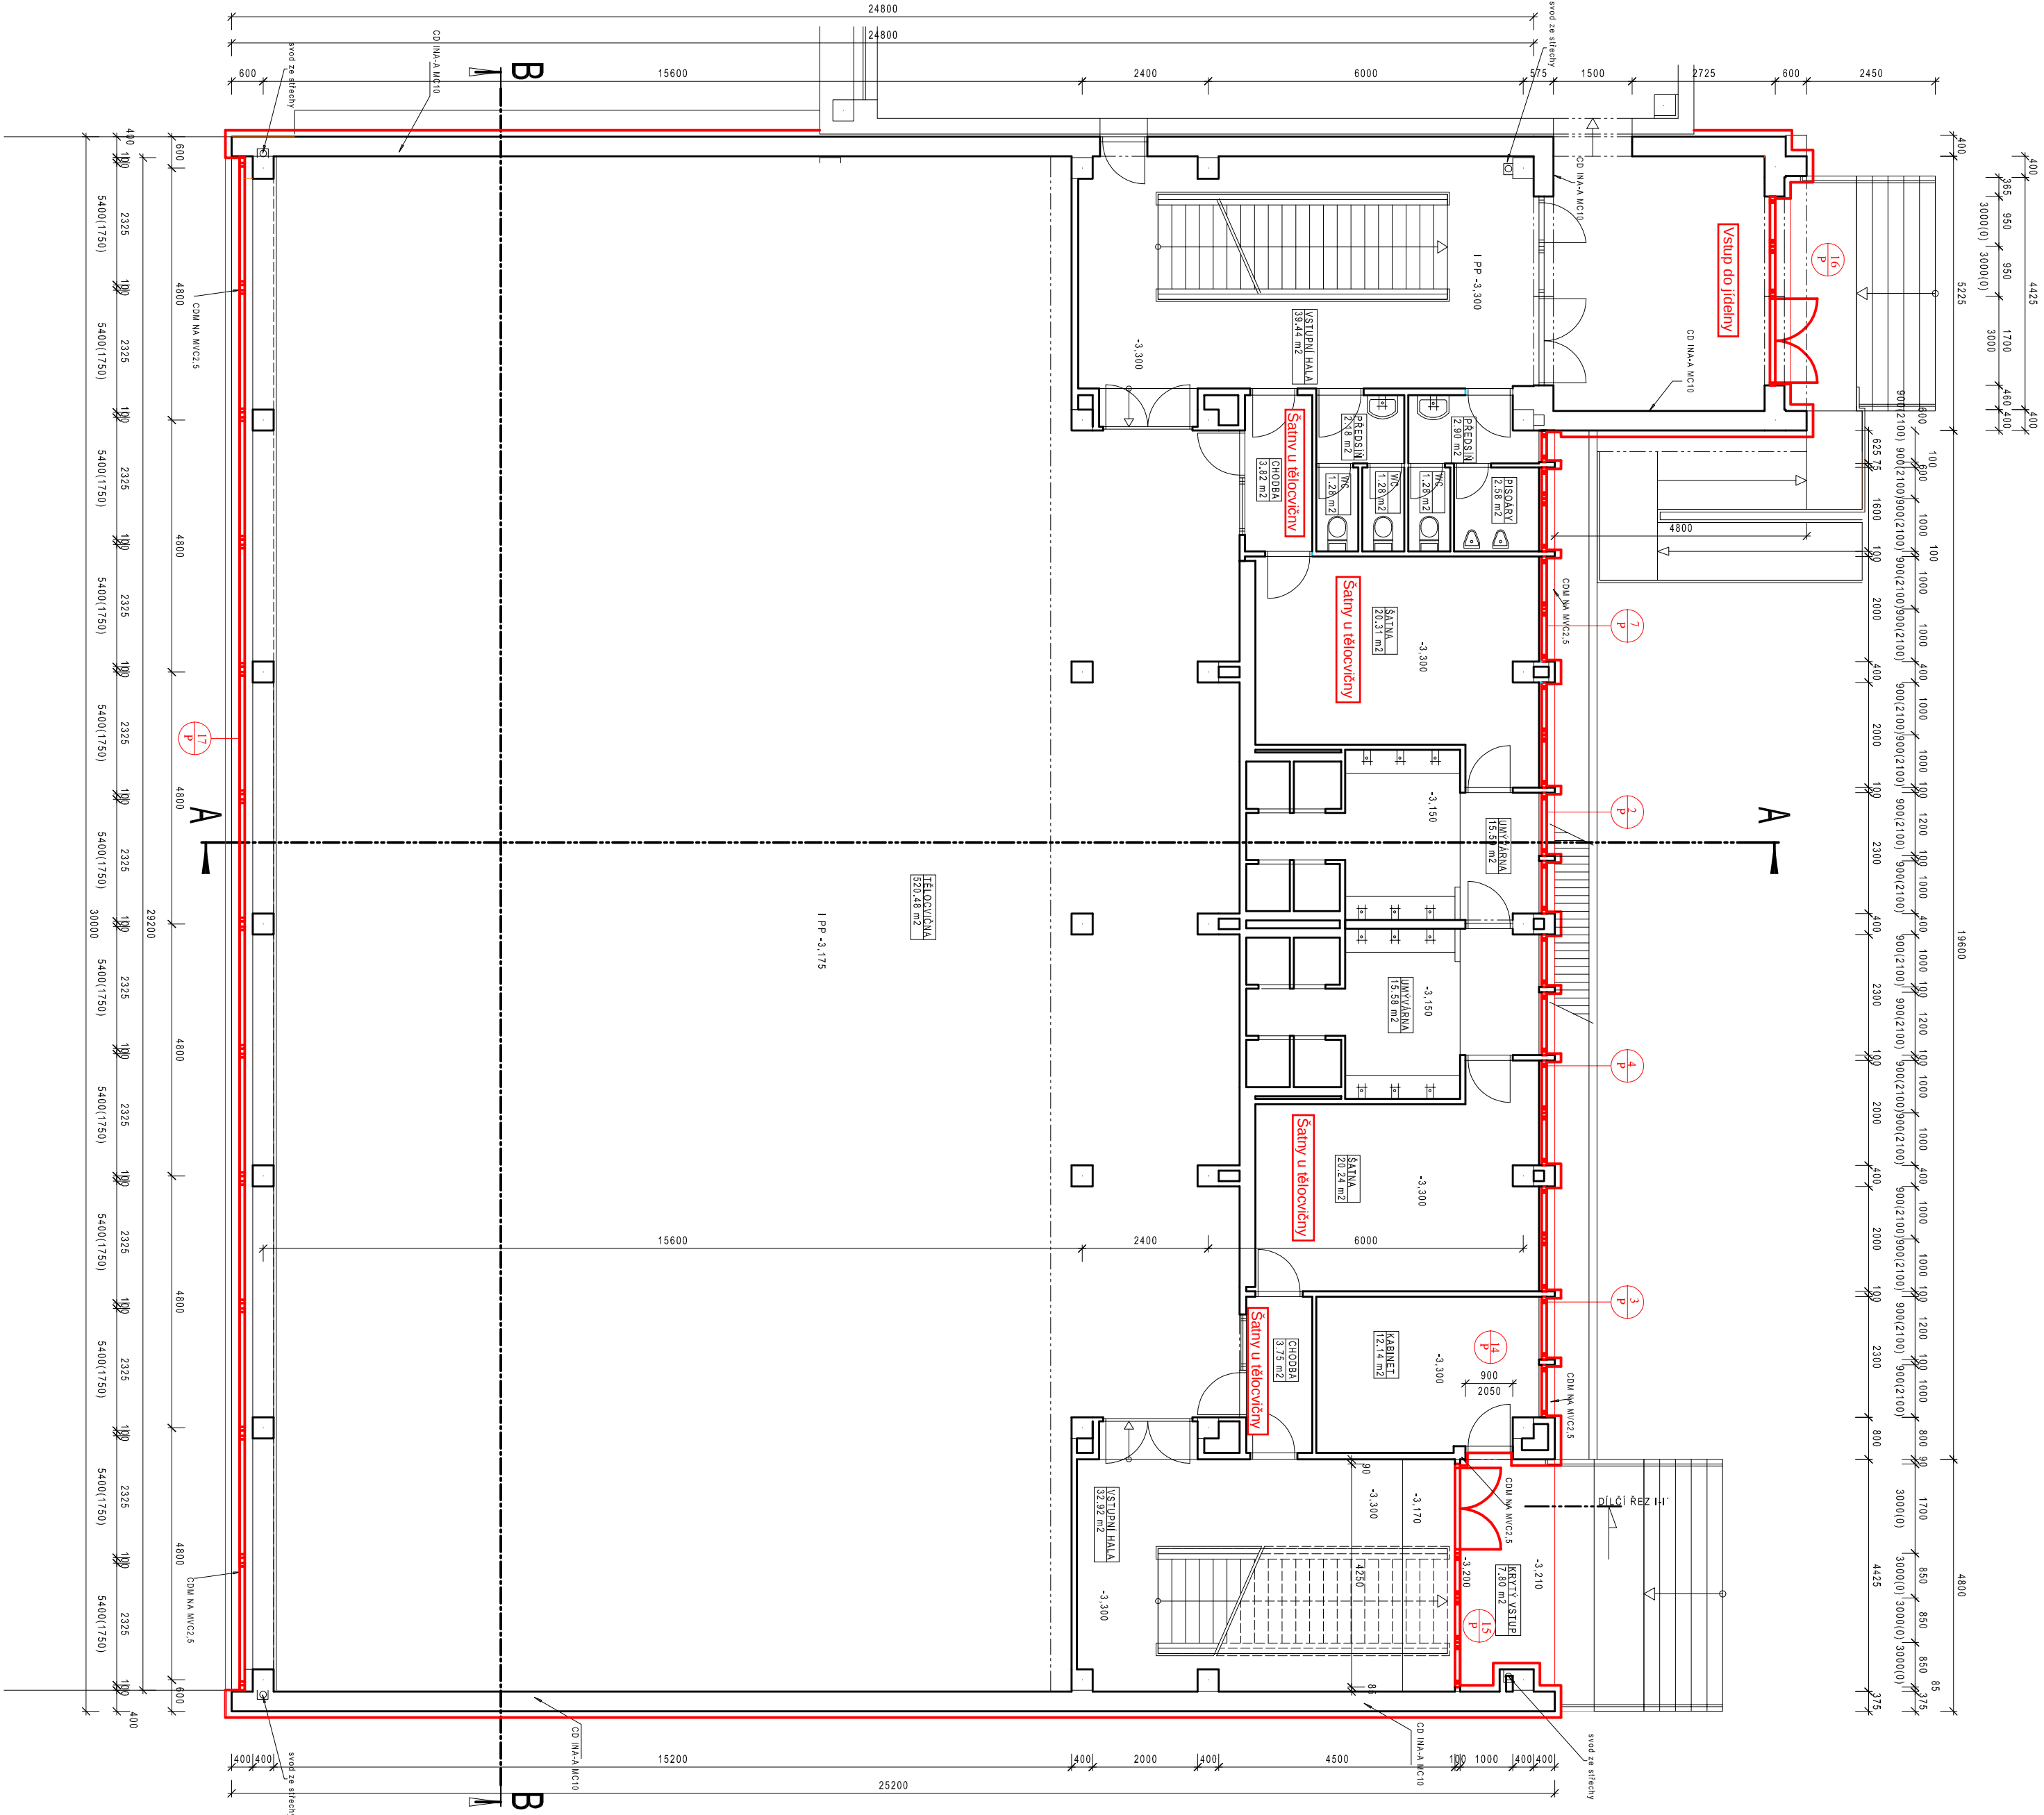

LEGENDA

STAVAJÍCÍ KONSTRUKCE

VNĚJŠÍ KONTAKTNÍ ZATEPLOVACÍ SYSTÉM,
TEPELIZOLANT TL. 120 mm


NOVÉ PLASTOVÉ VÝPLNĚ OTVORU
- VIZ. PLASTOVÉ VÝROBKÝ

NOVÉ KONSTRUKCE (VKZS, OKNA, DVEŘE)

POZN.:

VNĚJŠÍ KONTAKTNÍ ZATEPLOVACÍ SYSTÉM OSTĚNÍ OKEN A
DVEŘÍ, TEPELIZOLANT TL. 30 mm

VED.PROJEKTU:	KONTROLOVAL:	KRESLIL:	MIX MAX-ENERGETIKA, S.R.O.
Ing. Štěpán Brous	Ing. Lukáš Novotný	Ing. Lukáš Novotný	Štefánikova 38a
INVESTOR:	SOS A SOUS ANDRĚ CITROKOVÁ, BOSKOVICE, MÁM. 9 KVĚTNA 2a		612 00 Brno
STAVBA:	Matišské práce	FORMÁT:	B x M4
OBJEKT:	SO 02 TĚLOCVČNA	DATA:	09/2010
		STUPEŇ:	DVZ
NÁZEV VÝKRESU:	PŮDORYS 1.PP	ČÍSLO ZAKÁZKY:	
		VEŠTÍK:	ČÍSLO VÝKRESU: 3

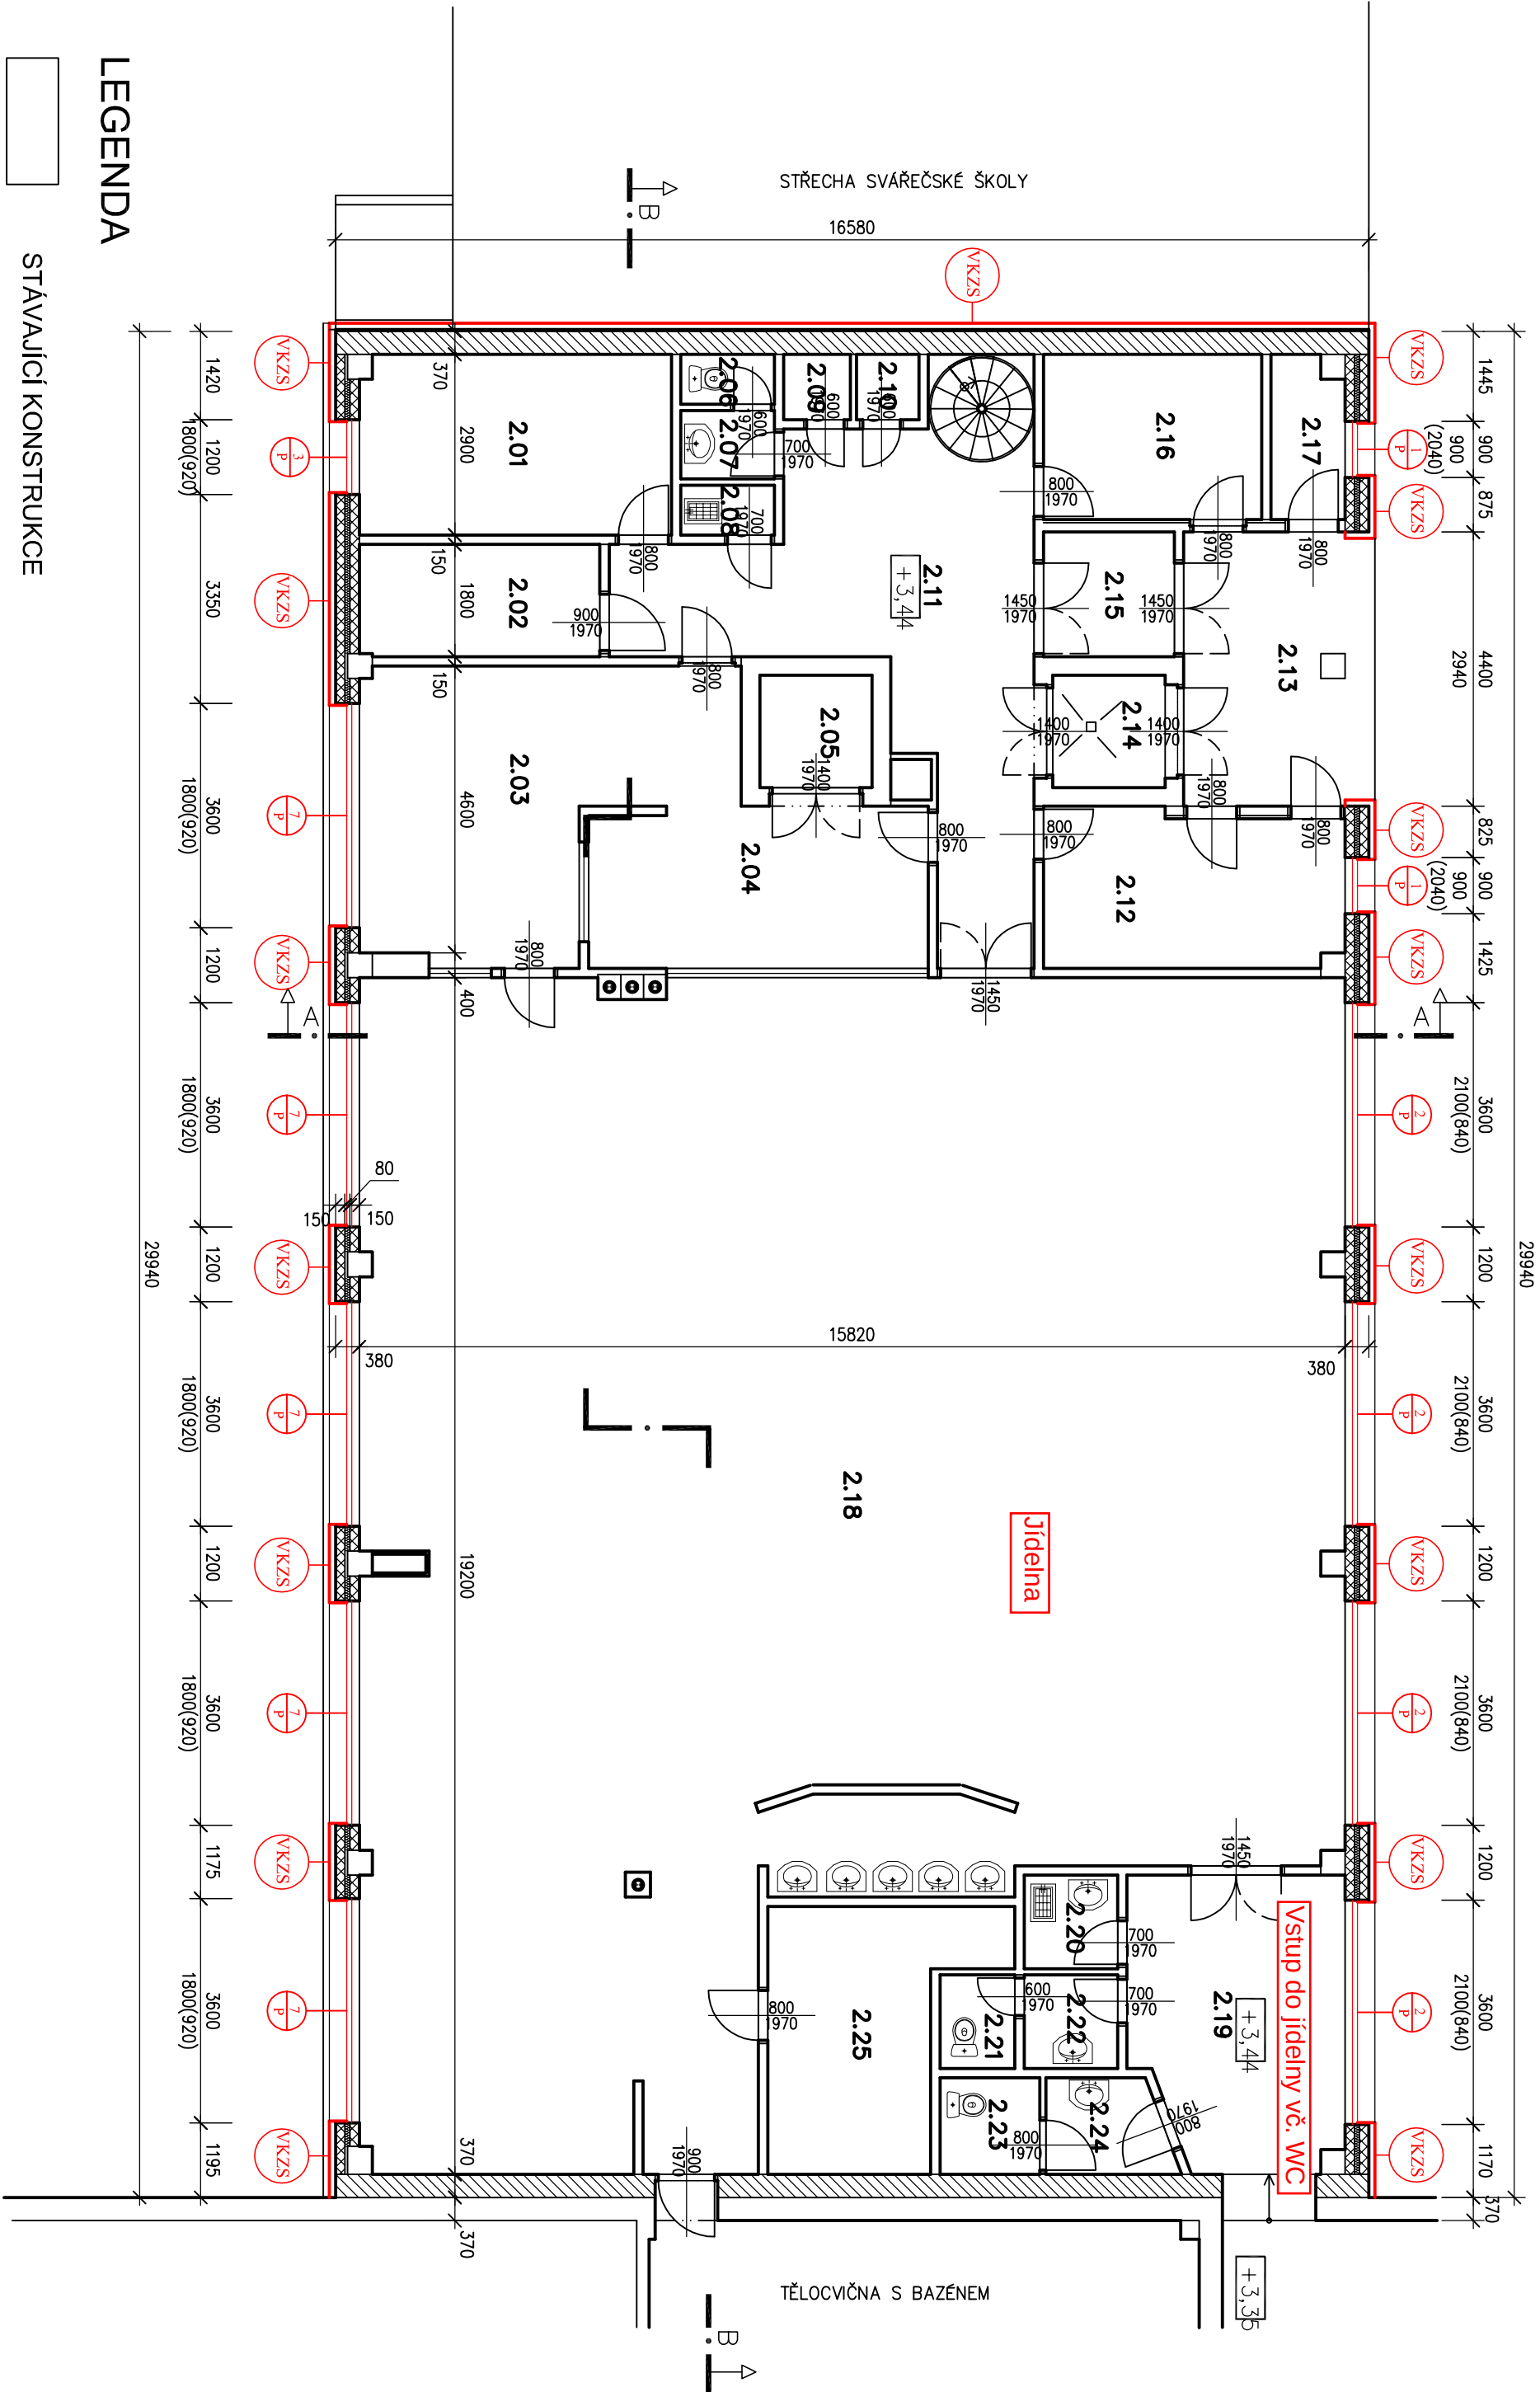


- LEGENDA
- STÁVAJÚCI KONSTRUKCE
 - VNĚJŠÍ KONTAKTNÍ ZATEPLOVACÍ SYSTÉM, TEPELNIZOLANT TL. 100 mm
 - NOVÉ VÝPLNĚ OTVORŮ
 - VIZ. VÝPIS VÝPLNĚ OTVORŮ

POZN.:
VNĚJŠÍ KONTAKTNÍ ZATEPLOVACÍ SYSTÉM OSTĚNÍ OKEN A DVEŘÍ, TEPELNIZOLANT TL. 30 mm

LEGENDA MÍSTNOSTI		
Číslo	Jméno	Plocha [m²]
2.01	KANCELÁŘ	14,44
2.02	STŘEDOVNA VZT	6,94
2.03	UMÝVÁRNA BÍLÉHO MÝDLA	15
2.04	VÝDEJ JIDEL	22,9
2.05	VÝTĚH	3,24
2.06	WC	1,2
2.07	PŘEDSÍŇ WC	1,65
2.08	OKALO	1,2
2.09	ČISTÉ PRÁDLO	1,12
2.10	SPINACÍ PRÁDLO	1,05
2.11	PŘÍLEŽNOSTI	30,67
2.12	SKLAD	11,91
2.13	PŘÍLOŽNOSTI	13,07
2.14	VÝTĚH	3,24
2.15	ZDVOŘEL	4,2
2.16	SKLAD OPALU	9,28
2.17	SKLAD OPALOKO	3
2.18	JIDELNA	257,39
2.19	VSTUPNÍ HALA	15,42
2.20	OKALO	2,25
2.21	WC	1,8
2.22	PŘEDSÍŇ	2,25
2.23	WC	2,48
2.24	PŘEDSÍŇ	2,92
2.25	ARCHIV	12,8

- LEGENDA HMOT – STÁVAJÍCÍ OBVODOVÉ ZDÍVO
- KERAMICKÉ BLOKY OD INA-A TL. 375 mm NA MWC
 - CHLA VOŠŤOVÁ NA MWC
 - CHLA VOŠŤOVÁ NA MWC

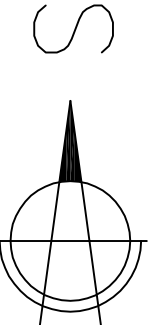

VED. PROJEKTU:	KONTROLOVAL:	KRESLIL:	MIX MAX-ENERGETIKA, S.R.O.
Ing. Štěpán Brus	Ing. Jiřina Janíková	Ing. Jiřina Janíková	Štěpánková 38a
INVESTOR:	SOŠ A SOU ANDRĚ CHTOŘEPA, BOŠKOVCE		612 00 Brno
NAM, 9. KVĚTNA 2a, BOŠKOVCE			
STAVBA:	Malířské práce	FORMÁT:	3x A4
		DATUM:	09/2010
OBJEKT:	SO 03 STRANOVACÍ OBJEKT	STUPĚŇ:	DVĚ
		ČÍSLO ZAKÁZKY:	
NÁZEV VÝKRESU:	PŮDORYS 2.NP	MĚŘÍTKO:	1:100
		ČÍSLO VÝKRESU:	3.