


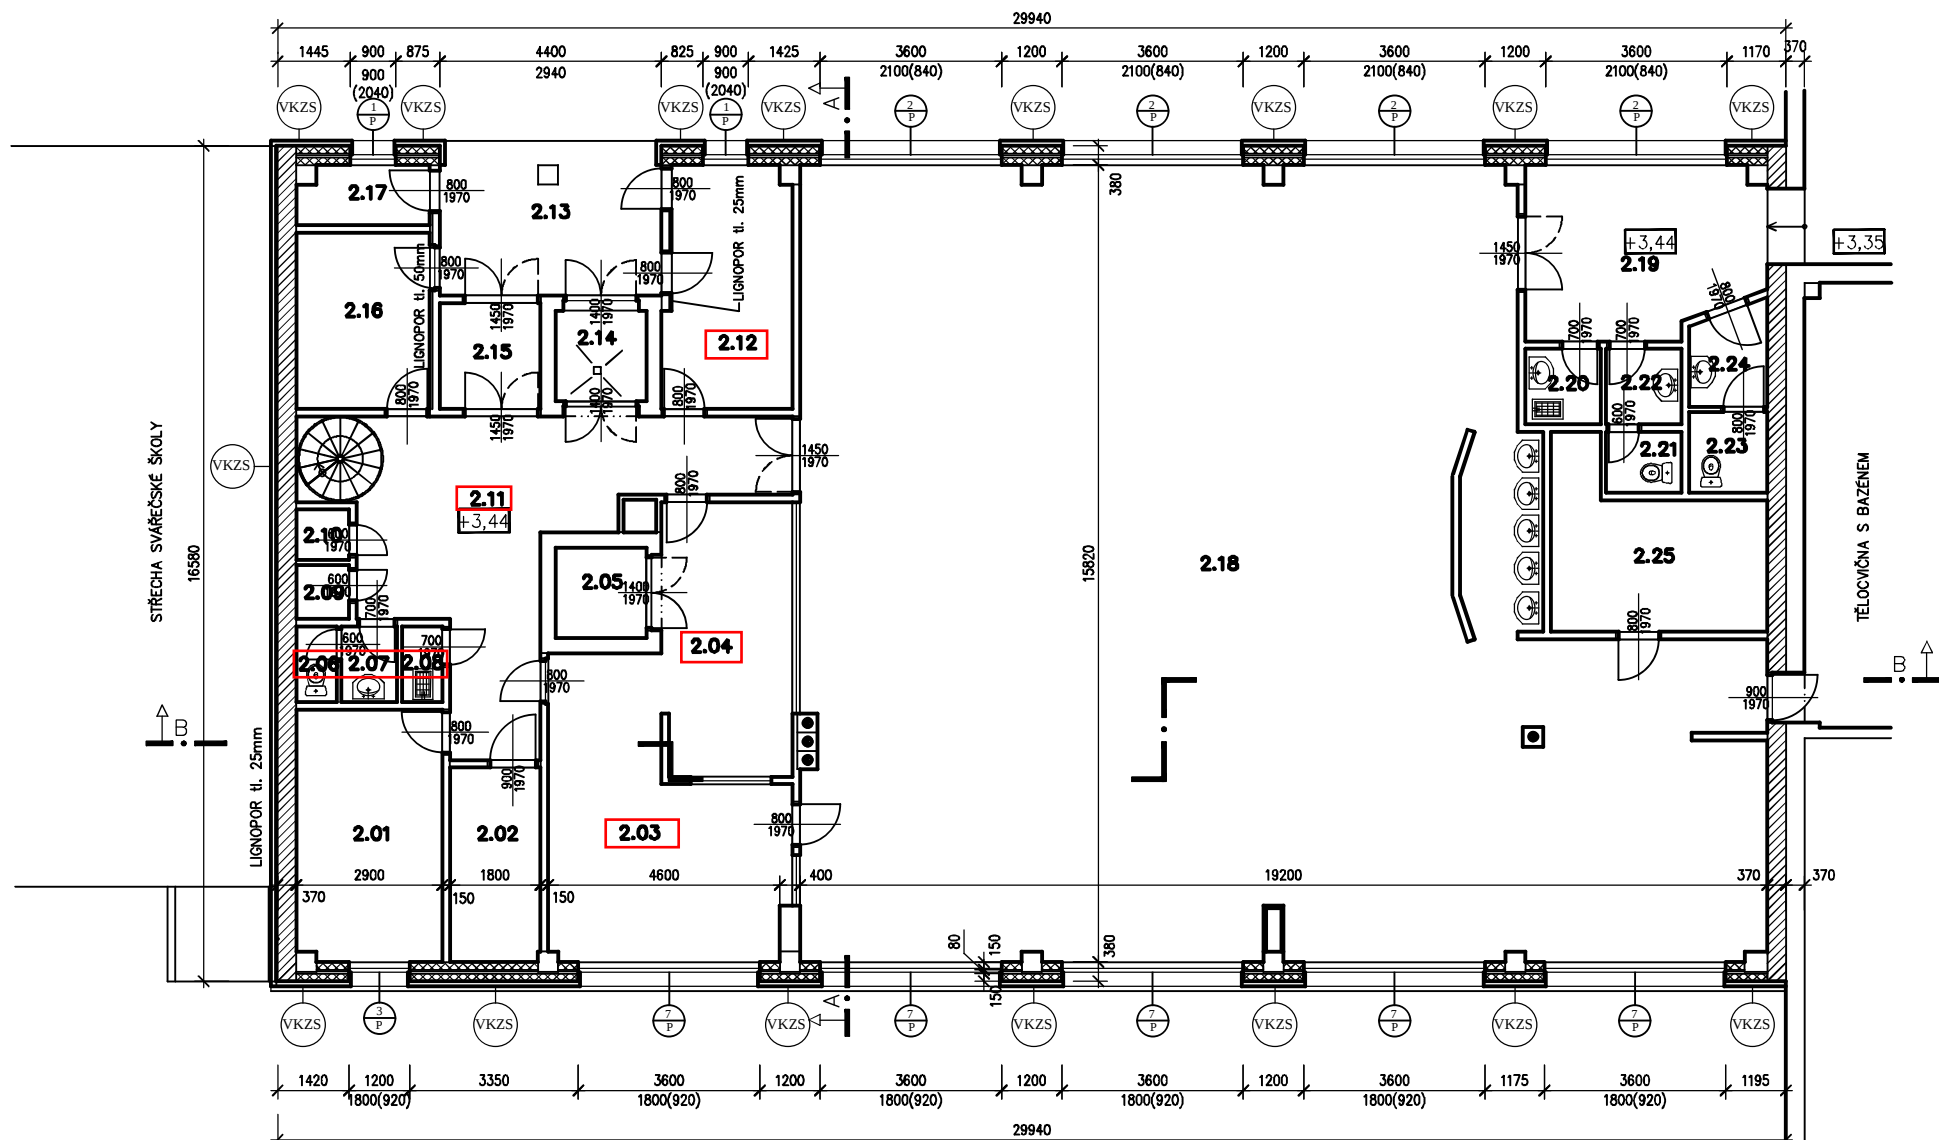

LEGENDA

- STÁVAJÍCÍ KONSTRUKCE
- VKZS VNĚJŠÍ KONTAKTNÍ ZATEPLOVACÍ SYSTÉM, TEPEL. IZOLANT TL. 100 mm
- 1 P NOVÉ VÝPLNĚ OTVORŮ - VIZ. VÝPIS VÝPLNÍ OTVORŮ

POZN.:


- VNĚJŠÍ KONTAKTNÍ ZATEPLOVACÍ SYSTÉM OSTĚNÍ OKEN A DVEŘÍ, TEPEL. IZOLANT TL. 30 mm
- V MÍSTĚ NÁPOJENÍ KZS NA SOUSEDNÍ OBJEKTY OSADIT FASÁDNÍ DILATAČNÍ LIŠTU NA CELOU VÝŠKU OBJEKTU.

LEGENDA MÍSTNOSTI

Výška místností je 3 m.

Číslo	Jméno	Plocha [m²]
2.01	KANCELÁŘ	14,44
2.02	STROJOVNA VZT	6,94
2.03	UMÝVÁRNA BÍLÉHO NÁDOBÍ	15
2.04	VÝDEJ JÍDEL	22,9
2.05	VÝTAH	3,24
2.06	WC	1,2
2.07	PŘEDSÍŇ WC	1,65
2.08	ÚKLID	1,2
2.09	ČISTÉ PRÁDLO	1,12
2.10	ŠPINAVÉ PRÁDLO	1,05
2.11	PŘÍJEM ZBOŽÍ	30,67
2.12	SKLAD	11,91
2.13	PŘÍJMOVÁ RAMPA	13,07
2.14	VÝTAH	3,24
2.15	ZÁDVEŘÍ	4,2
2.16	SKLAD OBALŮ	9,28
2.17	SKLAD ODPADKŮ	3
2.18	JÍDELNA	257,39
2.19	VSTUPNÍ HALA	15,42
2.20	ÚKLID	2,25
2.21	WC	1,8
2.22	PŘEDSÍŇ	2,25
2.23	WC	2,48
2.24	PŘEDSÍŇ	2,92
2.25	ARCHIV	12,6

Červeným rámečkem jsou označeny místnosti k malování.

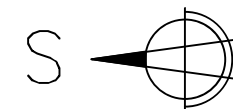

DOKUMENTACE SKUTEČNÉHO PROVEDENÍ STAVBY

VED.PROJEKTU:	KONTOLOVAL:	KRESLIL:		
INVESTOR:	SOŠ A SOU ANDRE CITROENA, BOSKOVICE, NÁM. 9.KVĚTNA 2a, BOSKOVICE		FORMÁT:	3x A4
STAVBA:	Malířské práce		DATUM:	12/2011
OBJEKT:	SO 03 STRAVOVACÍ OBJEKT		STUPEŇ:	
NÁZEV VÝKRESU:	PŮDORYS 2.NP		ČÍSLO ZAKÁZKY:	
			MĚŘÍTKO:	ČÍSLO VÝKRESU:
			1:100	2.2