


TRASA PŘÍPOJKY NN ZE STÁVAJÍCÍ ROZVODNY (M 1:500)



LEGENDA INŽENÝRSKÝCH SÍTÍ

KANALIZACE DEŠŤOVÁ	stávající	nové	rušené
KANALIZACE SPLAŠKOVÁ	—	—	—
KANALIZACE JEDNOTNÁ	—	—	—
VODOVOD	—	—	—
SILNOPROUD NN	—	—	—
VENKOVNÍ OSVĚTLENÍ	— VO —	— VO —	— VO —

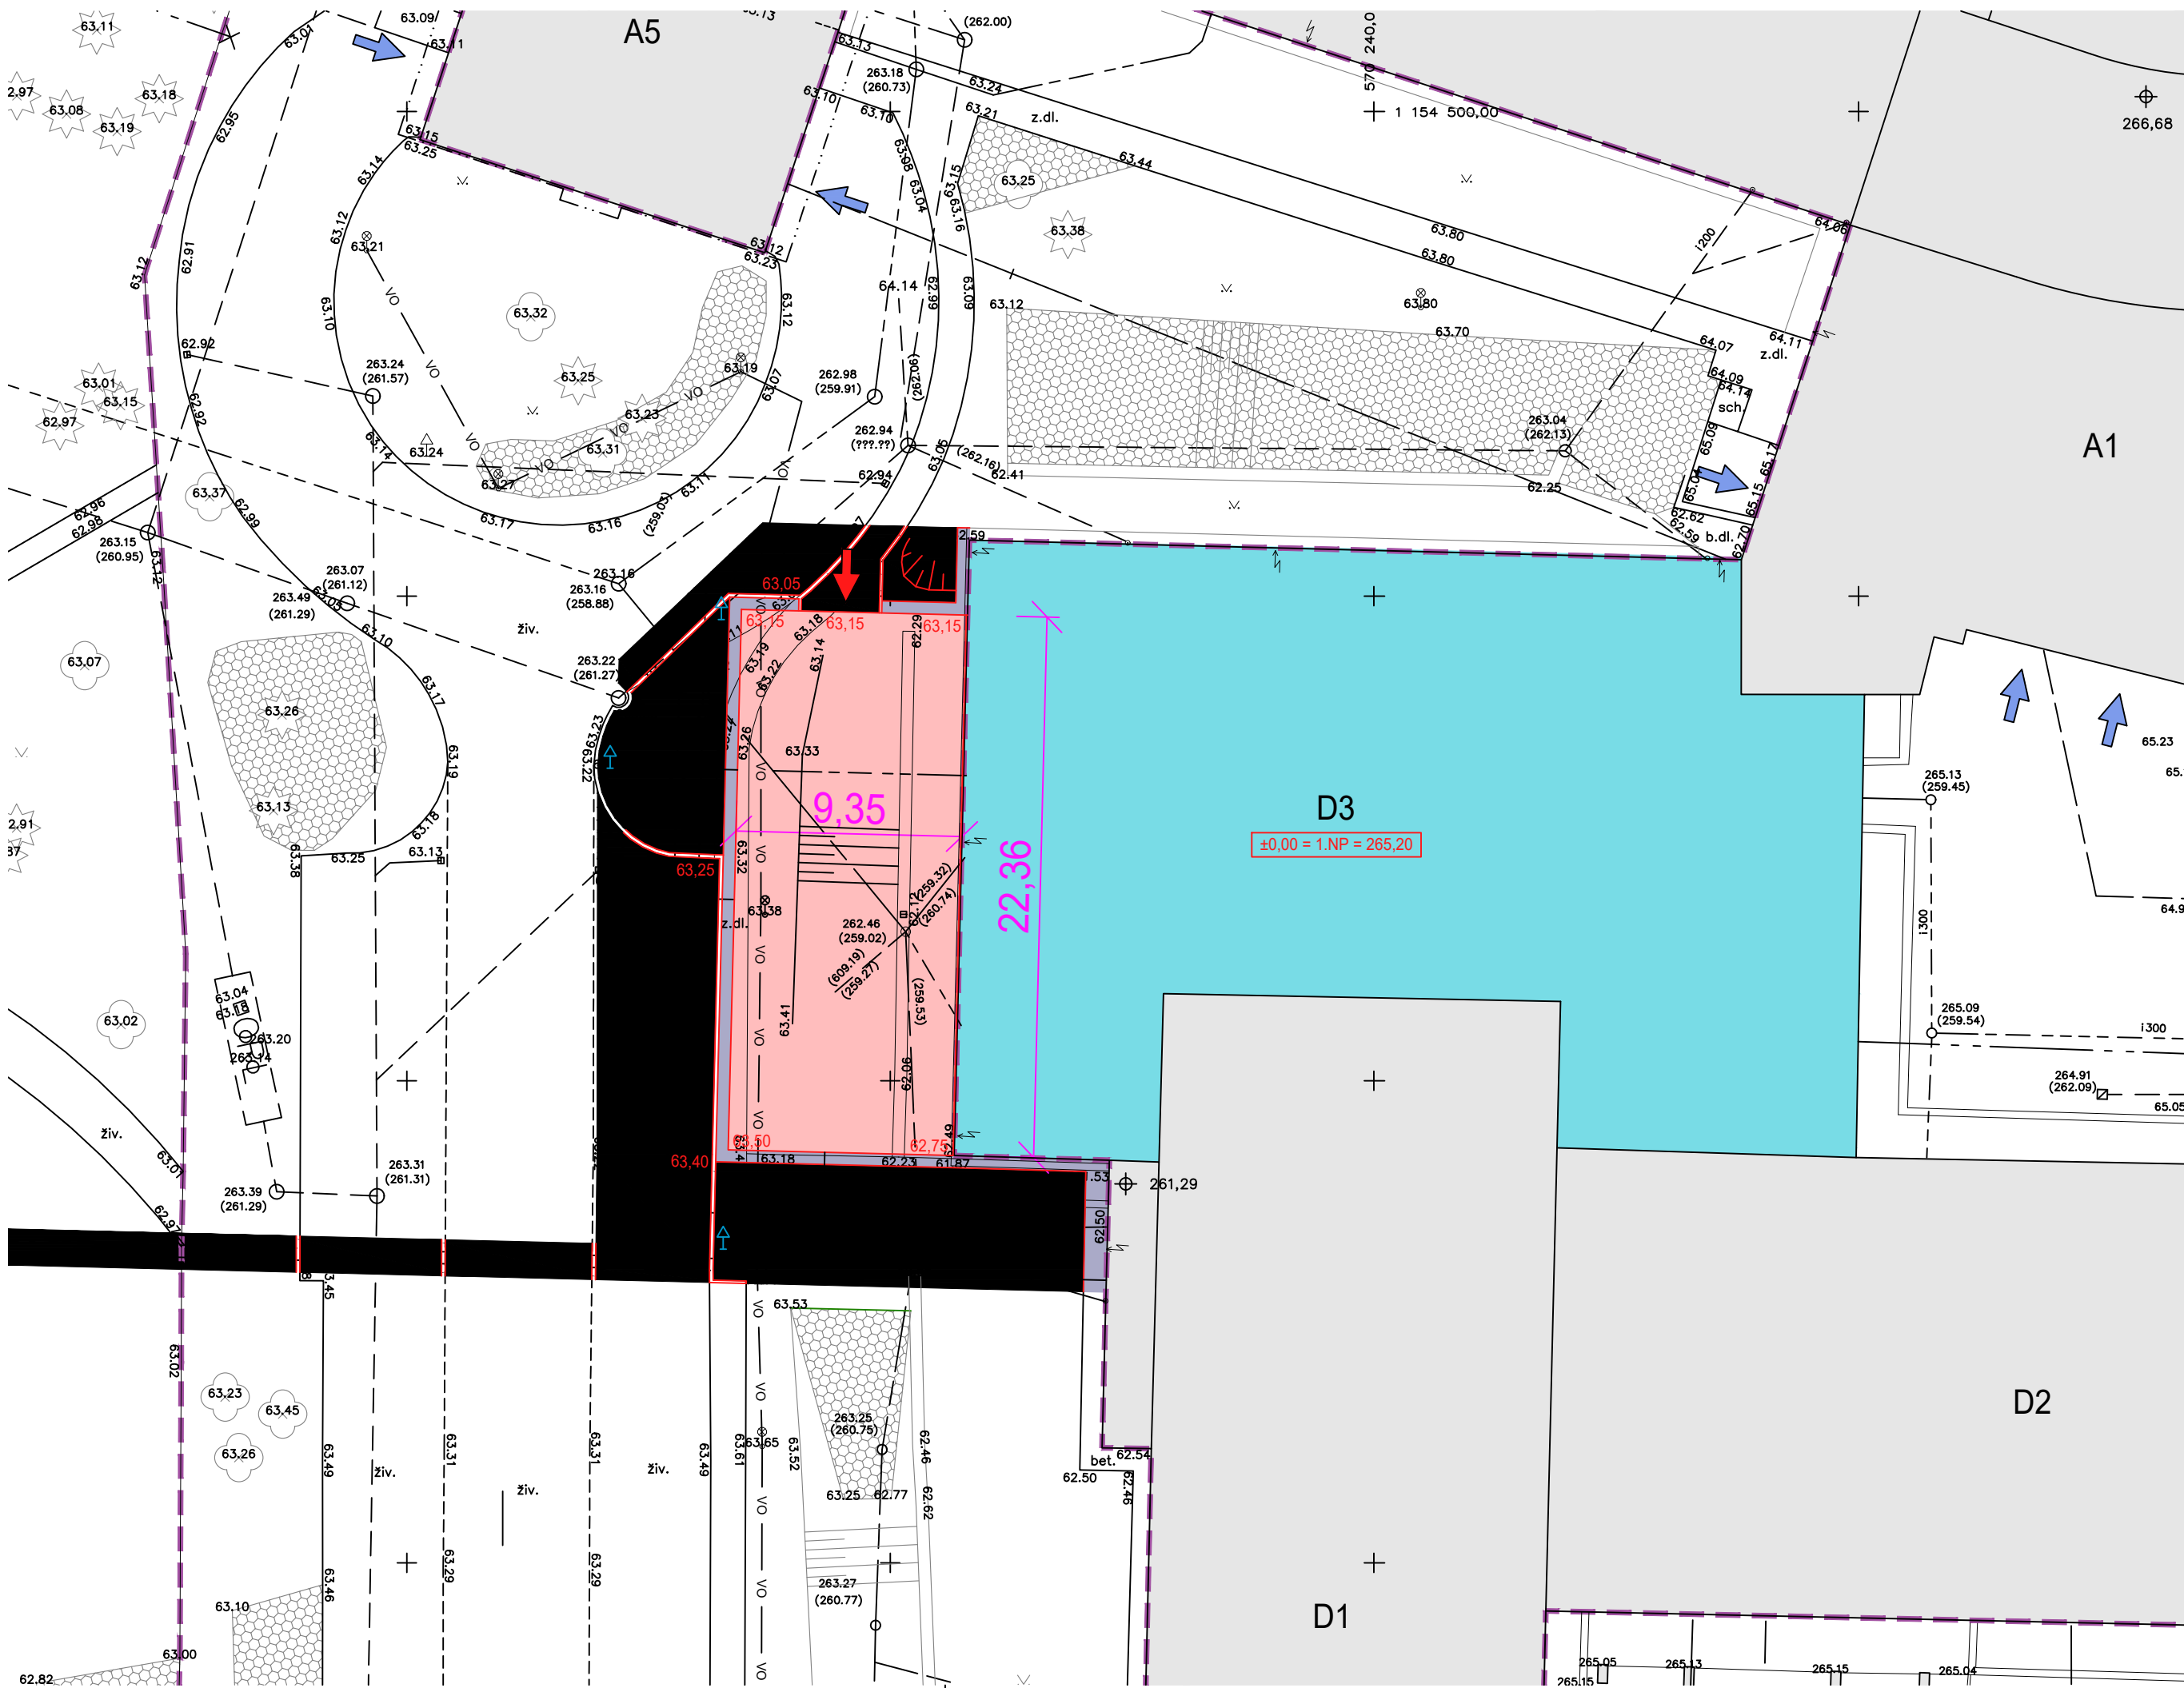

LEGENDA OBJEKTŮ A PLOCH

	STÁVAJÍCÍ BUDOVY AREÁLU
	STÁVAJÍCÍ KOMUNIKACE
	STÁVAJÍCÍ PODZEMNÍ OBJEKTY
	STÁVAJÍCÍ ZELENĚ (KEŘE)
	STÁVAJÍCÍ ZELENĚ (STROMY)
	STÁVAJÍCÍ TERÉNNÍ ÚPRAVY
	PŮVODNÍ KOMUNIKACE A DALŠÍ VENKOVNÍ PLOCHY URČENÉ K VYBOURÁNÍ
	ODSTRANĚNÍ RESP. DEMONTÁŽE VENKOVNÍHO OSVĚTLENÍ, DOPRAVNÍCH ZNAČEK A DALŠÍCH DROBNÝCH PŘEDMĚTŮ
	STÁVAJÍCÍ KŘÍDLO D3 BUDOVY D URČENÉ K REKONSTRUKCI
	NOVĚ ŘEŠENÁ PŘÍSTAVBA KŘÍDLA D3 BUDOVY D - ZASTAVĚNÁ PLOCHA 208 m²
	RENOVOVANÉ KOMUNIKACE S ŽIVIČNÝM KRYTEM - CELKOVÁ PLOCHA 45 m²
	RENOVOVANÉ KOMUNIKACE S KRYTEM Z KAMENNÉ DLAŽBY - PLOCHA 99 m²
	NOVĚ ŘEŠENÉ ZPEVNĚNÉ PLOCHY S KRYTEM Z BETONOVÉ ZÁMKOVÉ DLAŽBY - PLOCHA 88 m²
	NOVĚ ŘEŠENÉ RESP. RENOVANÉ CHODNÍKY S KRYTEM Z BETONOVÉ ZÁMKOVÉ DLAŽBY - PLOCHA 8 m²
	NOVĚ ŘEŠENÉ OKAPOVÉ CHODNÍKY Z VELKOFORMÁTOVÉ BETONOVÉ DLAŽBY - CELKOVÁ PLOCHA 31 m²
	NOVĚ ŘEŠENÉ TERÉNNÍ A SADOVÉ ÚPRAVY (SVAHOVÁNÍ, OHUMUSOVÁNÍ, ZATRAVNĚNÍ) - PLOCHA CELKEM 311 m²
	NOVĚ ŘEŠENÉ RESP. RENOVANÉ SVISLÉ DOPRAVNÍ ZNAČENÍ
	VSTUPY DO STÁVAJÍCÍCH BUDOV
	NOVÝ VSTUP DO PŘÍSTAVBY
	HRANICE AREÁLU

±0,00 = 265,20 m n.m.

Revize	Vypracoval	Popis revize	Datum
--------	------------	--------------	-------

BLOCK Clean Room Solutions BLOCK a.s., U Kasáren 727 757 01 Valašské Meziříčí		Investor: 	
Profese: SIT		Autorizace:	
Odpovědný projektant:		Zakázkové číslo:	
ING. PETR TOMICKÝ		100745 DSPS 08 - 2023	
Vypracoval:		Datum:	
ING. PETR TOMICKÝ		08 - 2023	
Kontroloval:		Stupeň:	
ING. PETR TOMICKÝ		Dokumentace skutečného provedení stavby	
Akce:		Formát:	
NEMOCNICE VYŠKOV, p.o. MAGNETICKÁ REZONANCE A STAVEBNÍ ÚPRAVY KŘÍDLA D3		4 A4	
Objekt:		Měřítka:	
Obsah:		Číslo výkresu:	
KOORDINAČNÍ SITUAČNÍ VÝKRES		1:2000	
		C3	