

ROZMĚRY:VxŠxH 2100x800x300

KRYTÍ:IP20 ROZVADĚČ JE V PROVEDENÍ BEZ DVEŘÍ. JE UMÍSTĚN V NICE, ZA UZAMYKATELNÝMI DVEŘMI

PŘÍVOD:SHORA

VÝVODY:NAHORU

INSTALOVANÝ PŘÍKON: Pi=4kW

SOUČINITEL SOUDOBOSTI: 1

SOUDOBY PŘÍKON: Pp=3,2kW

JMENOVITÝ PROUD: In=40A


ZKRATOVÝ PROUD: Ik''= 10kA

PROUDOVÁ SOUSTAVA: 3NPE,AC 50Hz,400V,TN-S


v.č. 3011.126.1-23

Revize	Vypracoval	Popis revize	Datum


<div><div>BLOCK[®]</div><div>Clean Room Solutions</div><div>BLOCK a.s., U Kasáren 727</div><div>757 01 Valašské Meziříčí</div></div>		Investor: <div><div></div><div>Nemocnice Vyškov</div></div>	
Profese: <div>EL</div>	Vypracoval: <div>LUDĚK DORUŠKA (Elmo)</div> Kontroloval: <div>TOMÁŠ POTĚŠIL</div>		Autorizace:
Akce: <div>NEMOCNICE VYŠKOV, p.o.</div> <div>MAGNETICKÁ REZONANCE</div> <div>A STAVEBNÍ ÚPRAVY KŘÍDLA D3</div>		Zakázkové číslo: 100745 DSPS 08 - 2023	Paré:
		Datum: 08 - 2023	
		Stupeň: Dokumentace skutečného provedení stavby	
Objekt: PŘÍSTAVBA KŘÍDLA D3	SO 01	Formát: 6 A4	
Obsah: <div>Rozvaděč 1RS1.D3-DO</div>		Měřítko: 1:50	Číslo výkresu: D.1.01.4c-301

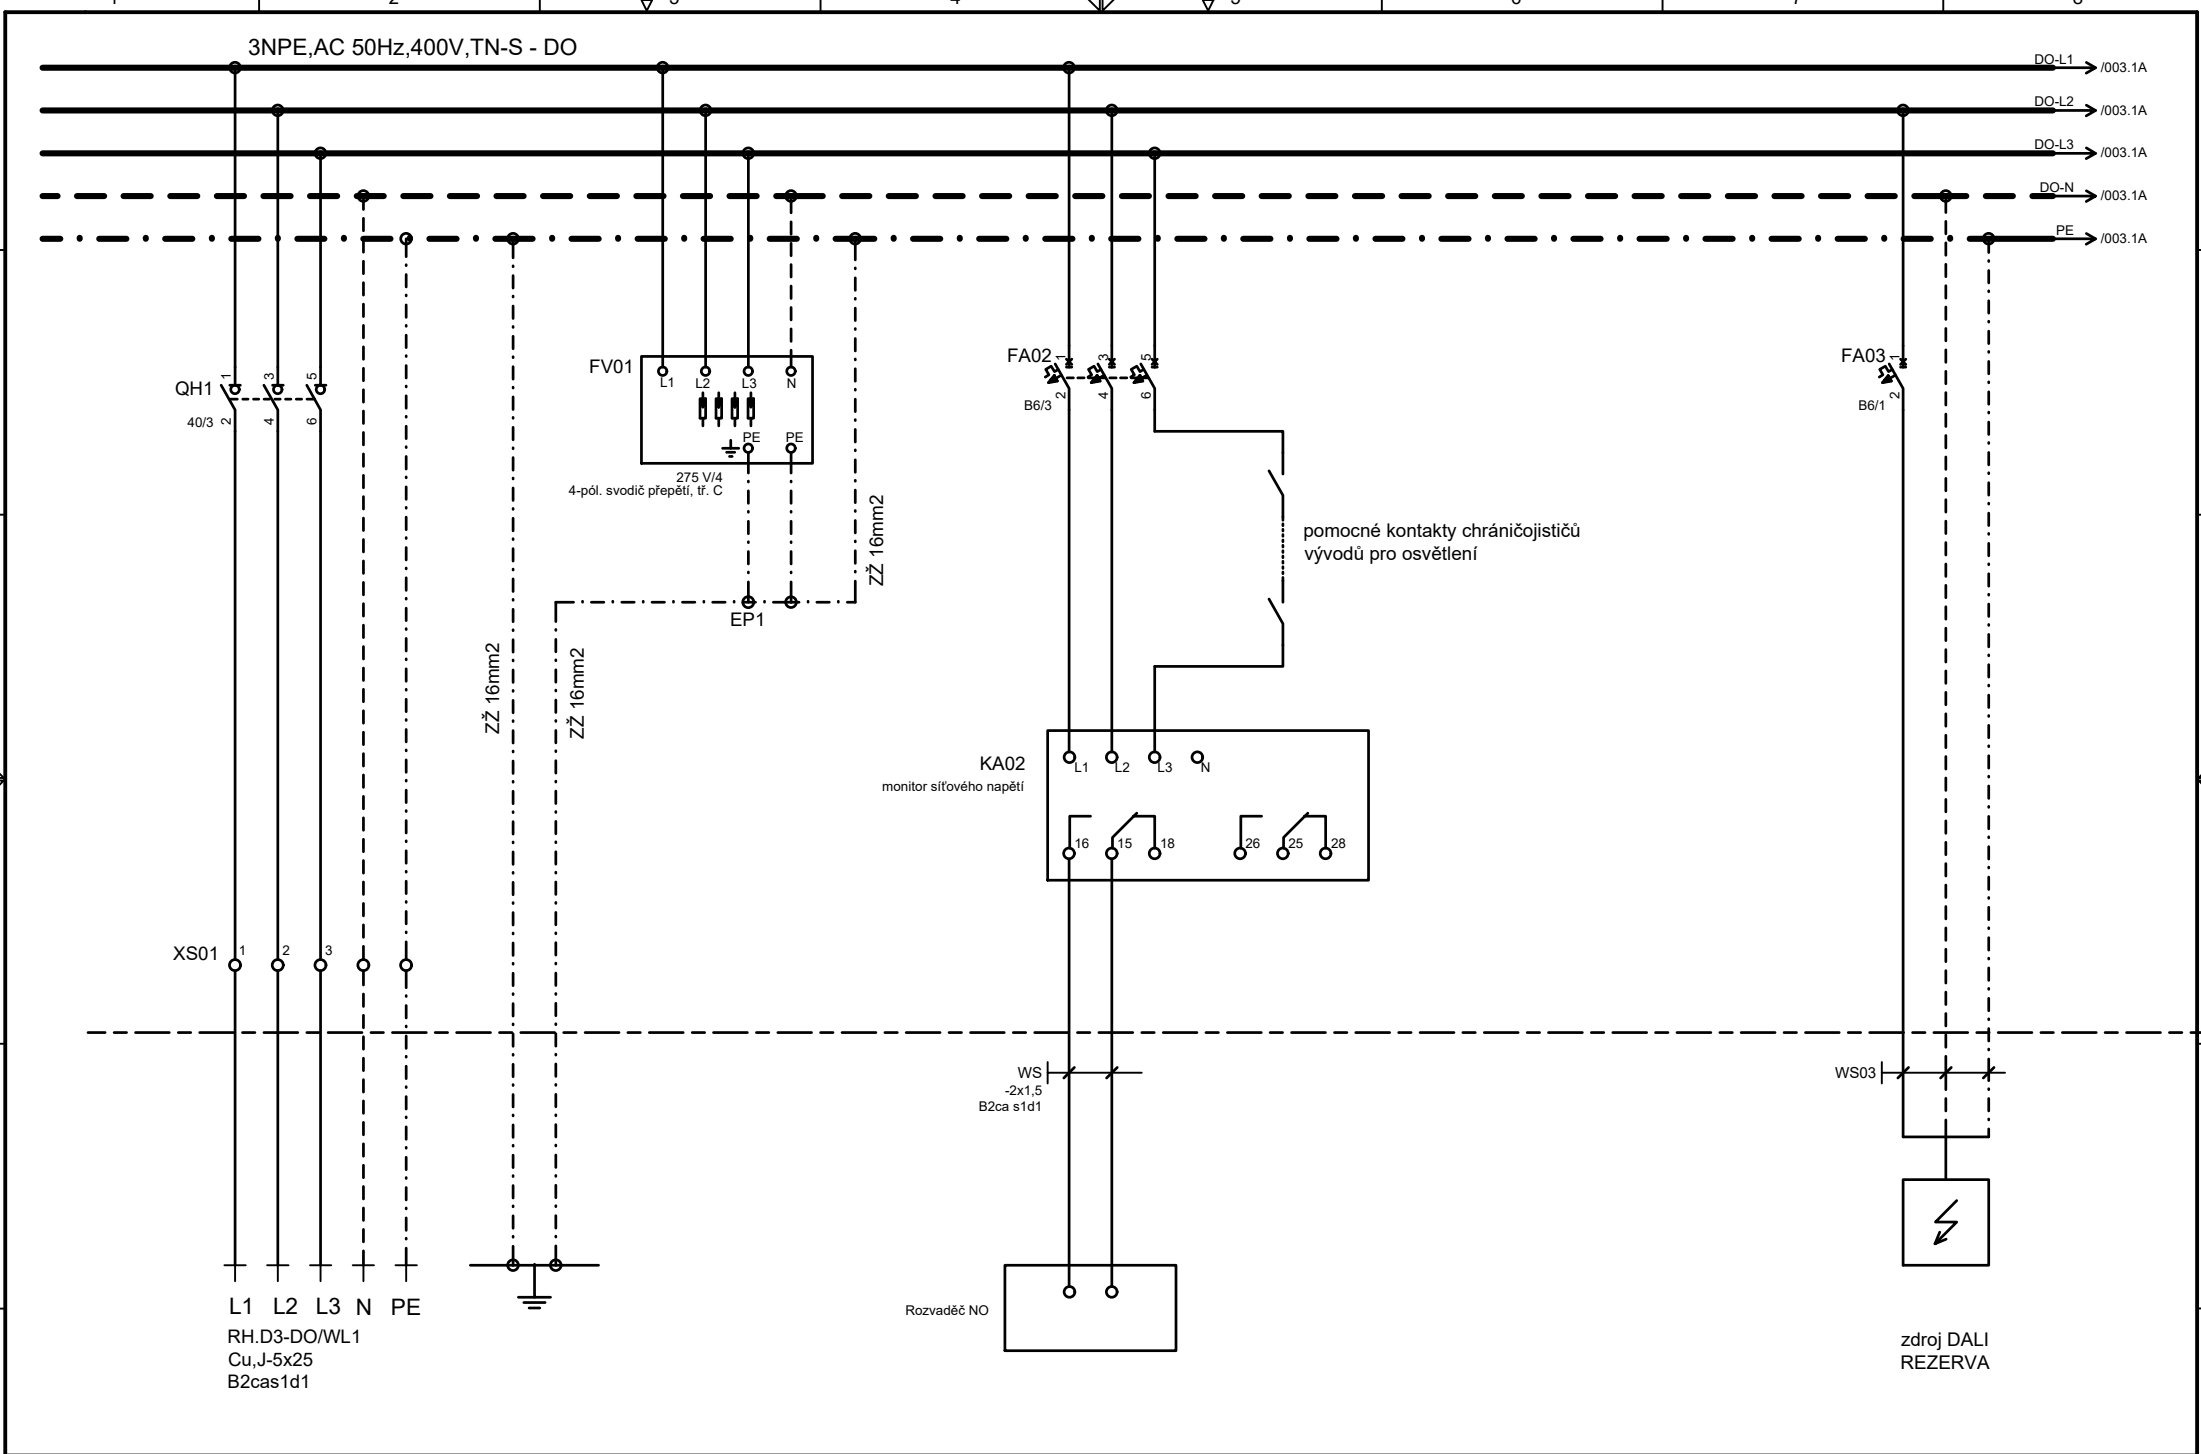


Projektant	Ing. Petr Šrámek	Investor		Místo zakázky		Název výkresu		
Zodp. projektant	Ing. Petr Šrámek	Stavba		Číslo zakázky	DPS 09 - 2021			+1RS1D3-DO
Kontroloval	Ing. Radomír Dufka	Objekt		Arch. číslo	D.1.01.4c-301 R01	Rozvaděč 1RS1.D3-DO		List 002
Hip			D.1.01.4c Silnoproudá elektrotechnika	Stupeň projektu	DPS			6 cel.

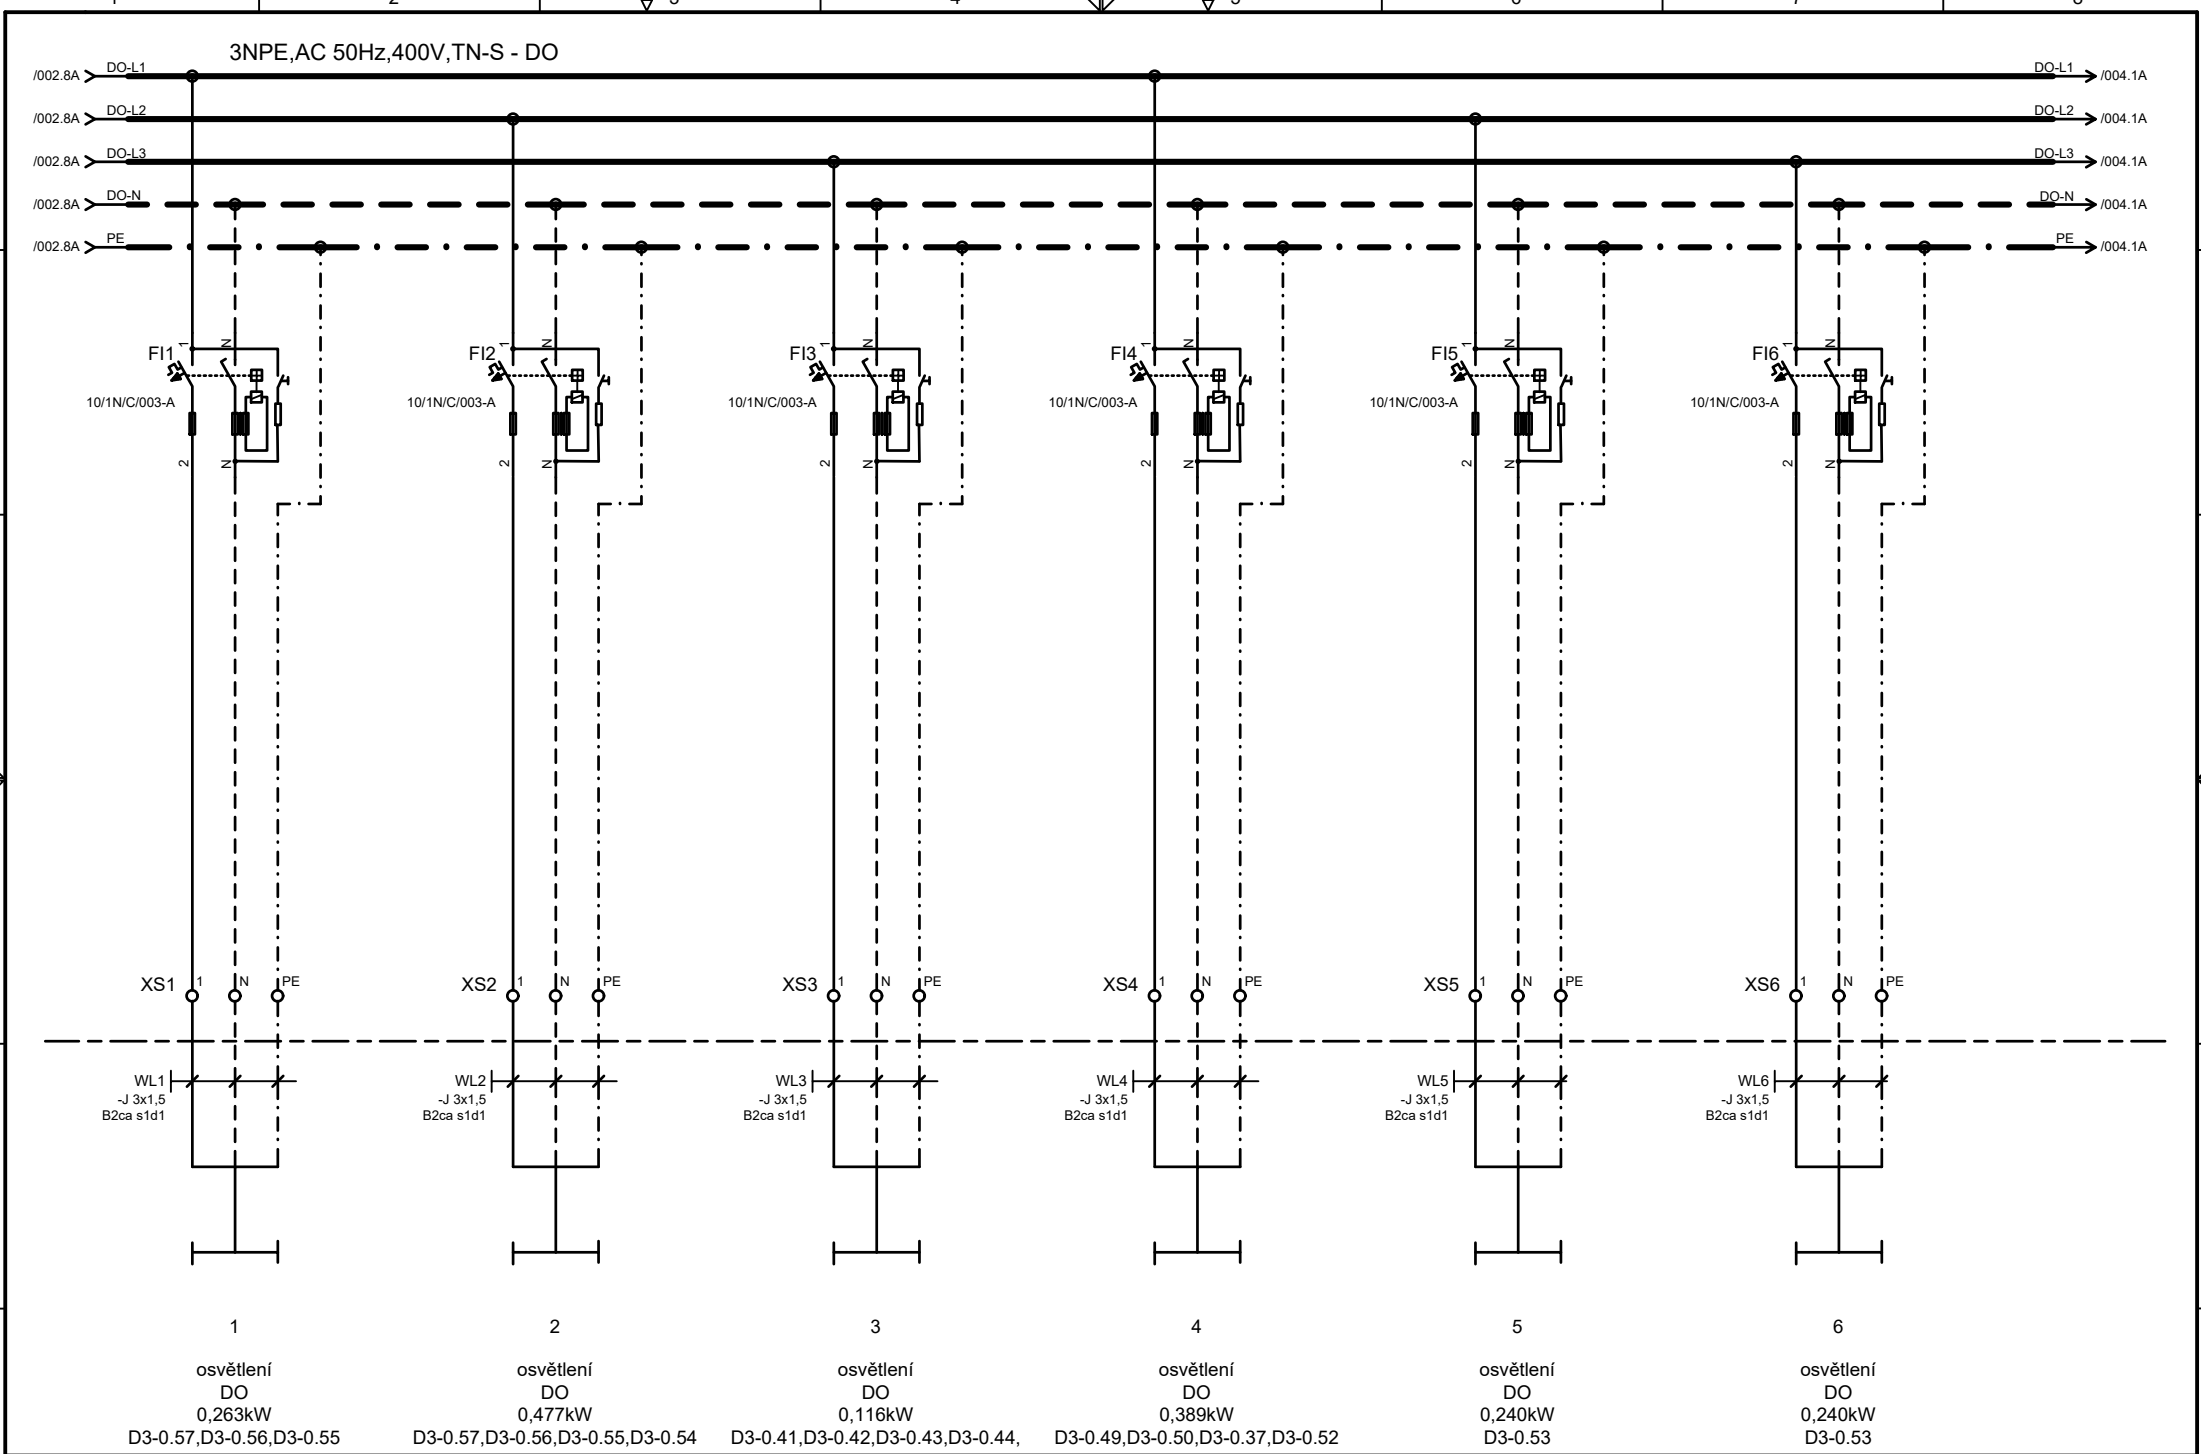

Projektant	Ing. Petr Šrámek	Investor		Místo zakázky			
Zodp. projektant	Ing. Petr Šrámek	Stavba		Číslo zakázky	DPS 09 - 2021		
Kontroloval	Ing. Radomír Dufka	Objekt		Arch. číslo	D.1.01.4c-301 R01	Název výkresu	+1RS1D3-DO
Hip				Stupeň projektu	DPS	Rozvaděč 1RS1.D3-DO	
		D.1.01.4c Silnoproudá elektrotechnika				List	003
						6 cel.	

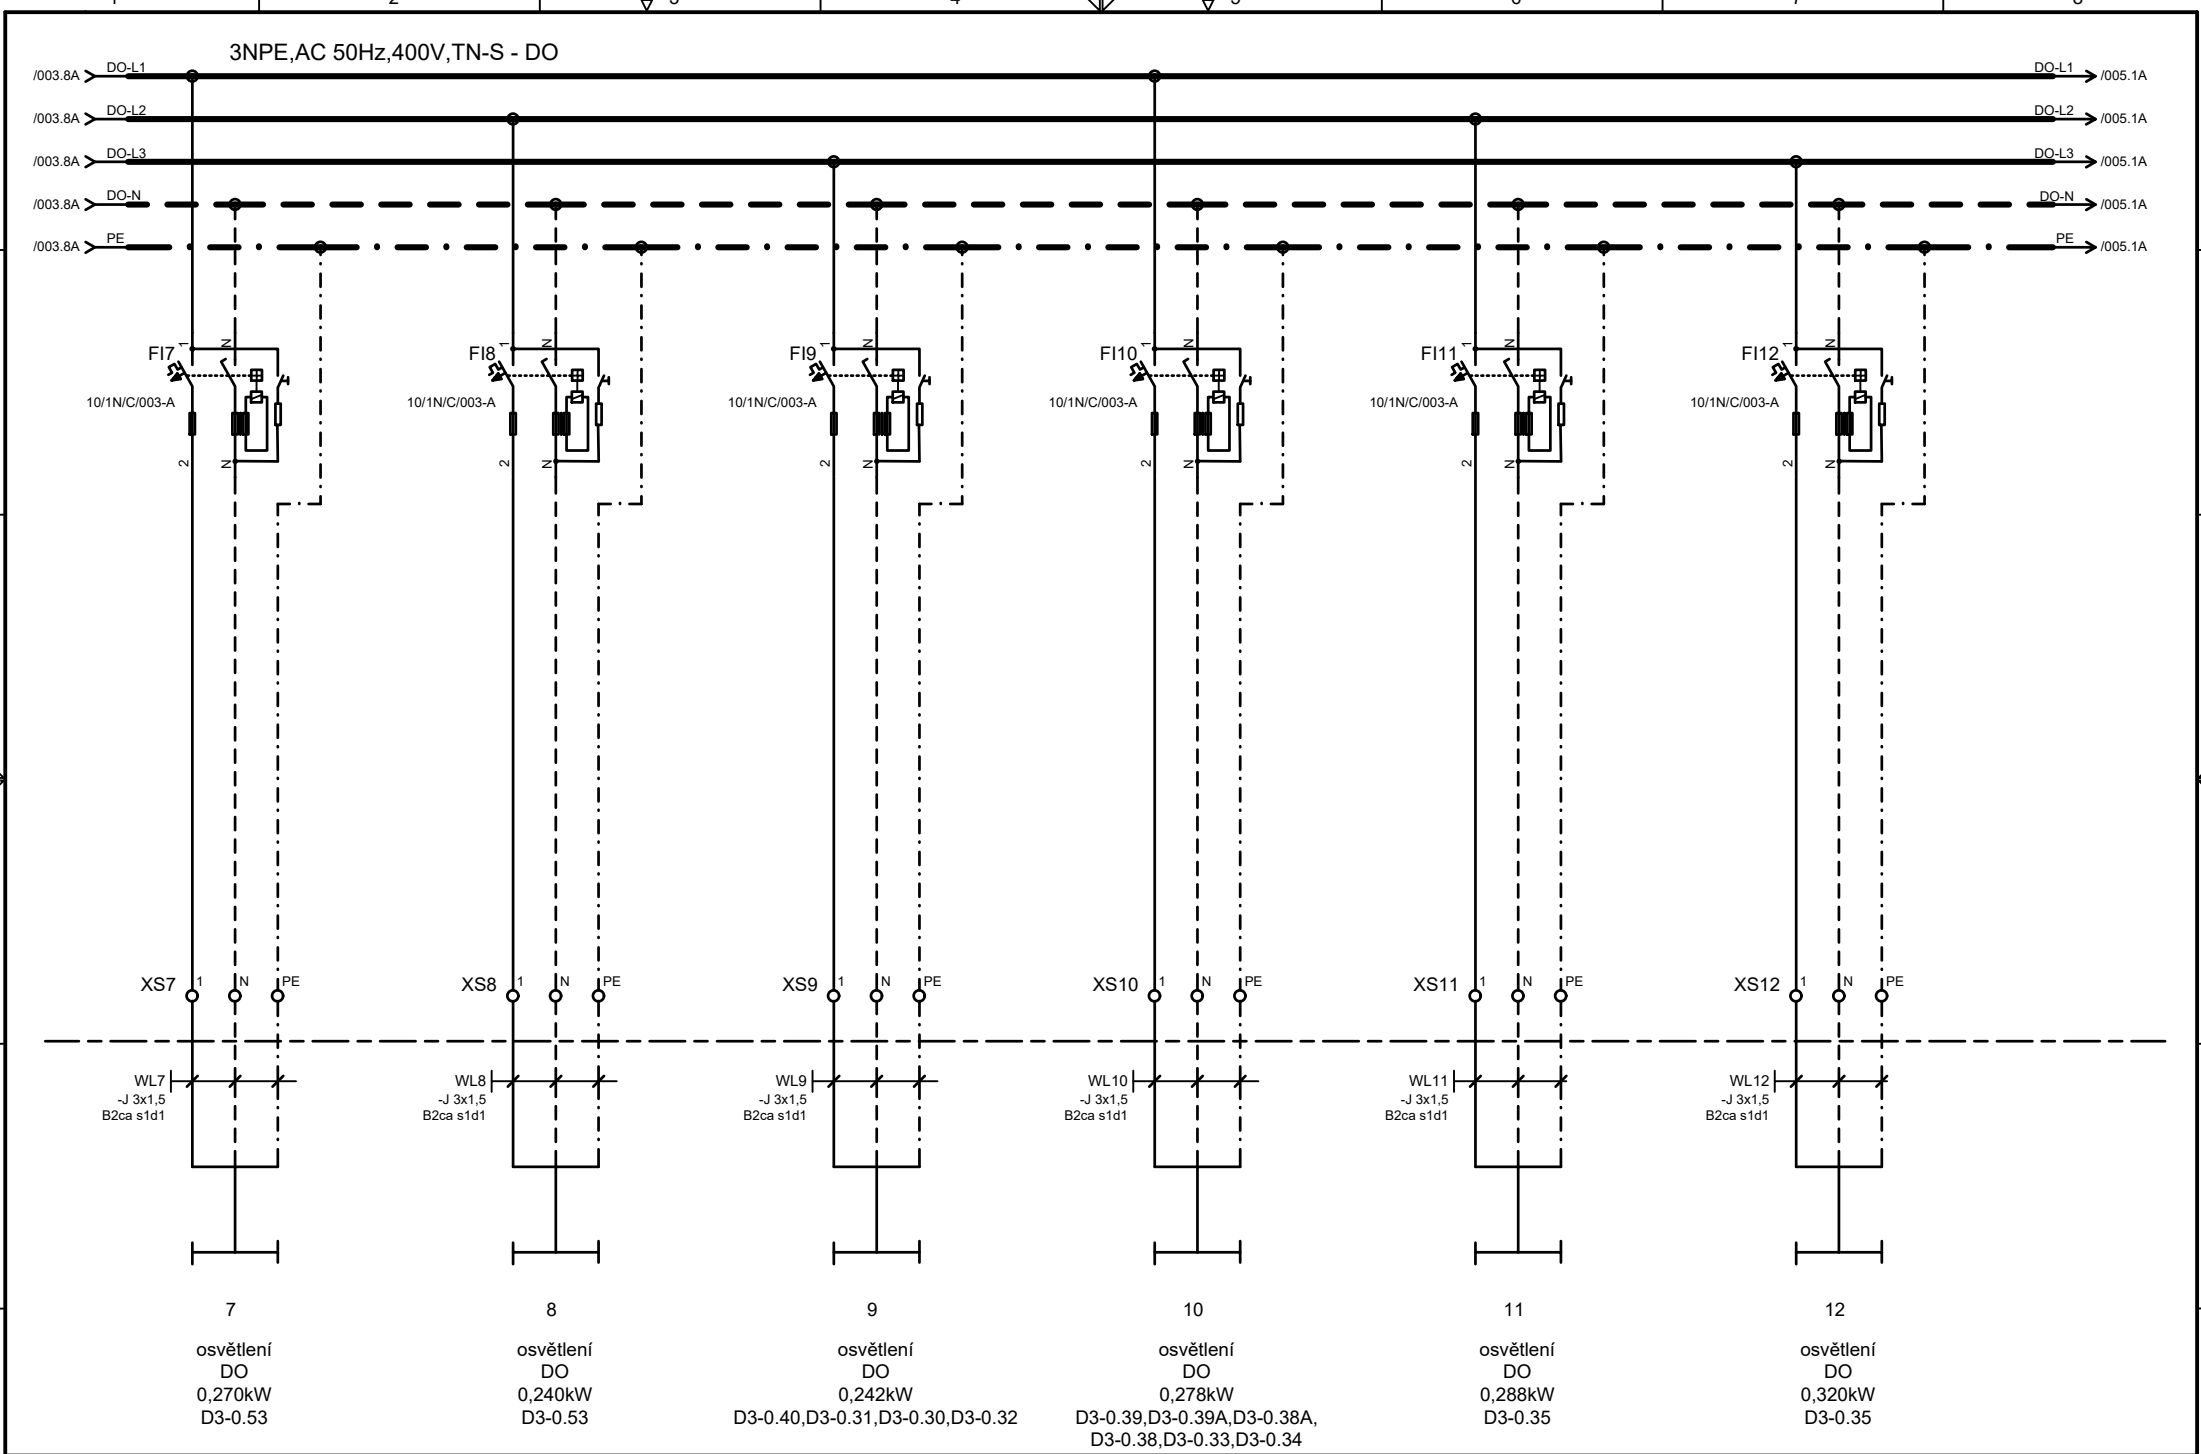

Projektant	Ing. Petr Šrámek	Investor			Místo zakázky			
Zodp. projektant	Ing. Petr Šrámek	Stavba			Číslo zakázky	DPS 09 - 2021		+1RS1D3-DO
Kontroloval	Ing. Radomír Dufka	Objekt			Arch. číslo	D.1.01.4c-301 R01	Název výkresu	
Hip			D.1.01.4c Silnoproudá elektrotechnika		Stupeň projektu	DPS	Rozvaděč 1RS1.D3-DO	List 004
								6 cel.

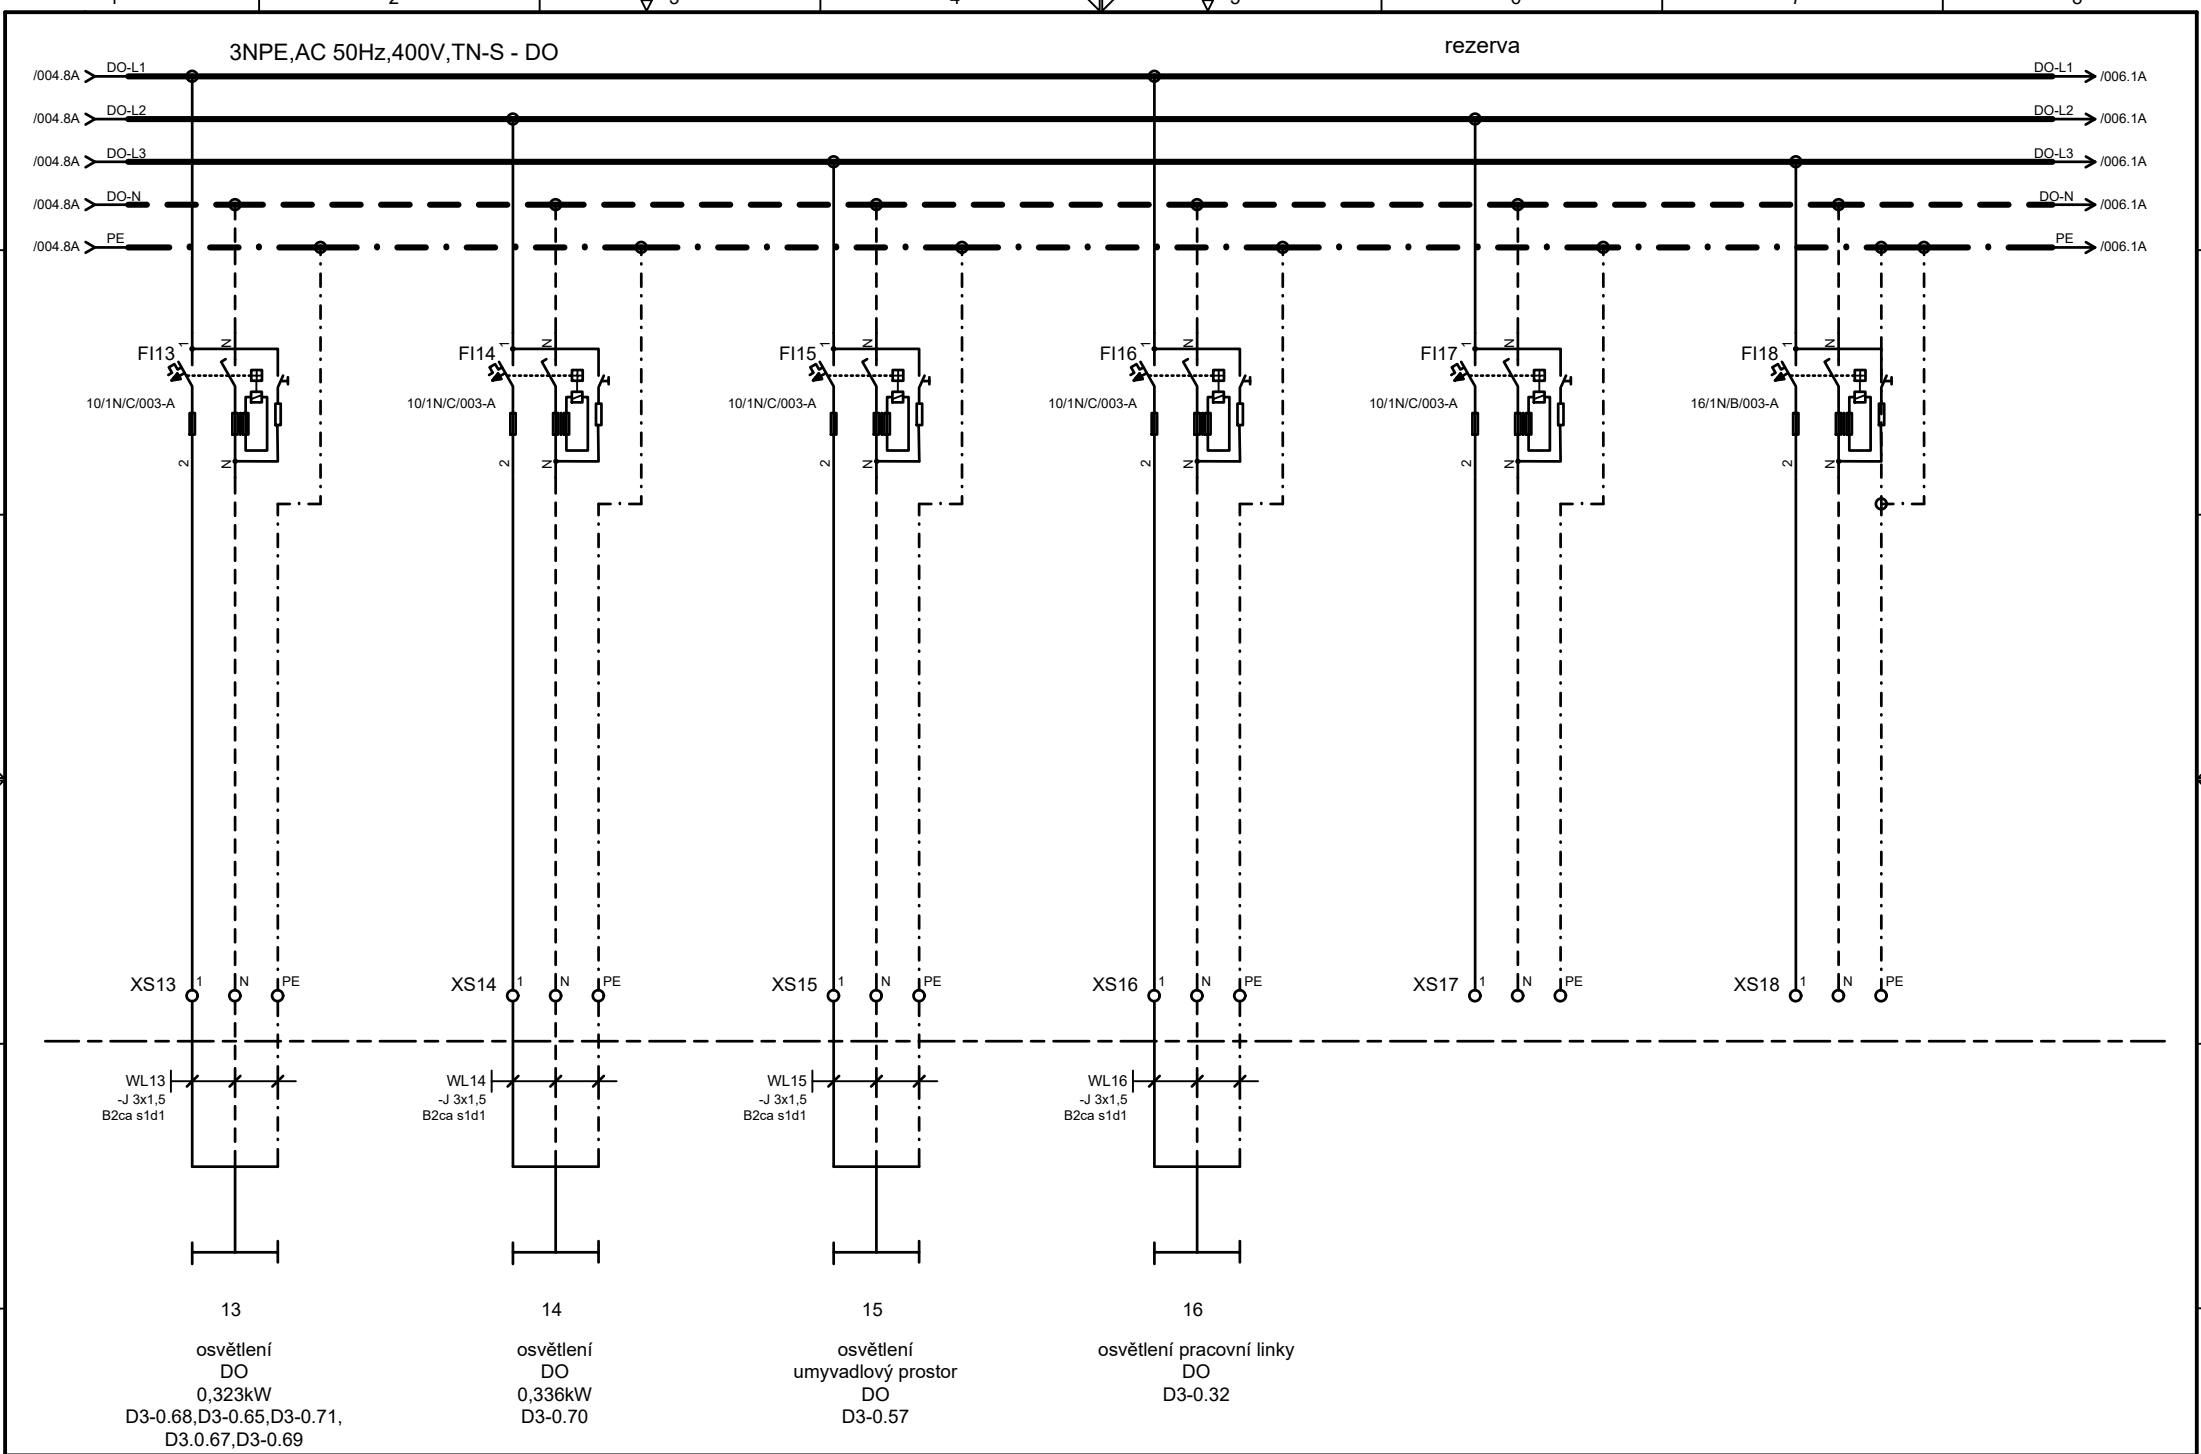

Projektant	Ing. Petr Šrámek	Investor		Místo zakázky		
Zodp. projektant	Ing. Petr Šrámek	Stavba		Číslo zakázky	DPS 09 - 2021	+1RS1D3-DO
Kontroloval	Ing. Radomír Dufka	Objekt		Arch. číslo	D.1.01.4c-301 R01	Název výkresu
Hip			D.1.01.4c Silnoproudá elektrotechnika	Stupeň projektu	DPS	Rozvaděč 1RS1.D3-DO
						List 005
						6 cel.

