

ROZMĚRY:VxŠxH 2100x800x300

KRYTÍ:IP20 ROZVADĚČ JE V PROVEDENÍ BEZ DVEŘÍ. JE UMÍSTĚN V NICE, ZA UZAMYKATELNÝMI DVEŘMI

PŘÍVOD:SHORA

VÝVODY:NAHORU

INSTALOVANÝ PŘÍKON:Pi=57,8kW

SOUČINITEL SOUDOBOSTI:0,8

SOUDOBY PŘÍKON:Pp=46,2kW

JMENOVITÝ PROUD:In=125A

ZKRATOVÝ PROUD:Ik''= 10kA


PROUDOVÁ SOUSTAVA:3NPE,AC 50Hz,400V,TN-S

v.č. 3011.126.13-23


POZNÁMKA:
ZMĚNY NA STRANĚ 005

Revize	Vypracoval	Popis revize	Datum


<div><div>BLOCK® Clean Room Solutions BLOCK a.s., U Kasáren 727 757 01 Valašské Meziříčí</div></div>		Investor: <div><div></div><div>Nemocnice Vyškov</div></div>	
Profese: <div>EL</div>	Vypracoval: <div>LUDĚK DORUŠKA (Elmo)</div> Kontroloval: <div>TOMÁŠ POTĚŠIL</div>		Autorizace:
Akce: <div>NEMOCNICE VYŠKOV, p.o. MAGNETICKÁ REZONANCE A STAVEBNÍ ÚPRAVY KŘÍDLA D3</div>		Zakázkové číslo: 100745 DSPS 08 - 2023	Paré:
Objekt: PŘÍSTAVBA KŘÍDLA D3SO 01		Datum: 08 - 2023	
		Stupeň: Dokumentace skutečného provedení stavby	
Obsah: <div>Rozvaděč 2RMS1.D3-MDO</div>		Měřítko: 1:50	Číslo výkresu: D.1.01.4c-313

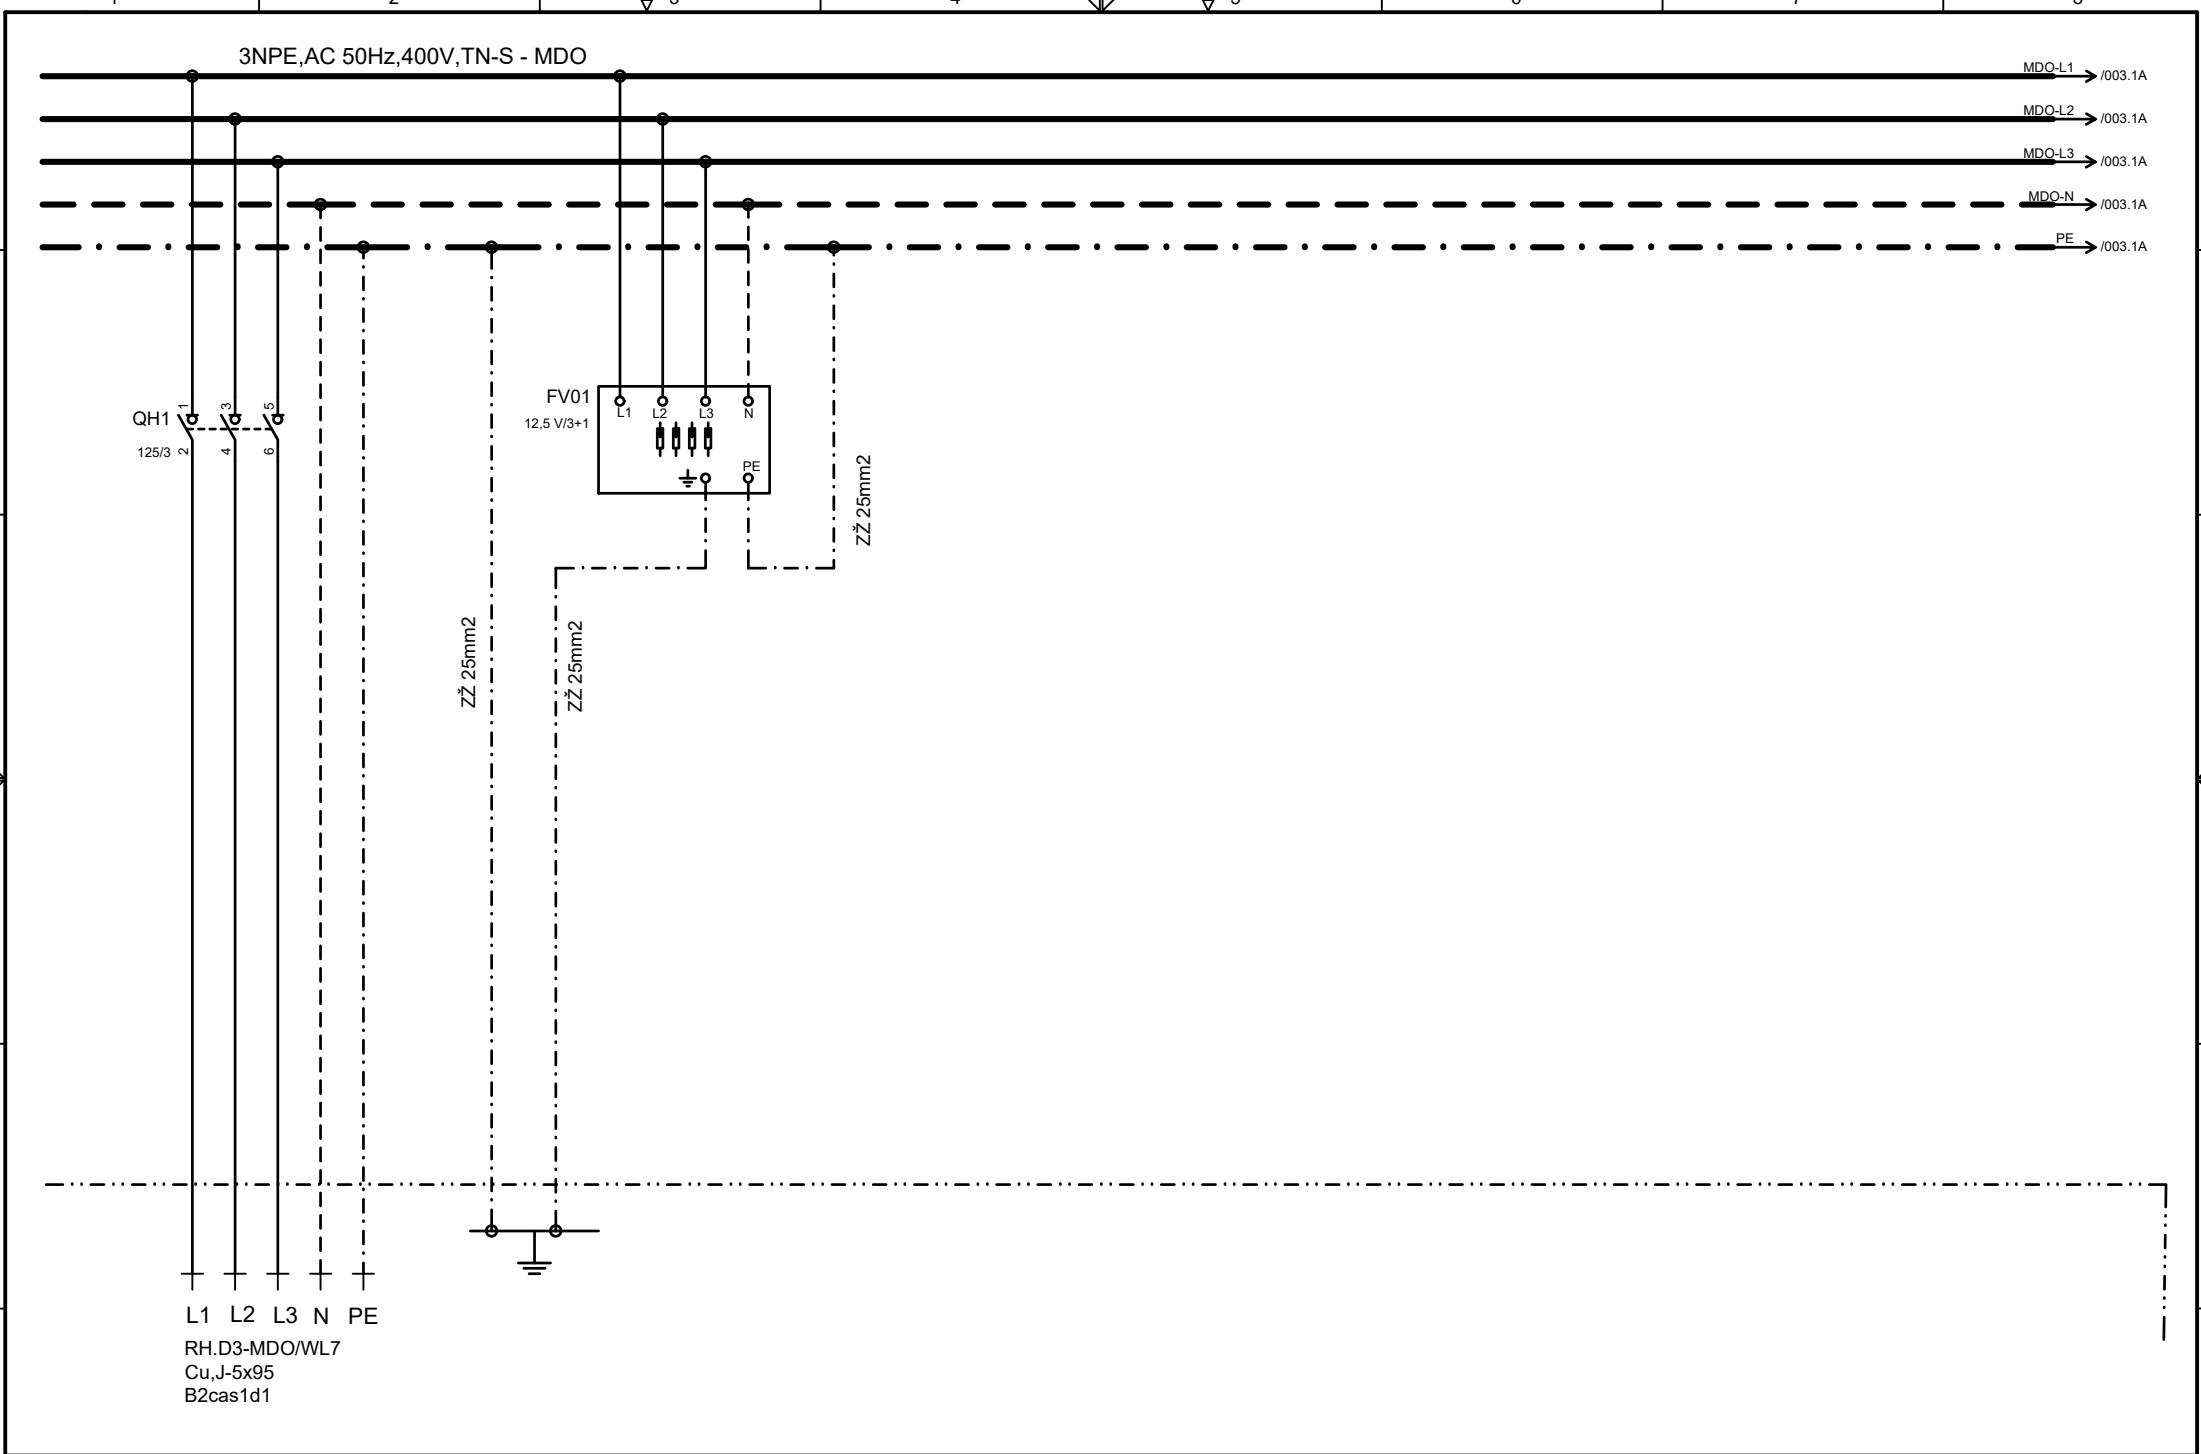


Projektant	Ing. Petr Šrámek	Investor		Místo zakázky		Název výkresu		List	002
Zodp. projektant	Ing. Petr Šrámek	Stavba		Číslo zakázky	DPS 09 - 2021		+2RMS1D3		
Kontroloval	Ing. Radomír Dufka	Objekt		Arch. číslo	D.1.01.4c-313-R01				
Hip				Stupeň projektu	DPS				

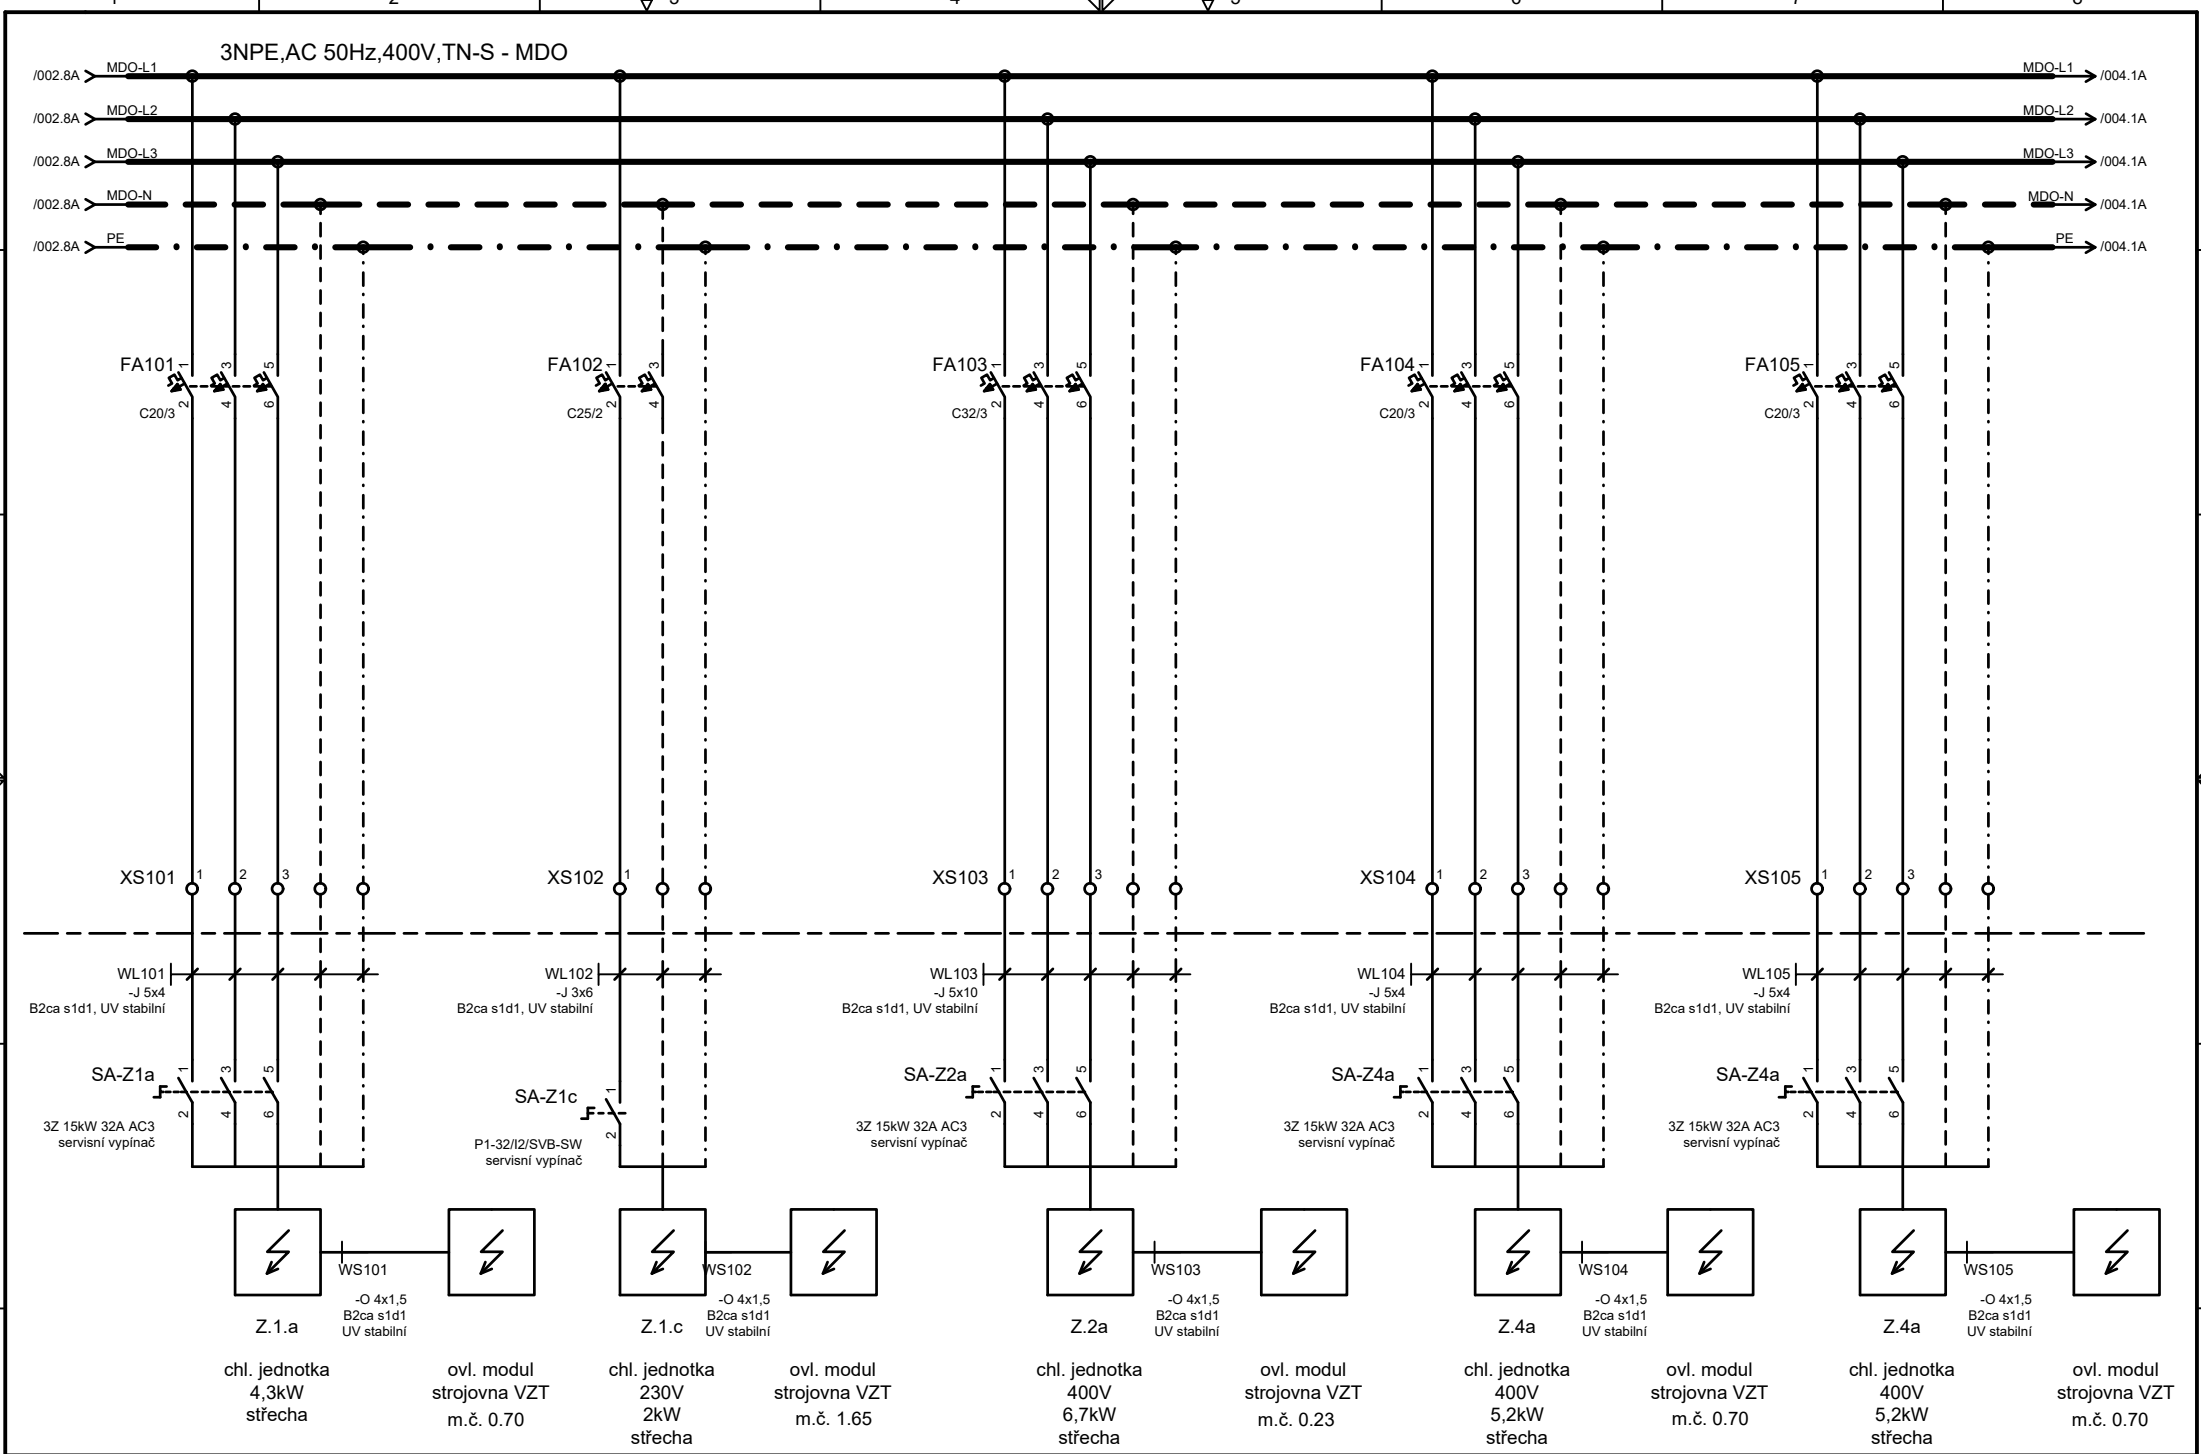

Projektant	Ing. Petr Šrámek	Investor		Místo zakázky		Název výkresu		List	003
Zodp. projektant	Ing. Petr Šrámek	Stavba		Číslo zakázky	DPS 09 - 2021				
Kontroloval	Ing. Radomír Dufka	Objekt		Arch. číslo	D.1.01.4c-313-R01				
Hip				Stupeň projektu	DPS				
D.1.01.4c Silnoproudá elektrotechnika				Rozvaděč 2RMS1..D3-MDO					

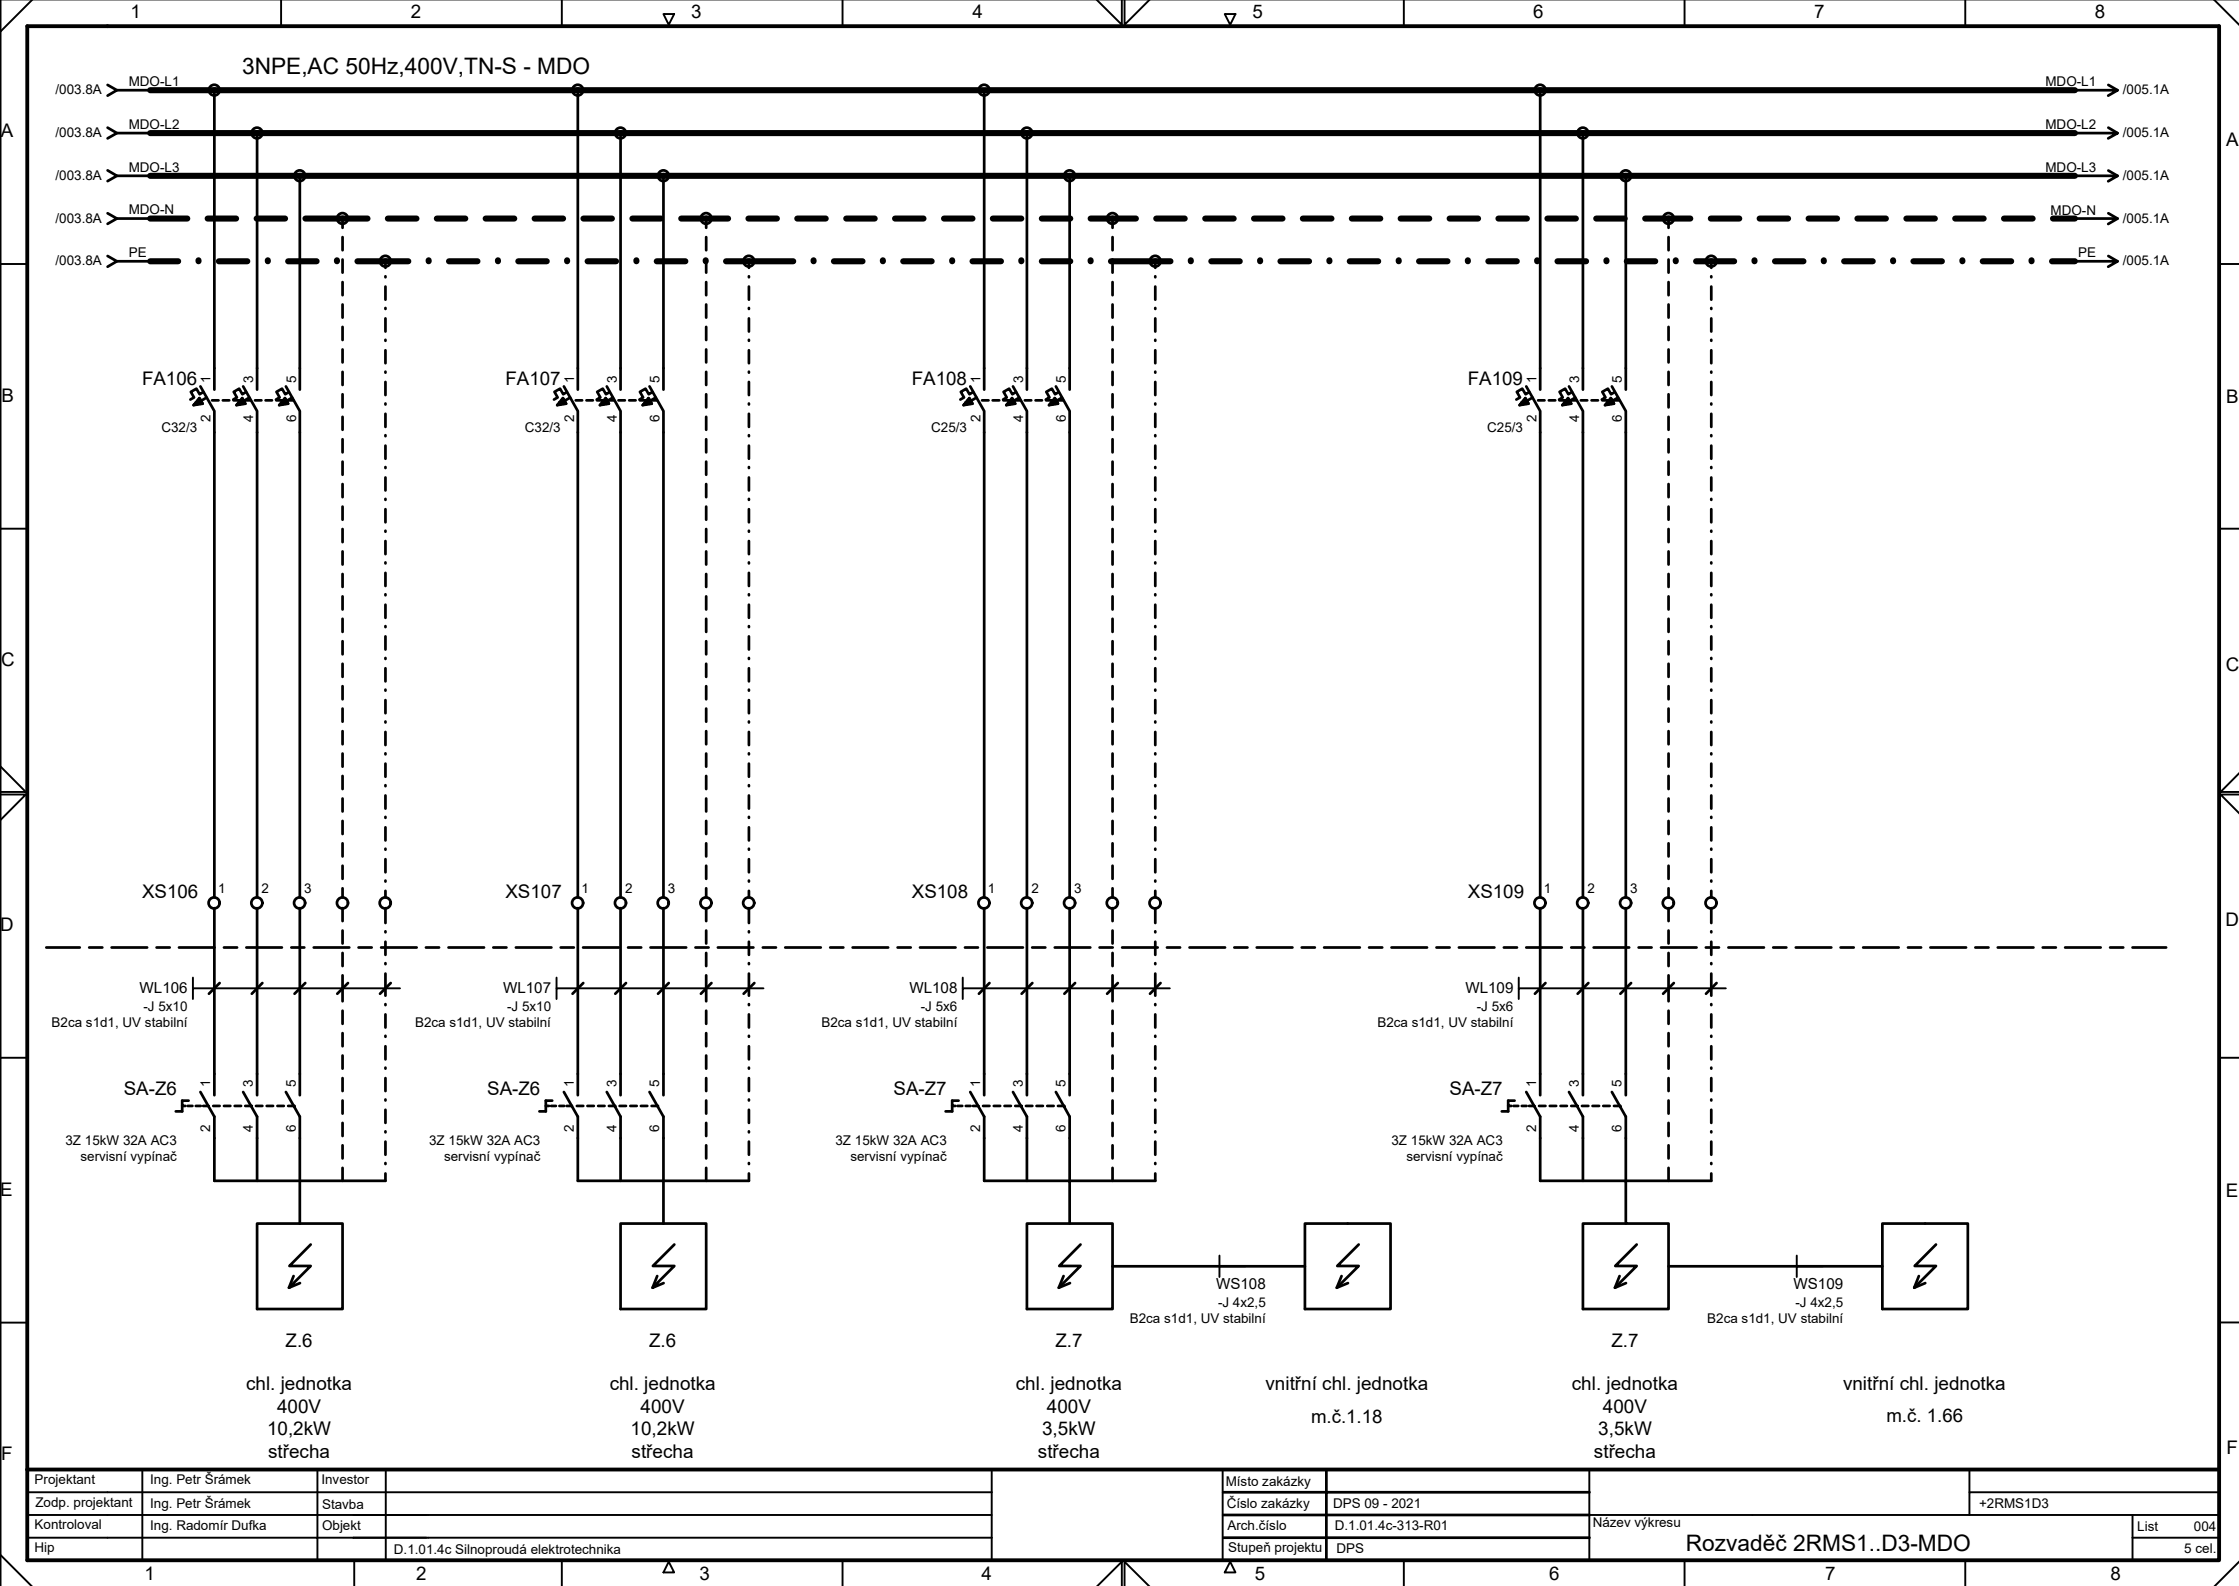

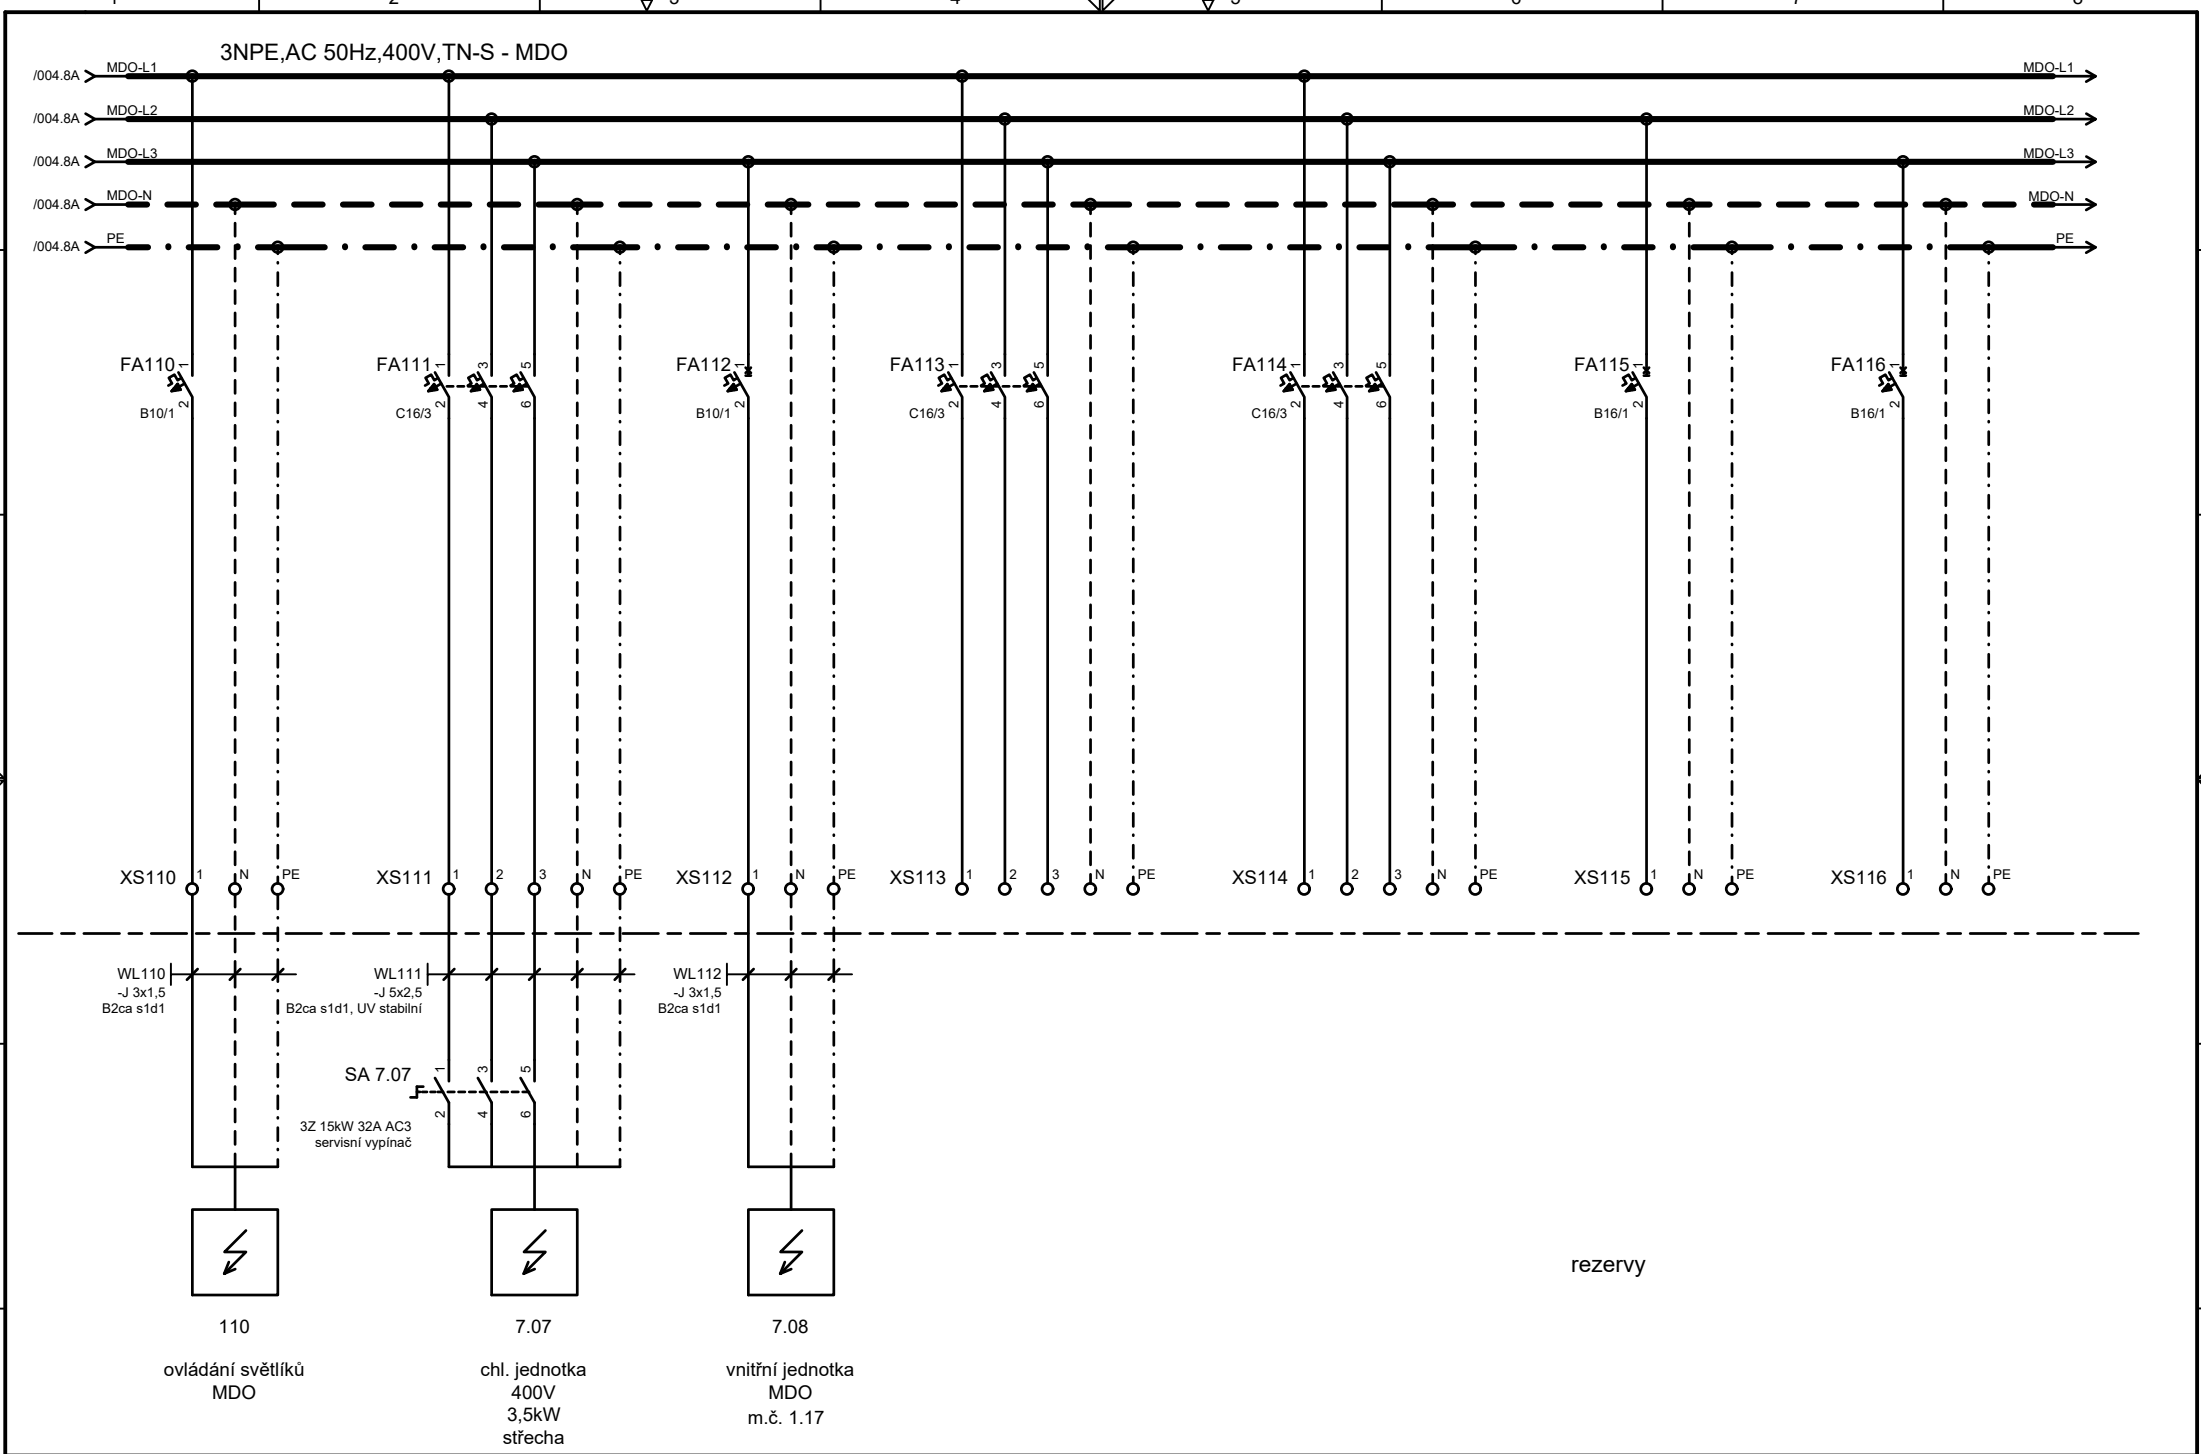

Projektant	Ing. Petr Šrámek	Investor		Místo zakázky		Název výkresu	
Zodp. projektant	Ing. Petr Šrámek	Stavba		Číslo zakázky	DPS 09 - 2021		+2RMS1D3
Kontroloval	Ing. Radomír Dufka	Objekt		Arch. číslo	D.1.01.4c-313-R01		
Hip				Stupeň projektu	DPS		