

ROZMĚRY: VxŠxH 2100x800x300

**KRYTÍ:** IP20 ROZVADĚČ JE V PROVEDENÍ BEZ DVEŘÍ. JE UMÍSTĚN V NICE, ZA UZAMYKATELNÝMI DVEŘMI

PŘÍVOD: SHORA

VÝVODY: NAHORU

INSTALOVANÝ PŘÍKON:  $P_i=5,5\text{kW}$

SOUČINITEL SOUDOBOSTI: 0,8

SOUDOBÝ PŘÍKON:  $P_p = 4,4 \text{ kW}$

JMENOVITÝ PROUD:  $I_n=40A$


ZKRATOVÝ PROUD:  $I_{k''} = 10 \text{ kA}$


PROUDOVÁ SOUSTAVA: 3NPE,AC 50Hz,400V,TN-S

v.č. 3011.126.3-23


Revize	Vypracoval	Popis revize	Datum

<div><div><div><div><div></div><div></div><div></div><div></div><div></div><div></div></div><div><div><div><span>BLOCK<sup>®</sup></span></div><div>Clean Room Solutions</div></div><div><div>BLOCK a.s., U Kasáren 727</div><div>757 01 Valašské Meziříčí</div></div></div></div></div></div>			<div>Investor:</div> <div><div><div><div></div><div></div><div></div><div></div><div></div><div></div></div><div>Nemocnice Vyškov</div></div></div>			
<div>Profese:</div> <div>EL</div>				<div>Autorizace:</div>		
	<div>Vypracoval:</div>					<div>Kontroloval:</div>
	<div>LUDEK DORUSKA (Elmo)</div>					<div>TOMAS POTESIL</div>
<div>Akce:</div> <div><div><div><div><div></div><div></div><div></div><div></div><div></div><div></div></div><div><div><div><span>NEMOCNICE VYSKOV, p.o.</span></div><div>MAGNETICKÁ REZONANCE</div><div>A STAVEBNÍ ÚPRAVY KŘÍDLA D3</div></div></div></div></div></div>			<div>Zakázkové číslo:</div> <div>100745 DSPS 08 - 2023</div>		<div>Paré:</div>	
			<div>Datum:</div> <div>08 - 2023</div>			
			<div>Stupeň:</div> <div>Dokumentace skutečného provedení stavby</div>			
<div>Objekt:</div> <div>PŘÍSTAVBA KŘÍDLA D3</div>			<div>SO 01</div>		<div>Formát:</div> <div>8 A4</div>	
<div>Obsah:</div> <div><div><div><div></div><div></div><div></div><div></div><div></div><div></div></div><div>Rozvaděč 1RS2.D3-DO</div></div></div>			<div>Měřítko:</div> <div>1:50</div>		<div>Číslo výkresu:</div> <div>D.1.01.4c-303</div>	

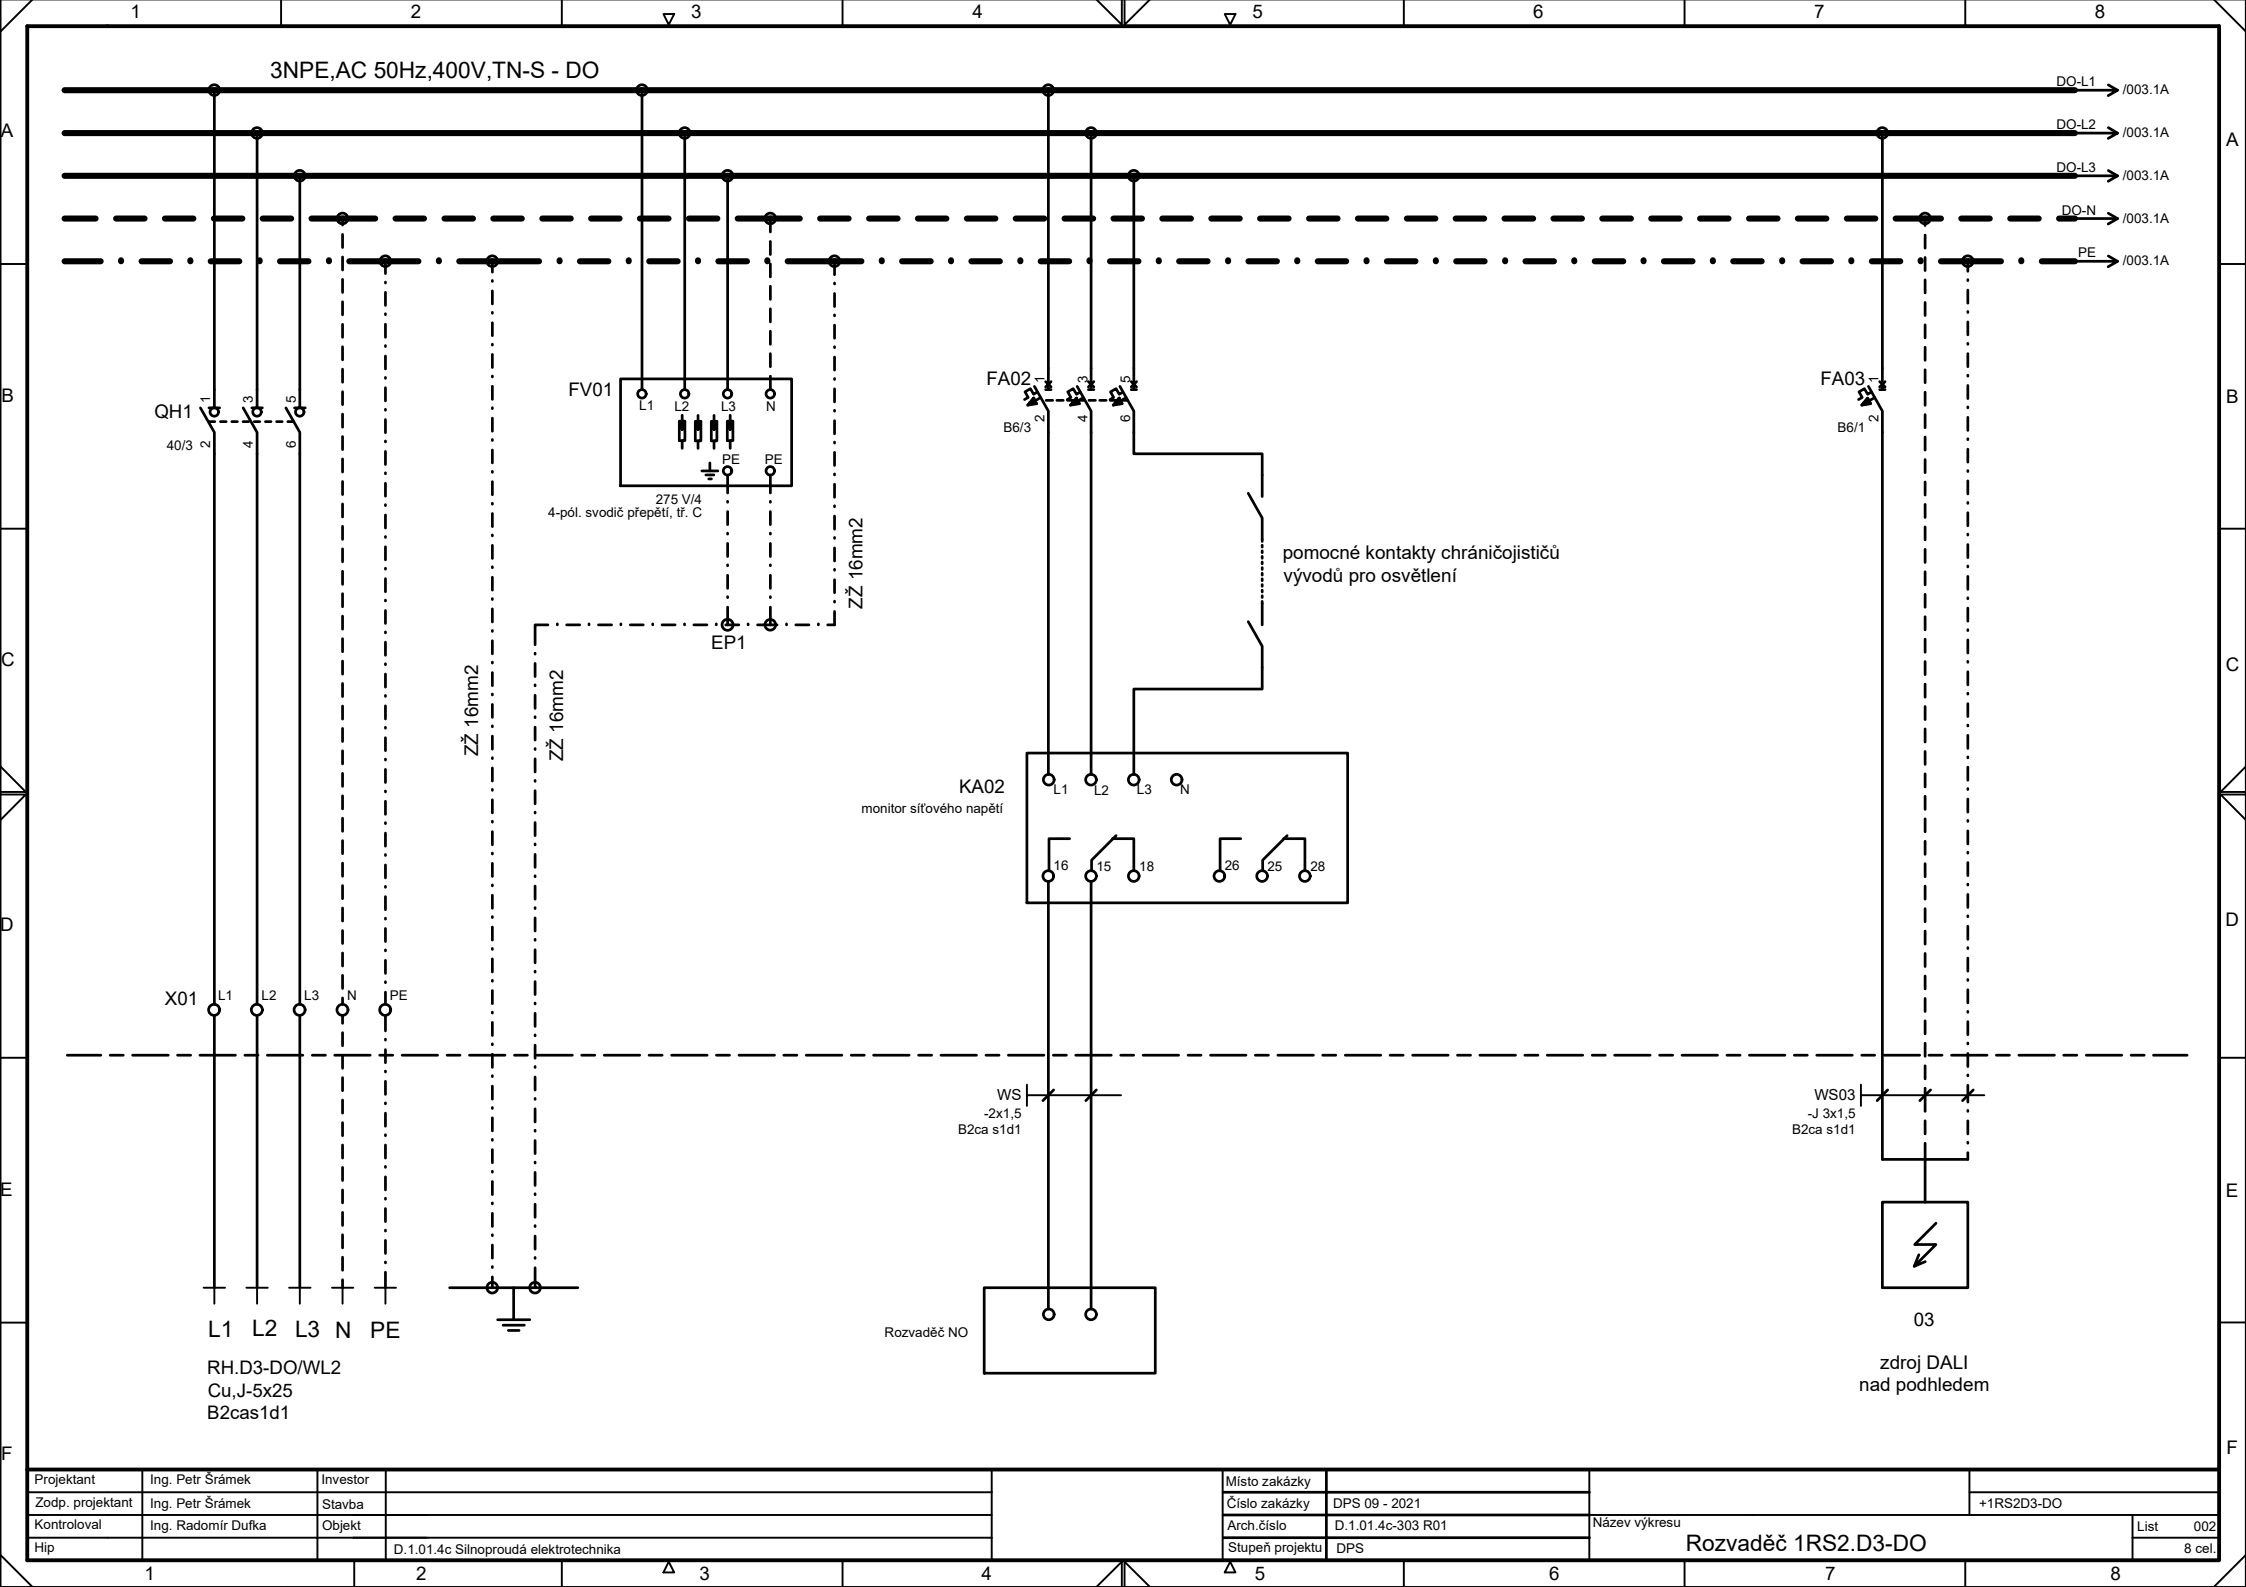


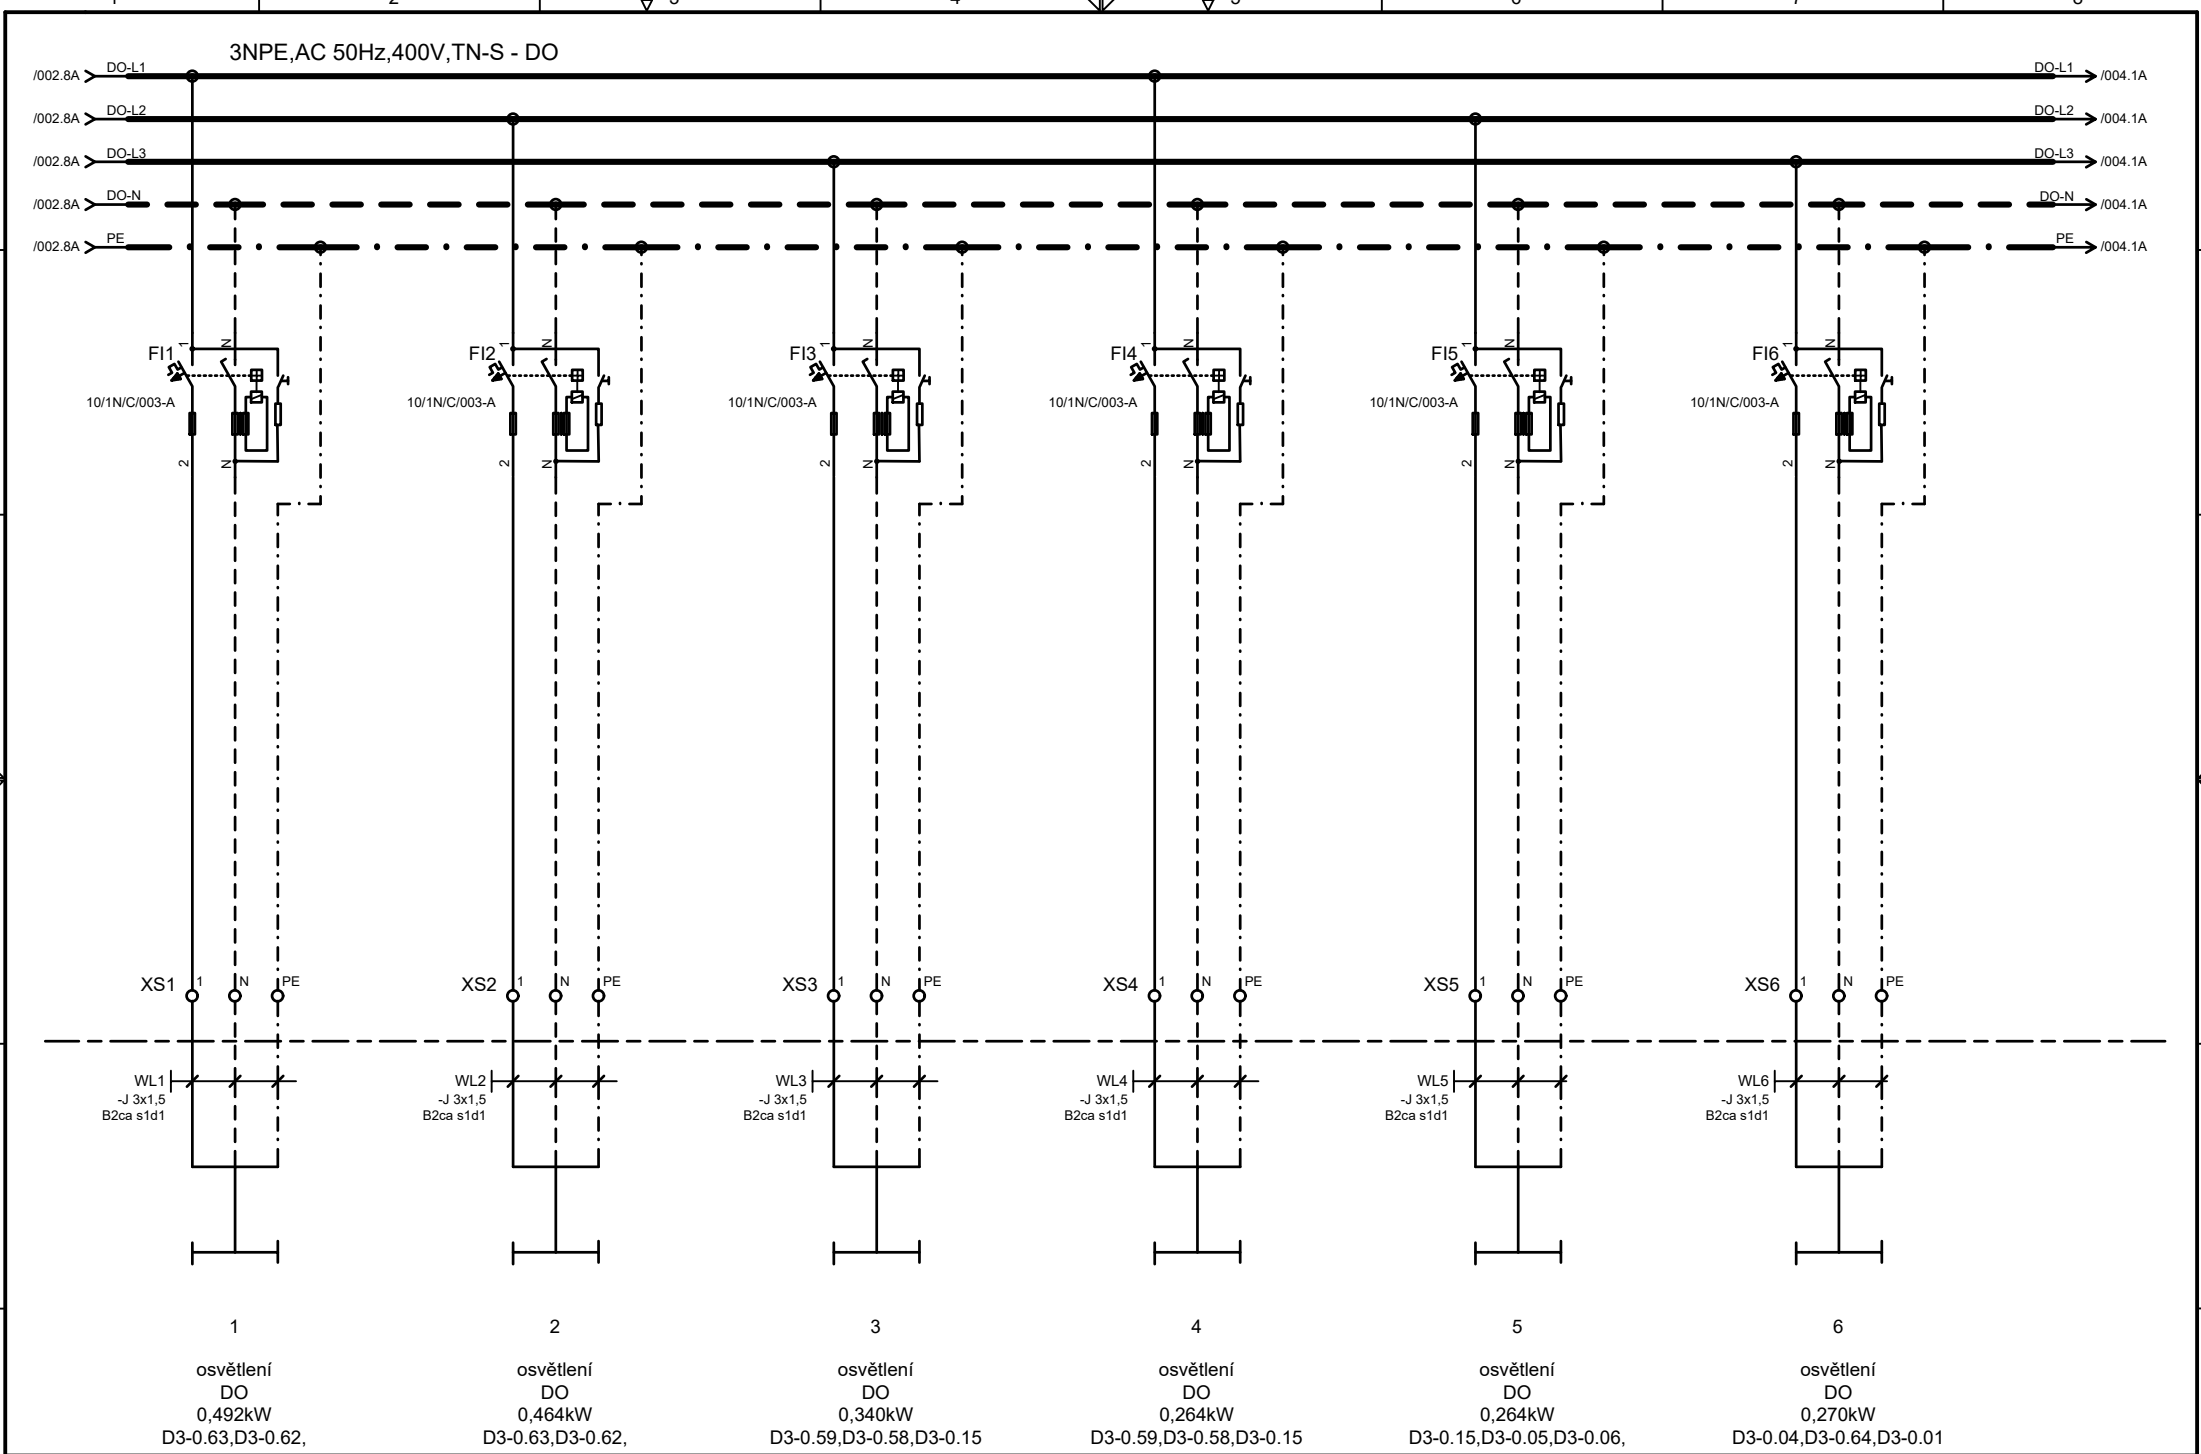


Projektant	Ing. Petr Šrámek	Investor		Místo zakázky		Název výkresu	Rozvaděč 1RS2.D3-DO	List	003
Zodp. projektant	Ing. Petr Šrámek	Stavba		Číslo zakázky	DPS 09 - 2021				
Kontroloval	Ing. Radomír Dufka	Objekt		Arch. číslo	D.1.01.4c-303 R01				
Hip			D.1.01.4c Silnoproudá elektrotechnika	Stupeň projektu	DPS				
1	2	3	4	5	6	7	8		

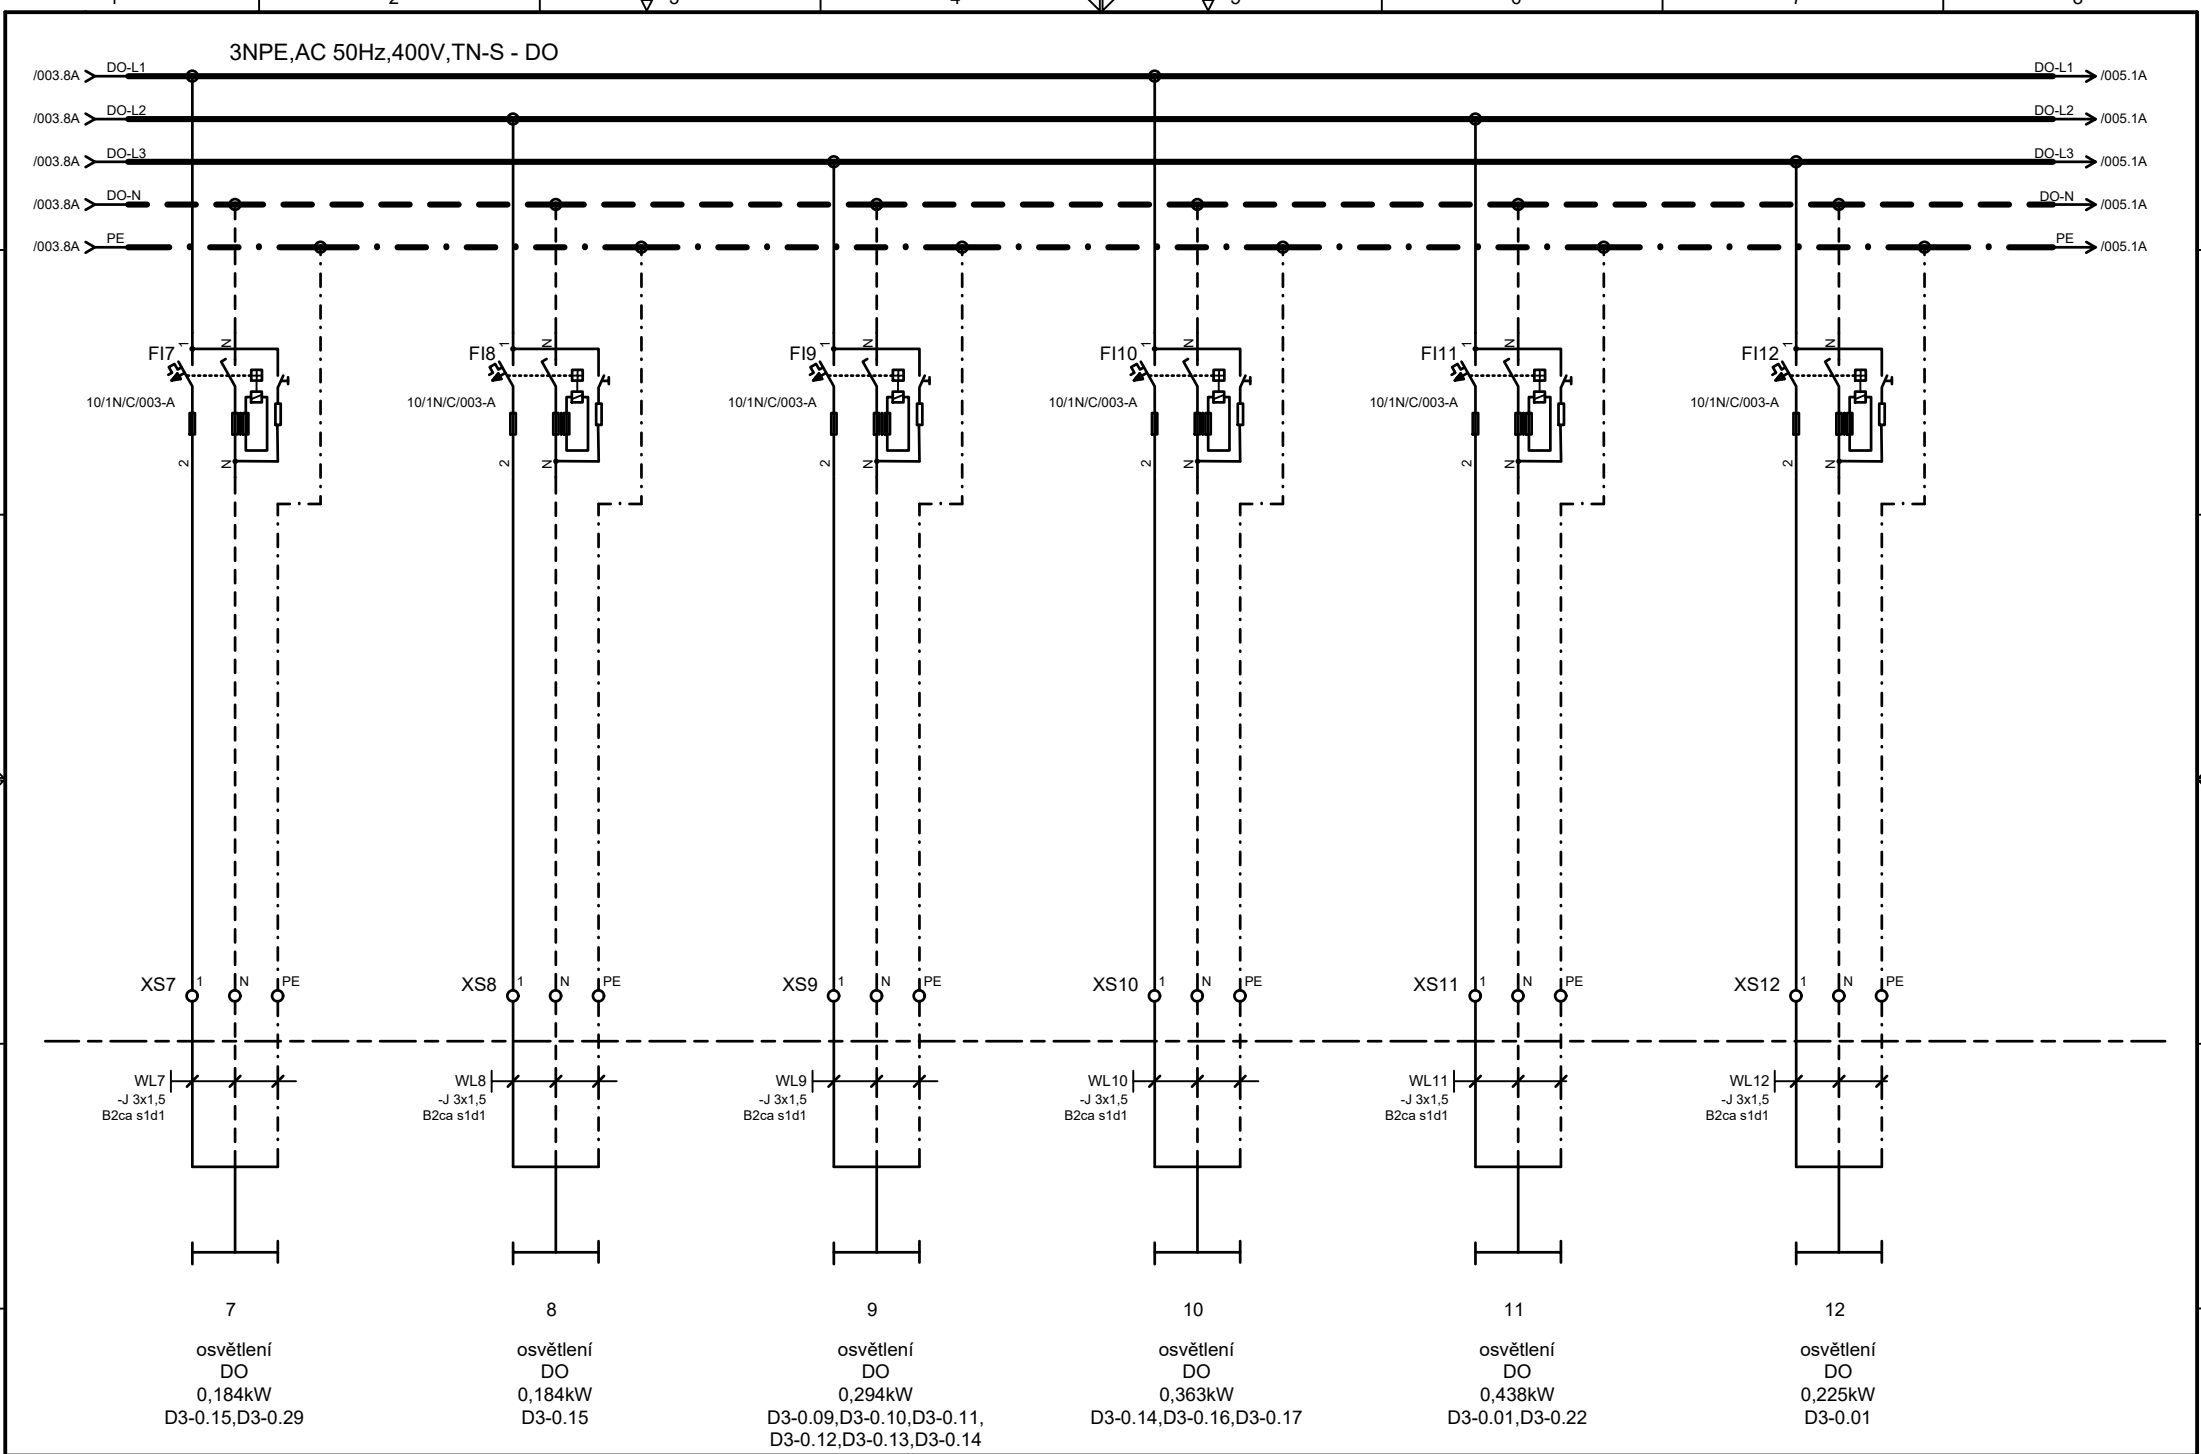


Projektant	Ing. Petr Šrámek	Investor			Místo zakázky		
Zodp. projektant	Ing. Petr Šrámek	Stavba			Číslo zakázky	DPS 09 - 2021	+1RS2D3-DO
Kontroloval	Ing. Radomír Dufka	Objekt			Arch. číslo	D.1.01.4c-303 R01	Název výkresu
Hip			D.1.01.4c Silnoproudá elektrotechnika		Stupeň projektu	DPS	
					Rozvaděč 1RS2.D3-DO		List 004
							8 cel.

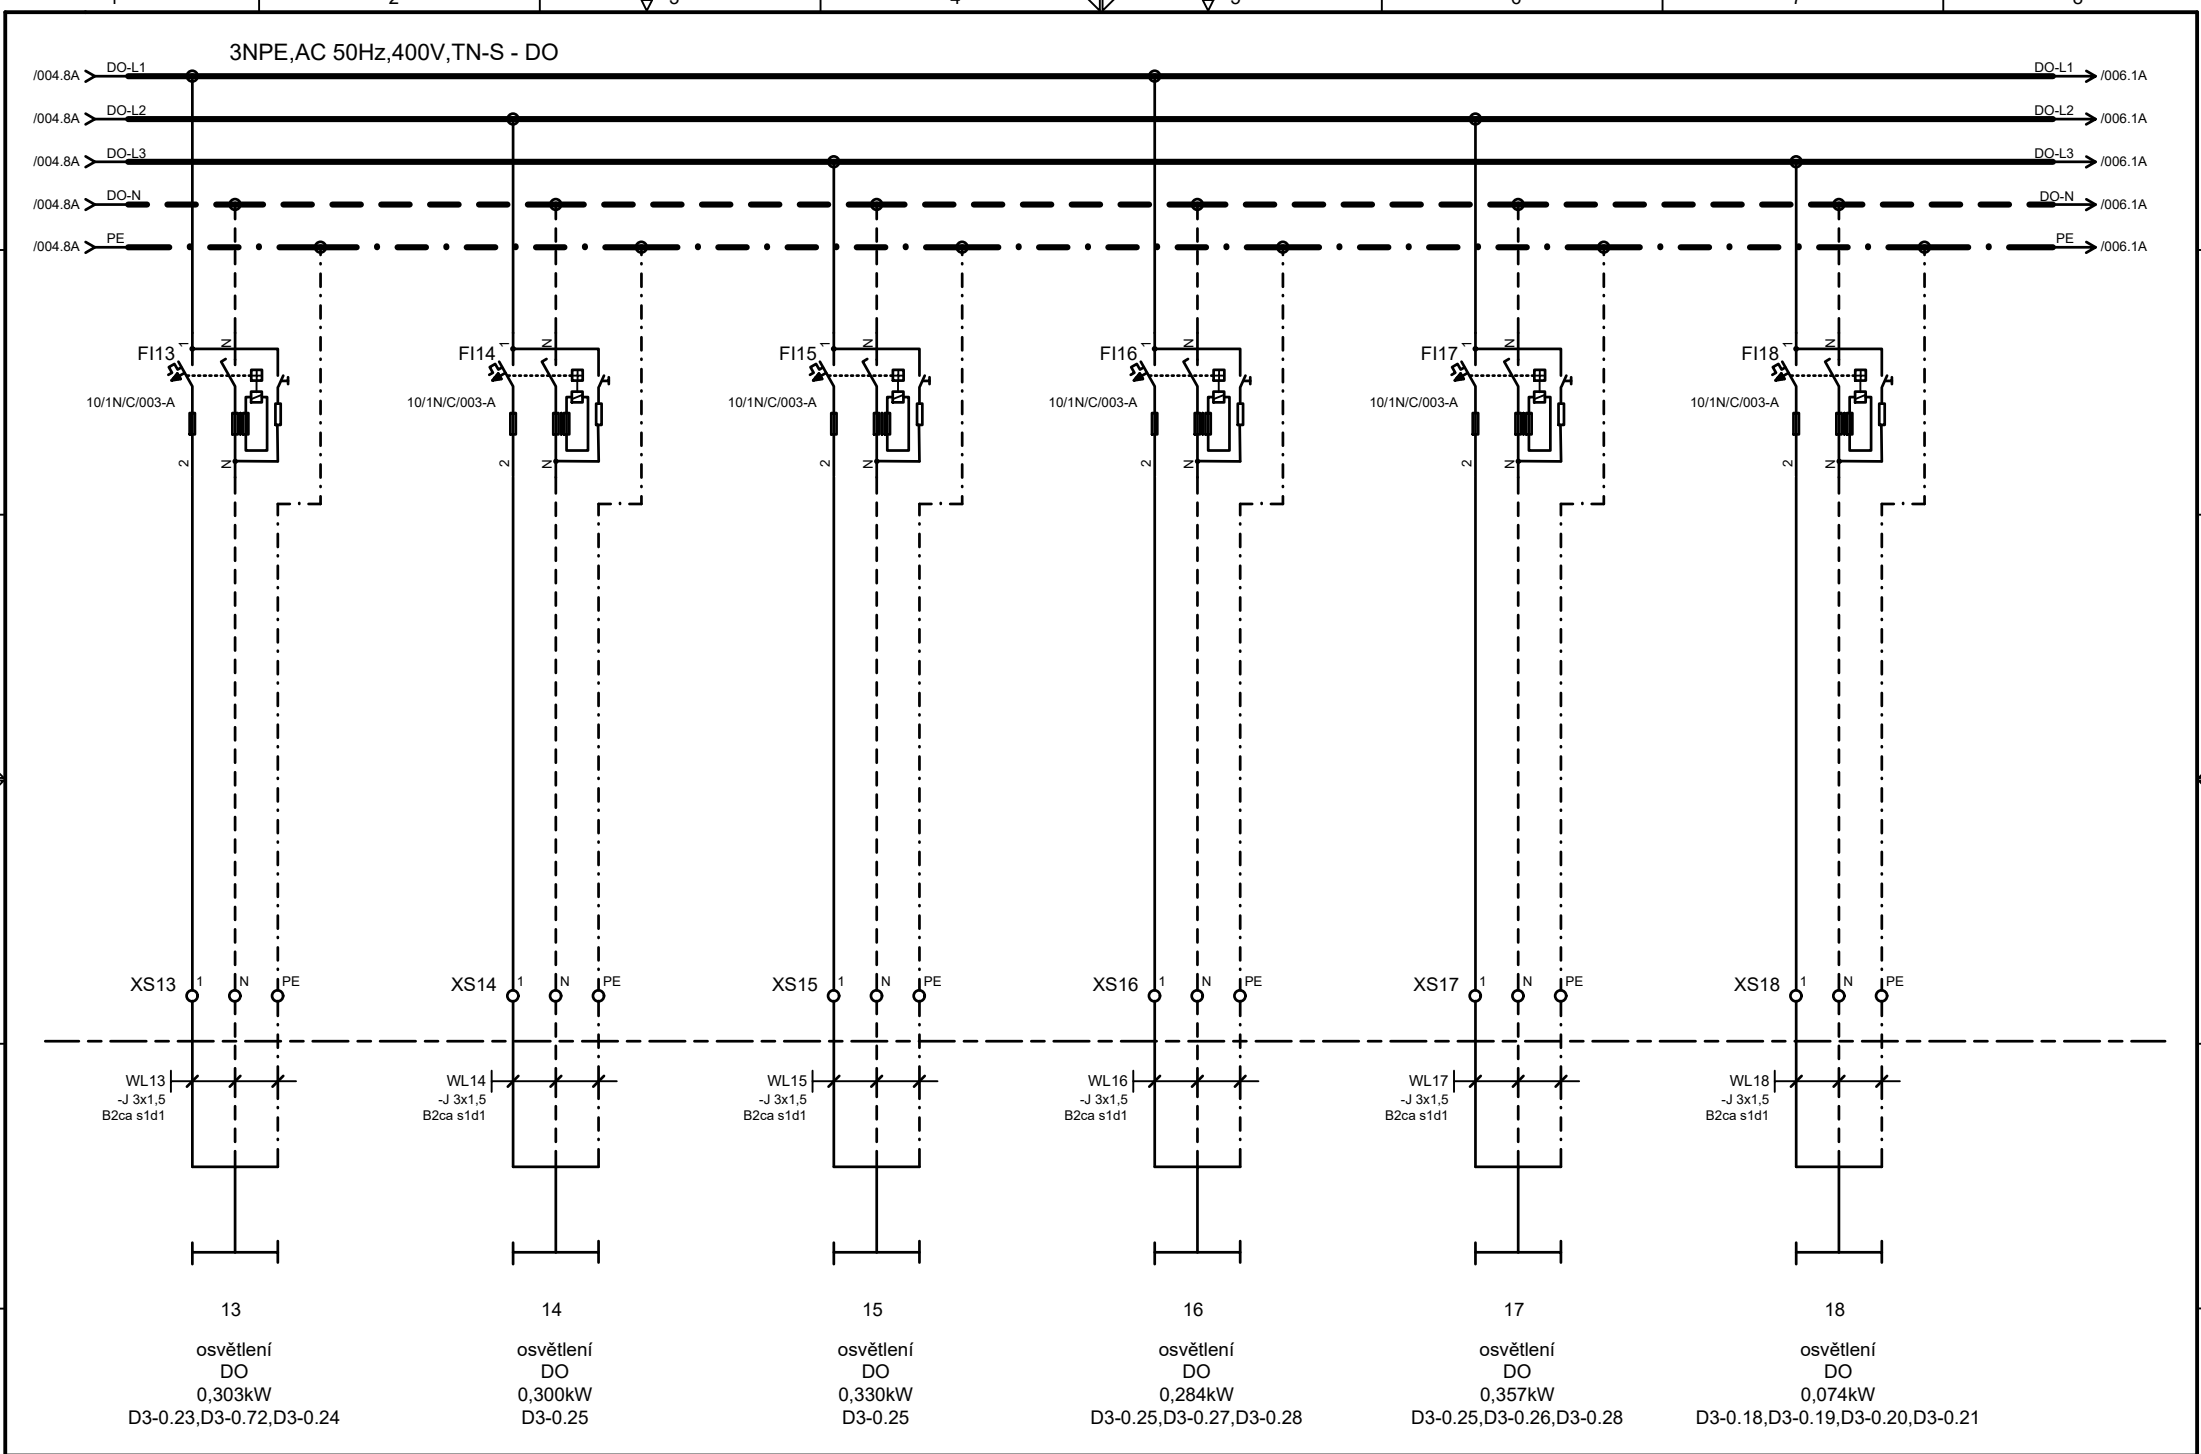


Projektant	Ing. Petr Šrámek	Investor			Místo zakázky		
Zodp. projektant	Ing. Petr Šrámek	Stavba			Číslo zakázky	DPS 09 - 2021	+1RS2D3-DO
Kontroloval	Ing. Radomír Dufka	Objekt			Arch. číslo	D.1.01.4c-303 R01	Název výkresu
Hip			D.1.01.4c Silnoproudá elektrotechnika		Stupeň projektu	DPS	
					Rozvaděč 1RS2.D3-DO		List 005
							8 cel.

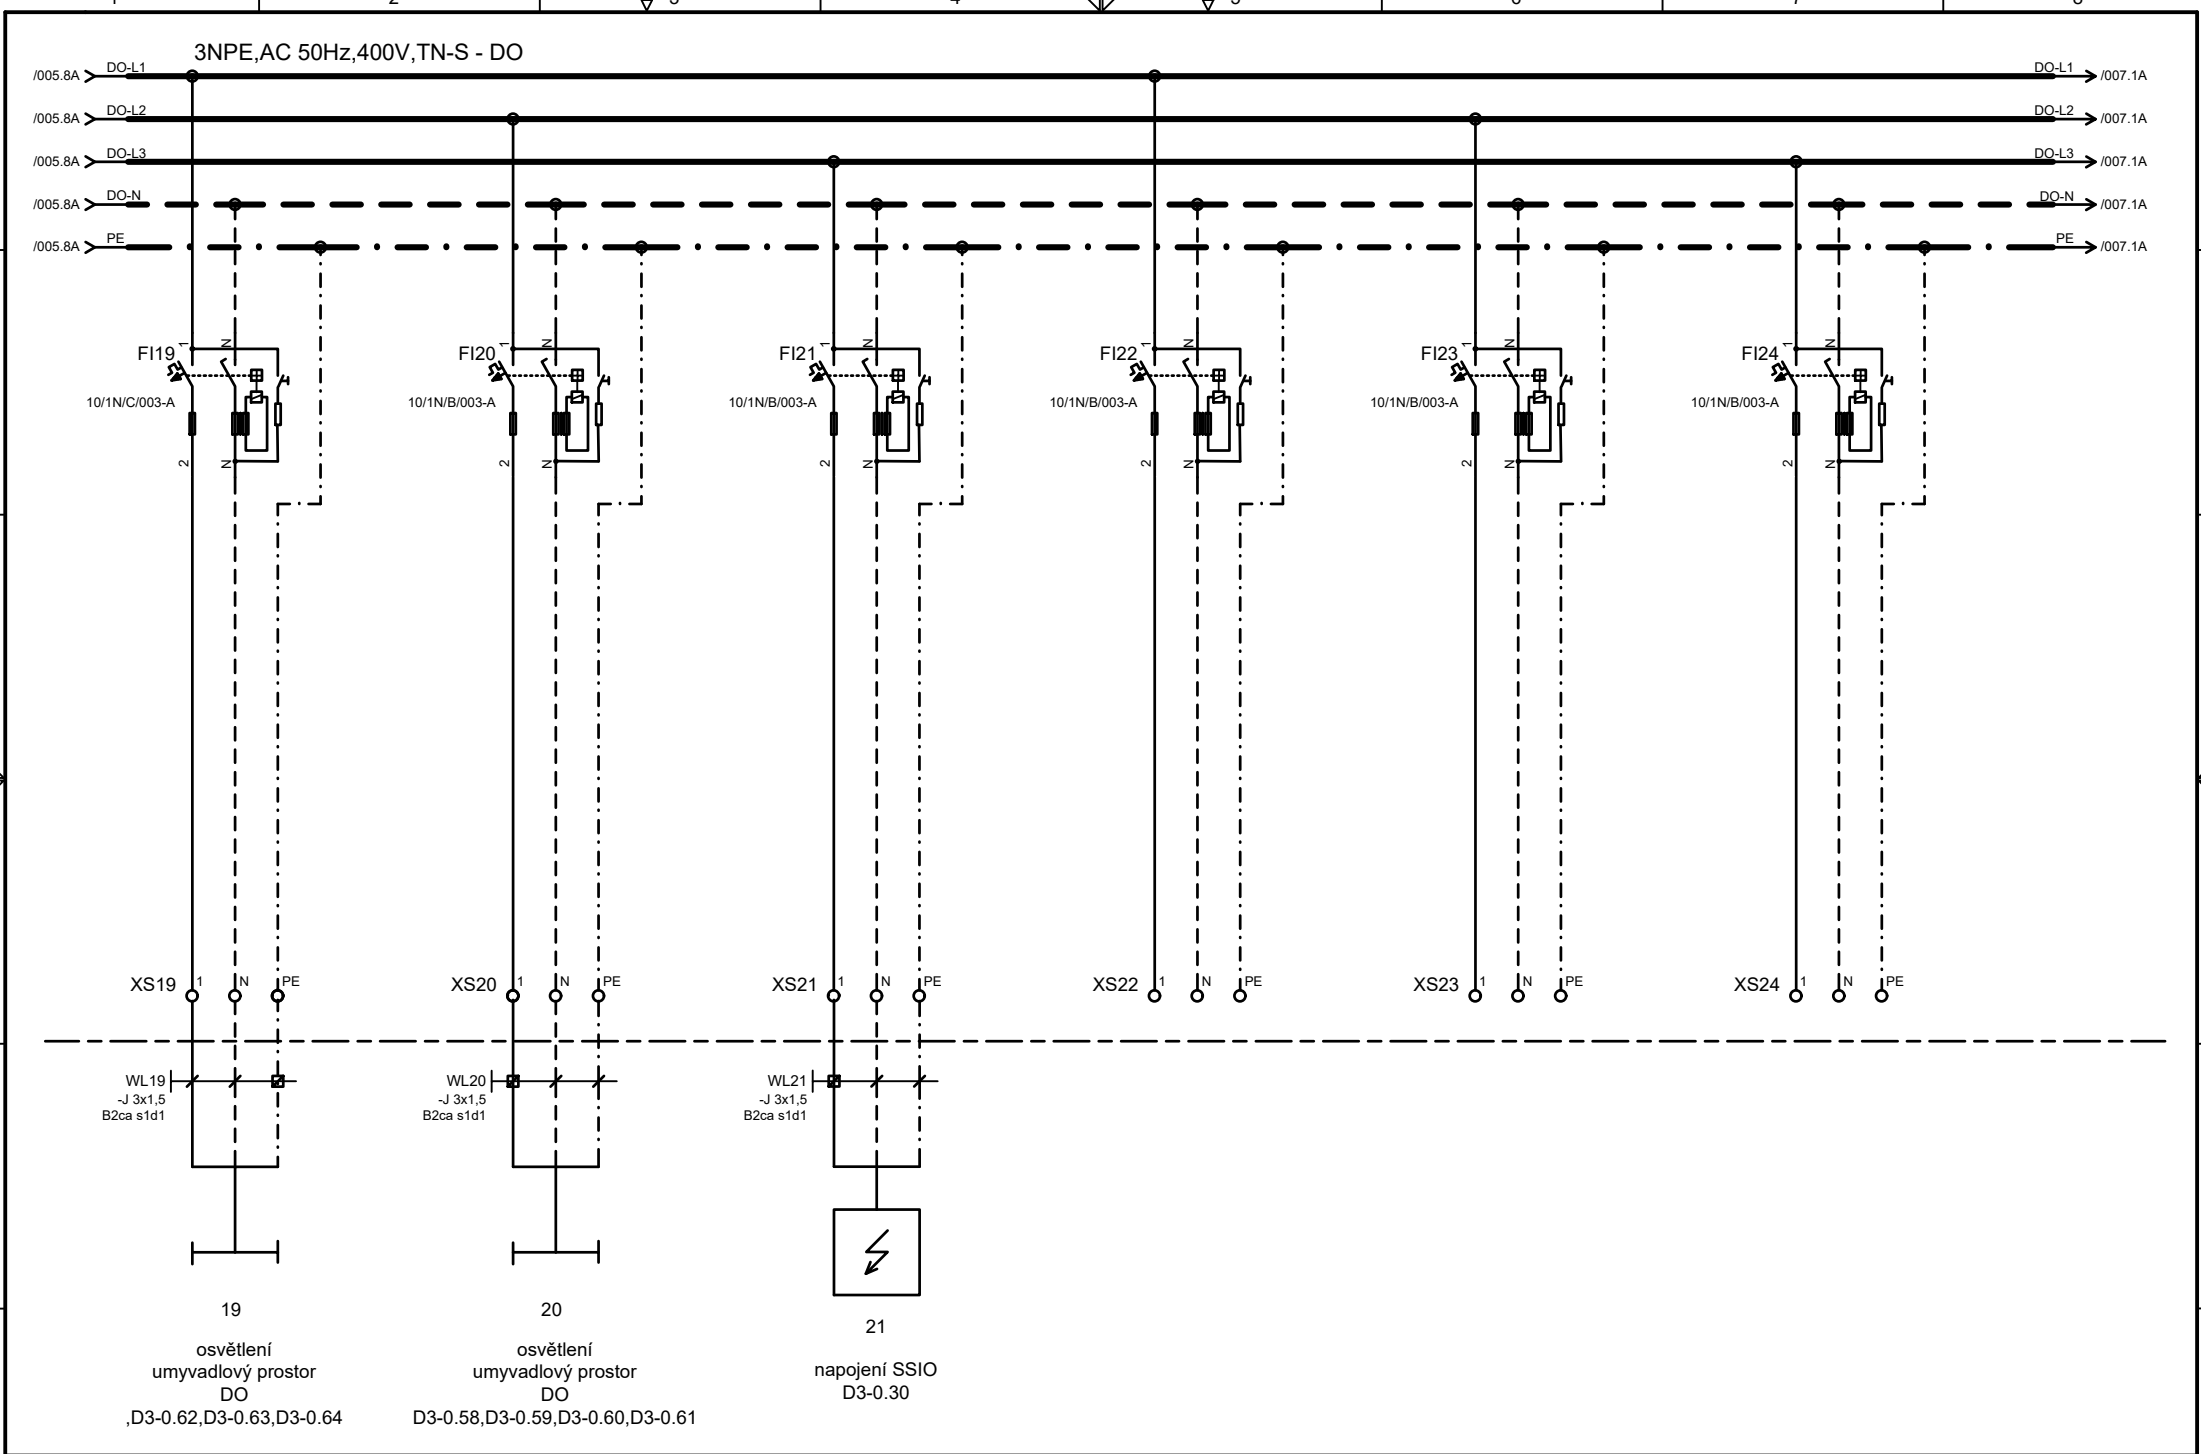

Projektant	Ing. Petr Šrámek	Investor			Místo zakázky				
Zodp. projektant	Ing. Petr Šrámek	Stavba			Číslo zakázky	DPS 09 - 2021		+1RS2D3-DO	
Kontroloval	Ing. Radomír Dufka	Objekt			Arch. číslo	D.1.01.4c-303 R01	Název výkresu		List 006
Hip			D.1.01.4c Silnoproudá elektrotechnika		Stupeň projektu	DPS	Rozvaděč 1RS2.D3-DO		8 cel.

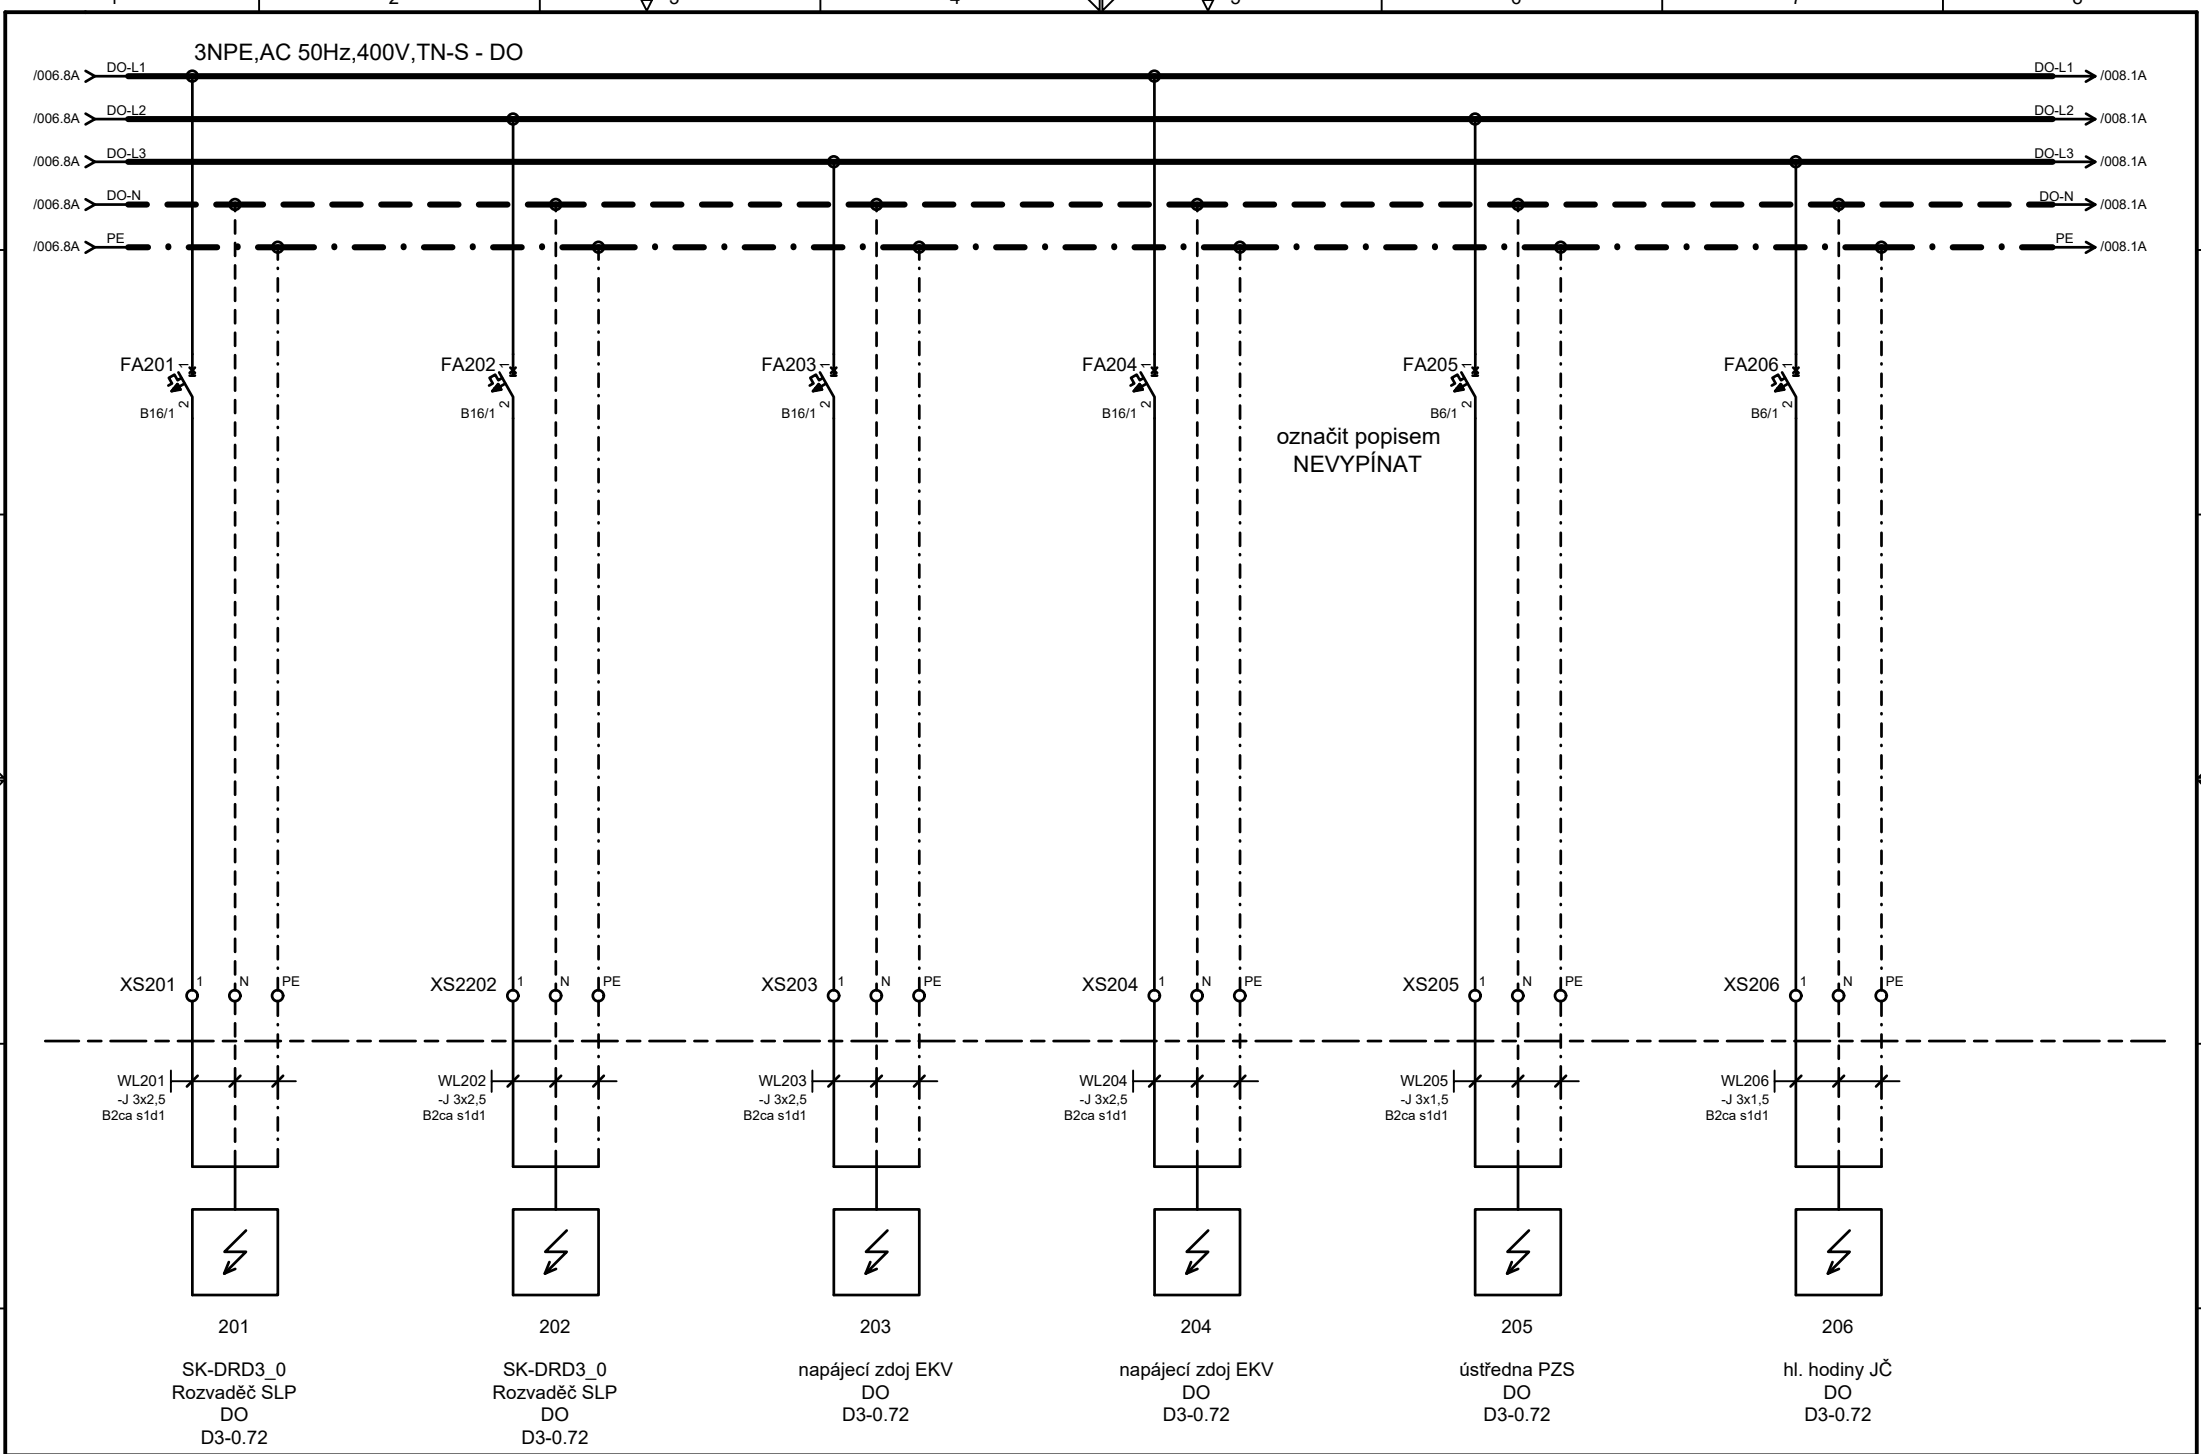


Projektant	Ing. Petr Šrámek	Investor		Místo zakázky			
Zodp. projektant	Ing. Petr Šrámek	Stavba		Číslo zakázky	DPS 09 - 2021		
Kontroloval	Ing. Radomír Dufka	Objekt		Arch. číslo	D.1.01.4c-303 R01	Název výkresu	
Hip			D.1.01.4c Silnoproudá elektrotechnika	Stupeň projektu	DPS	Rozvaděč 1RS2.D3-DO	
						List	007
						8 cel.	

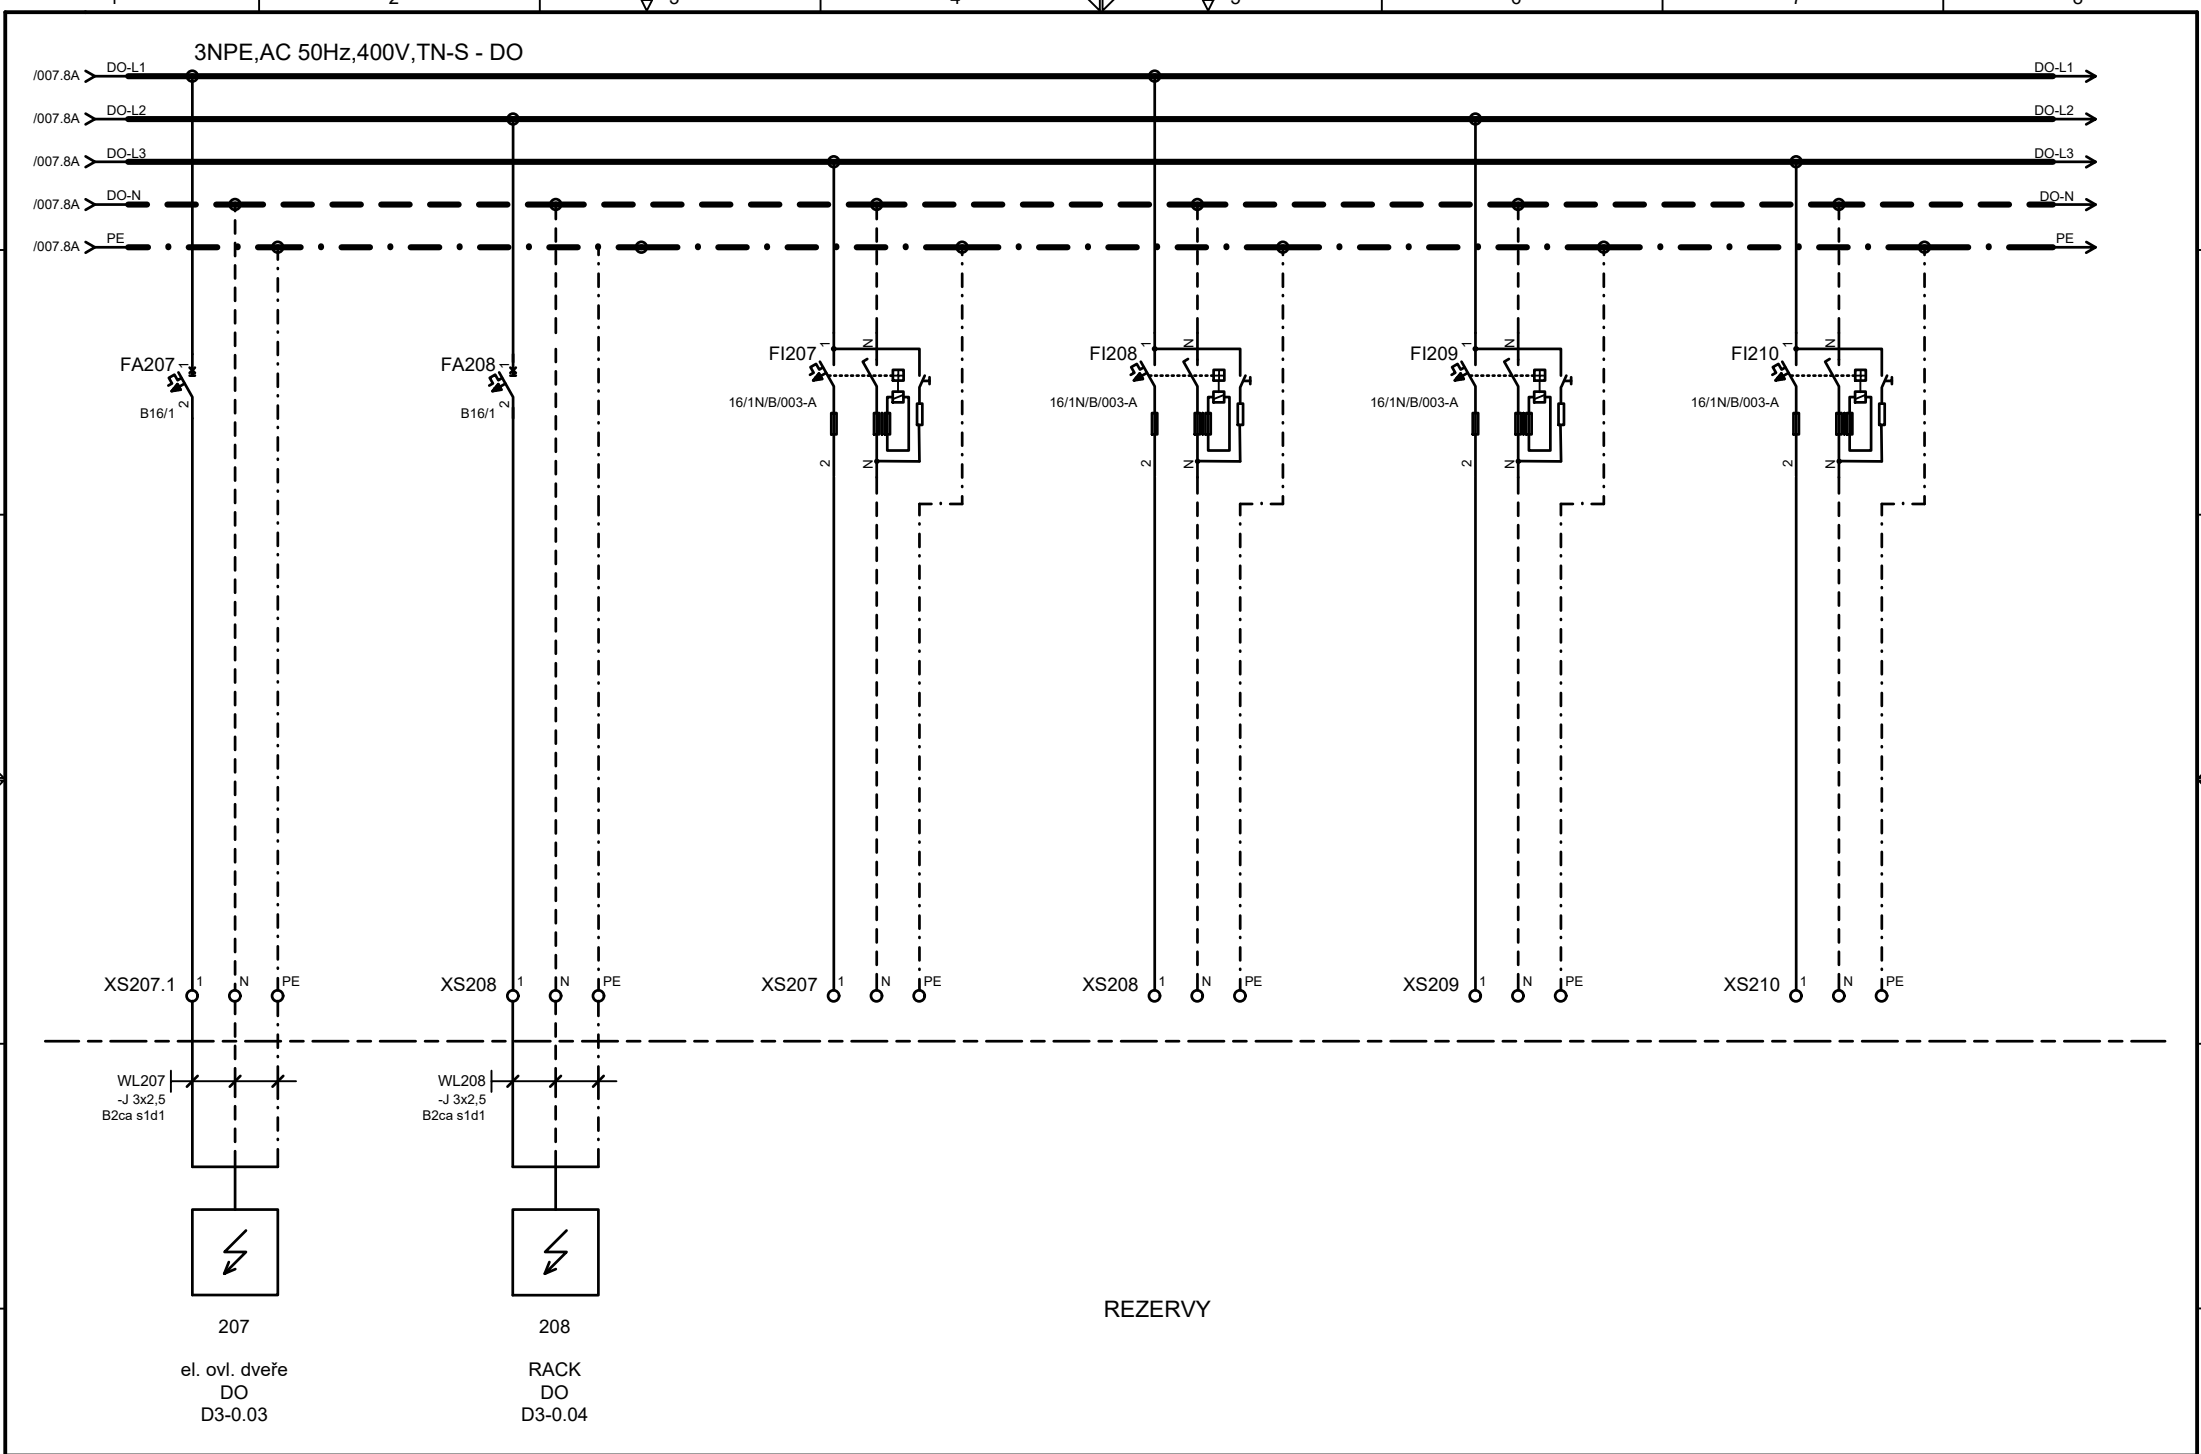

Projektant	Ing. Petr Šrámek	Investor			Místo zakázky		
Zodp. projektant	Ing. Petr Šrámek	Stavba			Číslo zakázky	DPS 09 - 2021	+1RS2D3-DO
Kontroloval	Ing. Radomír Dufka	Objekt			Arch. číslo	D.1.01.4c-303 R01	Název výkresu
Hip			D.1.01.4c Silnoproudá elektrotechnika		Stupeň projektu	DPS	
					Rozvaděč 1RS2.D3-DO		List 008
							8 cel.



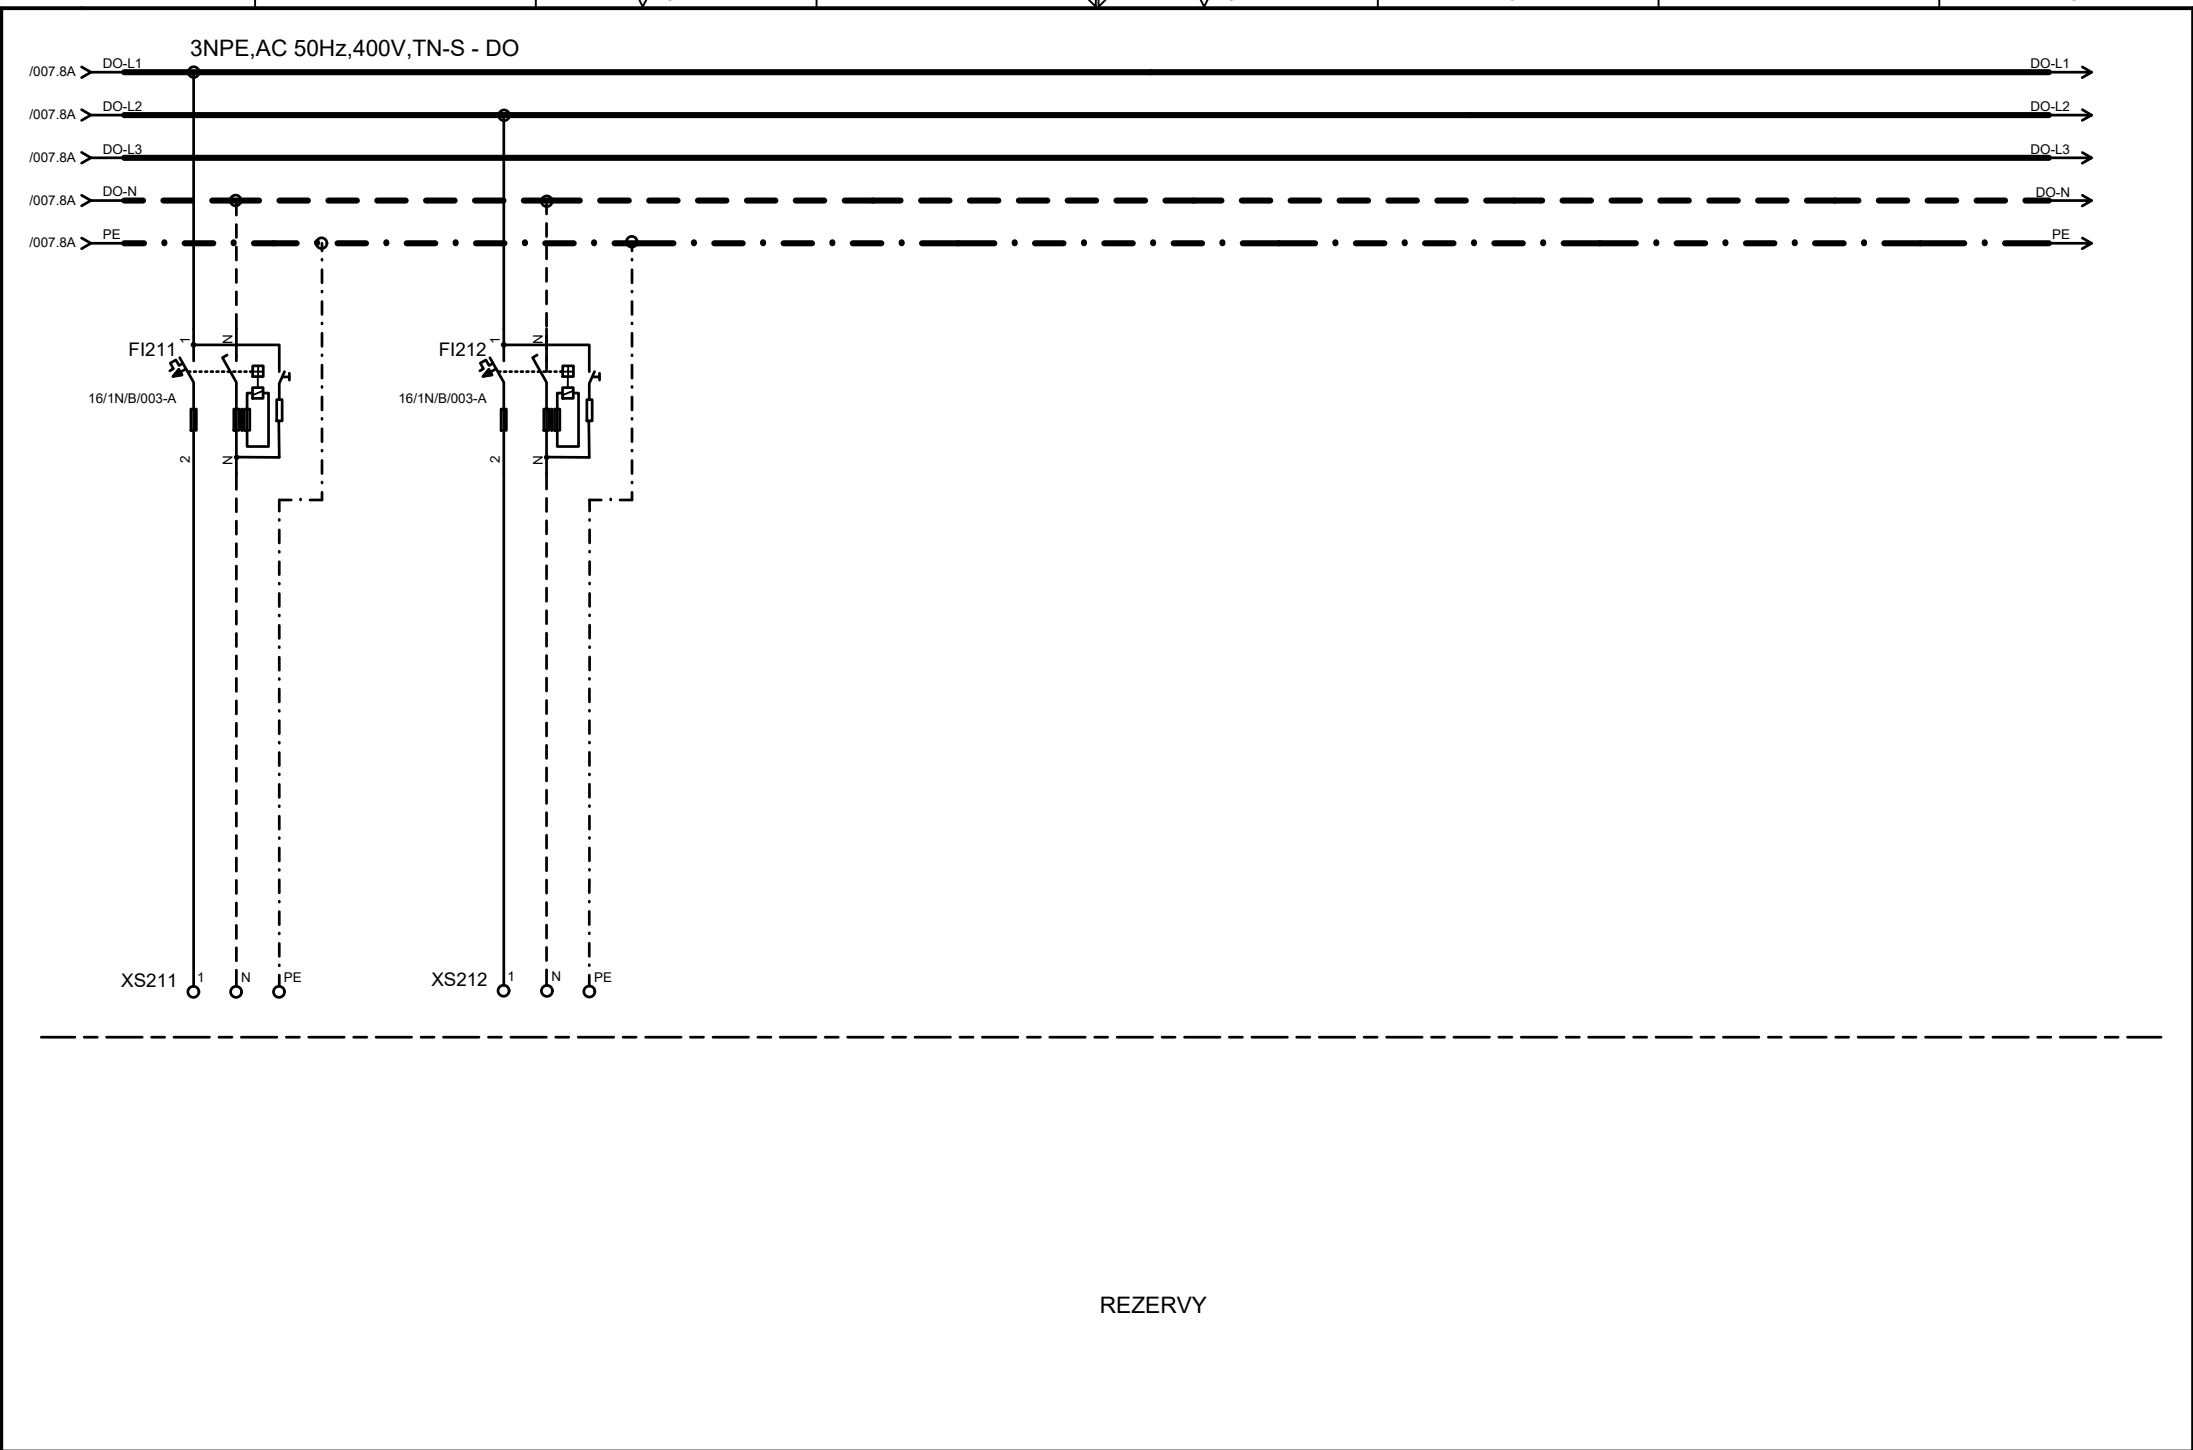

Projektant	Ing. Petr Šrámek	Investor		Místo zakázky			
Zodp. projektant	Ing. Petr Šrámek	Stavba		Číslo zakázky	DPS 09 - 2021	+1RS2D3-DO	
Kontroloval	Ing. Radomír Dufka	Objekt		Arch.číslo	D.1.01.4c-303 R01	Název vykresu	
Hip			D.1.01.4c Silnoproudá elektrotechnika	Stupeň projektu	DPS	Rozvaděč 1RS2.D3-DO	List 009
							8 cel.