


SCHÉMA AREÁLU

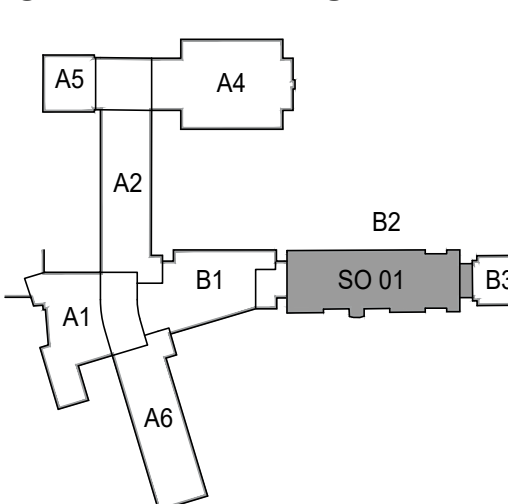

DOKUMENTACE SKUTEČNÉHO PROVEDENÍ BYLA ZPRACOVÁNA NA ZÁKLADĚ
PODKLADŮ GENERÁLNÍHO DODAVATELE STAVBY WINNING PS - STAVEBNÍ FIRMA s.r.o.
±0,000 = 265,780 m.n.m. (VÝŠKOVÝ SYSTÉM BPV)

 LT PROJEKT <small>PROJEKTOVÁNÍ STAVBY</small>		Hlavní inženýr projektu: ING. PETR TOMICKÝ Vedoucí projektant zakázky: ING. PETR TOMICKÝ	Investor:  Nemocnice Vyskov
Profese: ASŘ	Zpracovatel díla: LT PROJEKT a.s., Křoňova 45, 616 00 Brno Tel: +420 732 284 881 E-mail: petr.tomicky@ltprojekt.cz	Autorizace:	
Odpovědný projektant: ING. PETR TOMICKÝ	Vypracoval: ING. PETR TOMICKÝ	Kontroloval: ING. PETR TOMICKÝ	<div>Alce:</div> <div>NEMOCNICE VÝŠKOV, p.o.</div> <div>REKONSTRUKCE BUDOVY B</div>
			
Objekt: KŘÍDLO B2 SO 01			
Obsah: PŮDORYS STŘECHY			
Zakázkové číslo: SPS 22 - 2020 Paré:			
Datum: 06 - 2016			
Formát: 10 A4			
Stupeň: SKUTEČNÉ PROVEDENÍ			
Měřítko: 1:50		Číslo výkresu: D1.01.01-107	