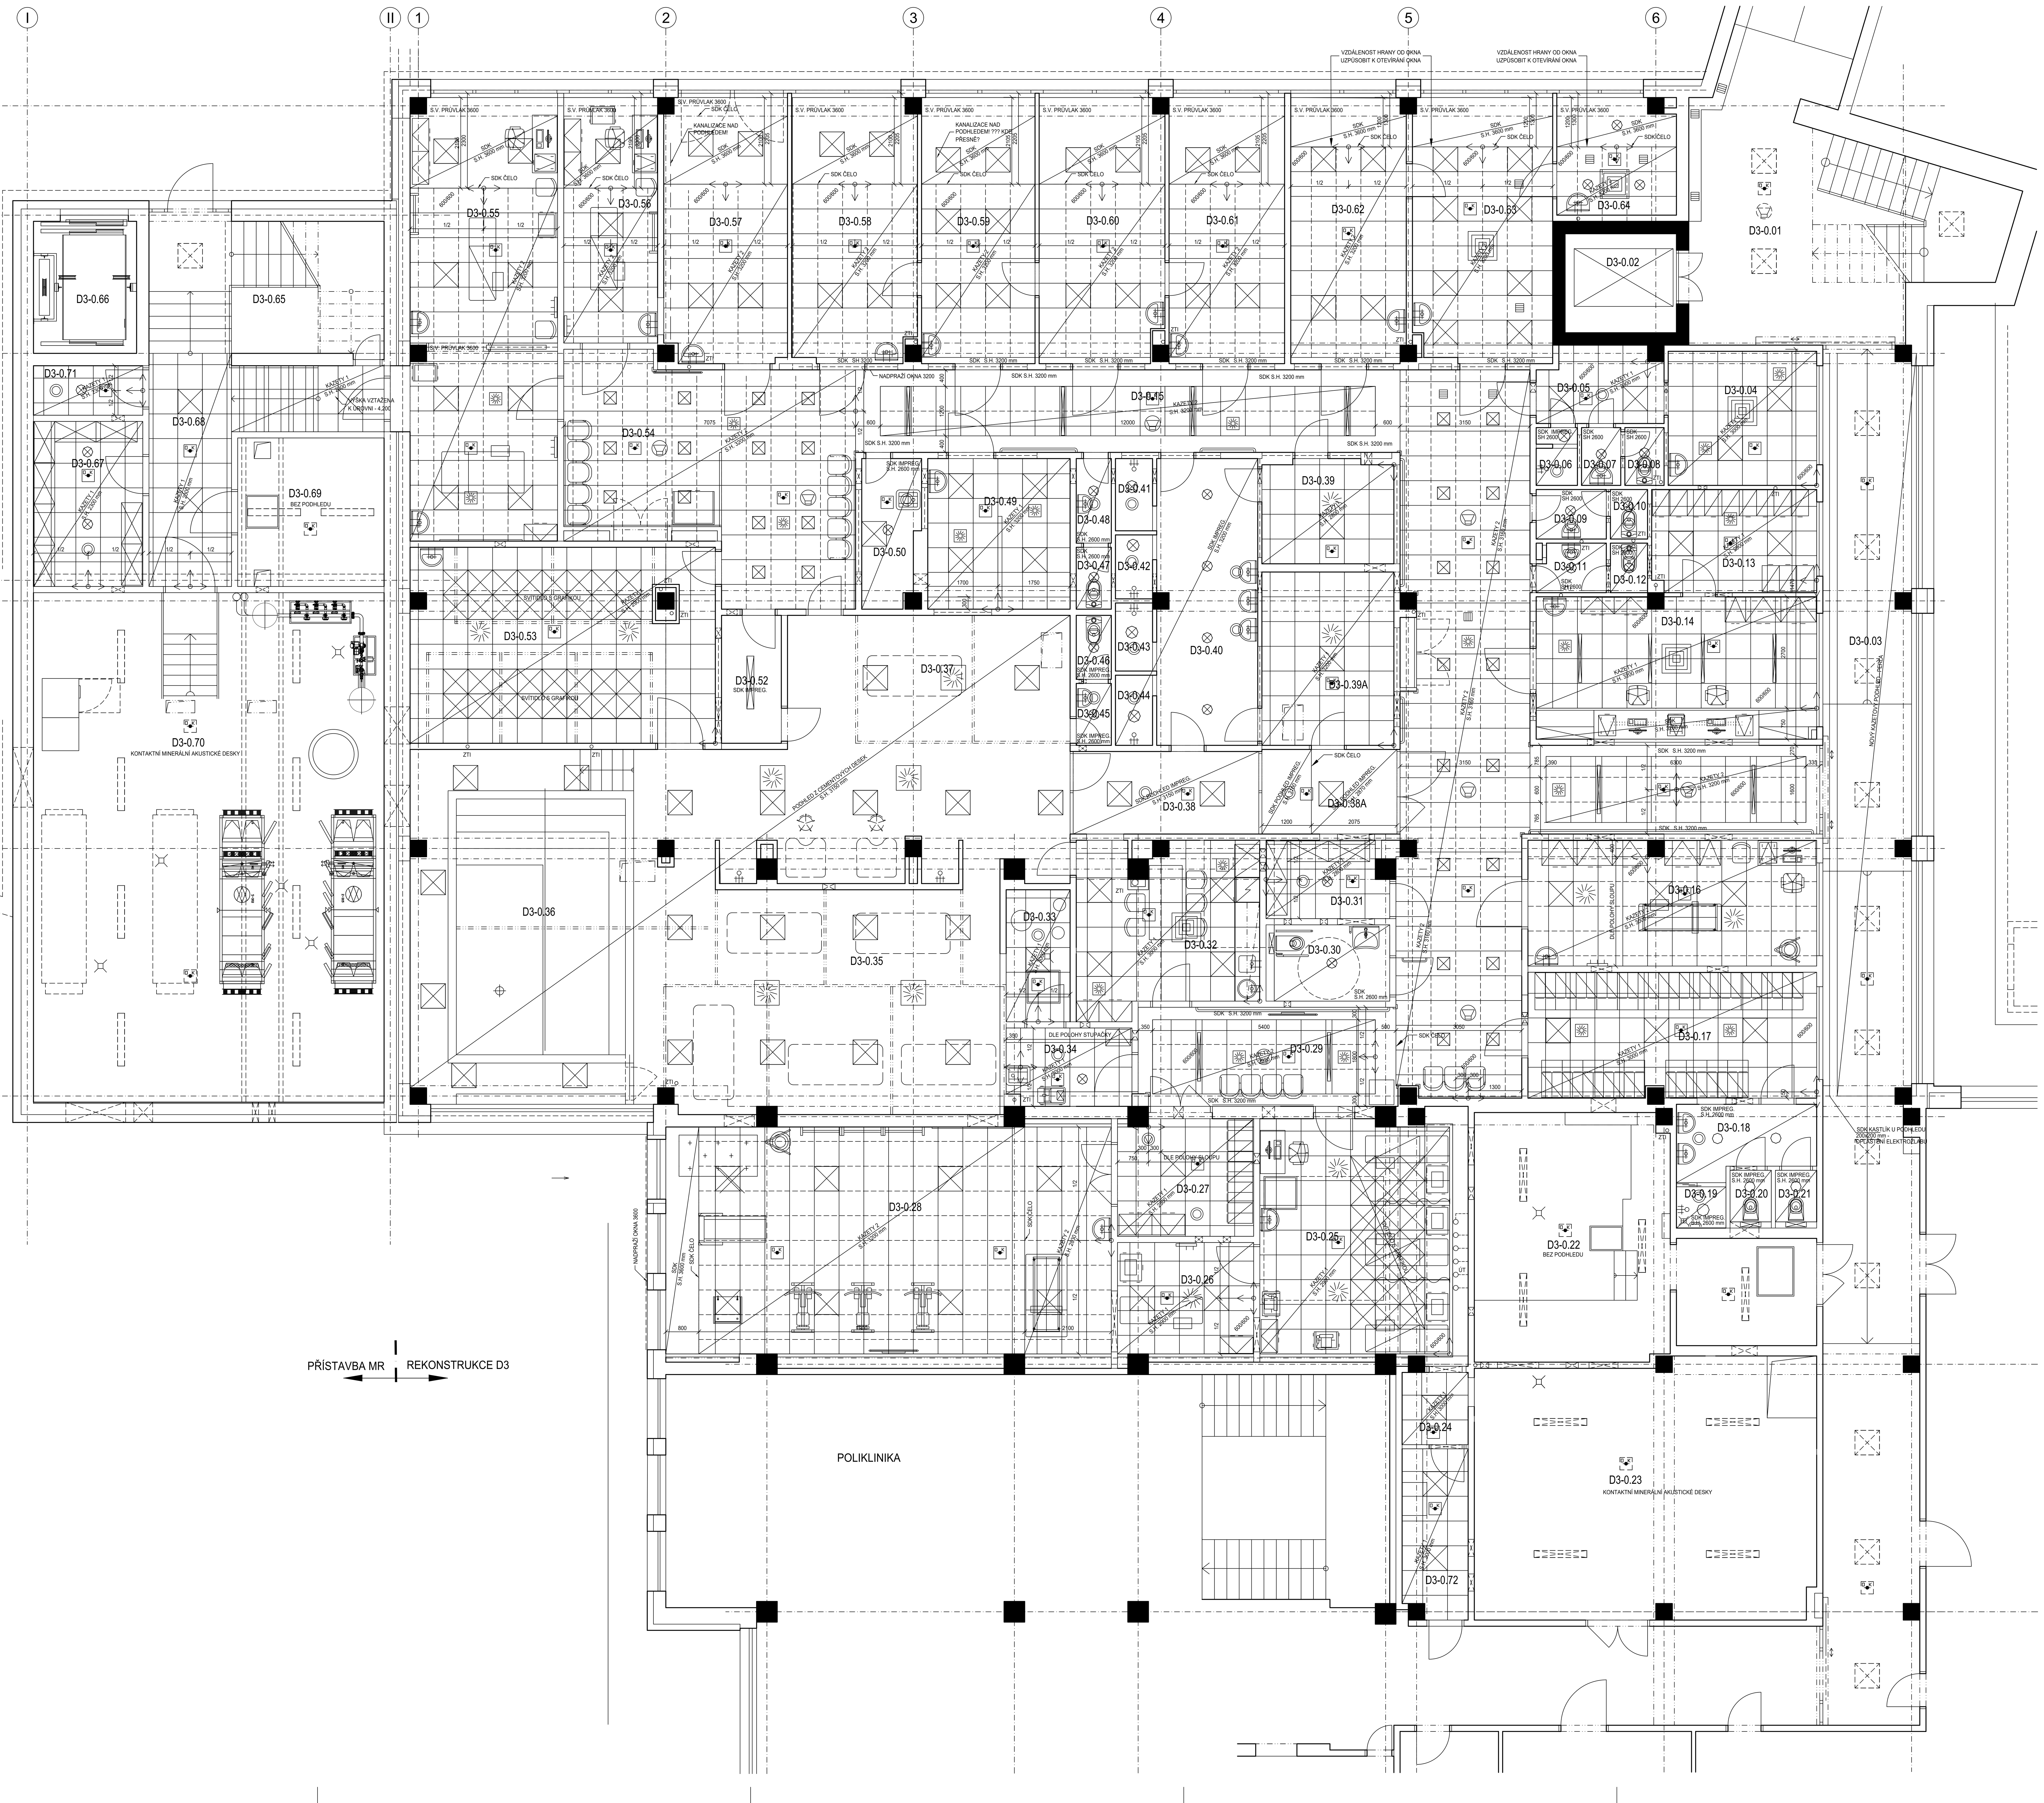

LEGENDA MÍSTNOSTÍ

Č.M.	NÁZEV MÍSTNOSTI	m²	TYP PODHLEDU	SPODNÍ HRANA
D3-0.01	SCHODIŠTĚ	35,38		
D3-0.02	VÝTAH	6,48		
D3-0.03	CHODBA	73,56	NOVÝ KAZETOVÝ PODHLED - PERLA	
D3-0.04	DMZ	11,70	KAZETOVÝ PODHLED 1	3000
D3-0.05	CHODBA	5,60	KAZETOVÝ PODHLED 1	2900
D3-0.06	SPRCHA ZAMĚSTNANCI	1,42	SDK IMPREG. PODHLED	2600
D3-0.07	PŘEDSÍŇ WC ZAMĚSTNANCI	1,45	SDK PODHLED	2600
D3-0.08	WC ZAMĚSTNANCI	1,33	SDK PODHLED	2600
D3-0.09	PŘEDSÍŇ WC PACIENTI	2,04	SDK PODHLED	2600
D3-0.10	WC PACIENTI	1,14	SDK PODHLED	2600
D3-0.11	PŘEDSÍŇ WC PACIENTI	1,91	SDK PODHLED	2600
D3-0.12	WC PACIENTI	1,14	SDK PODHLED	2600
D3-0.13	ZÁZEMÍ EVIDENCE (ARCHIV)	10,00	KAZETOVÝ PODHLED 1	2900
D3-0.14	EVIDENCE	23,58	KAZETOVÝ PODHLED 1, SDK	3200
D3-0.15	CHODBA	50,56 26,70	SDK / KAZETOVÝ PODHLED 2	3200
D3-0.16	INDIVIDUÁLNÍ TĚLOCVIK	21,35	KAZETOVÝ PODHLED 2	3000
D3-0.17	ŠATNA PERSONÁLU	21,35	KAZETOVÝ PODHLED 1	3000
D3-0.18	PŘEDSÍŇ WC ZAMĚSTNANCI	5,71	SDK IMPREG. PODHLED	2600
D3-0.19	SPRCHA ZAMĚSTNANCI	1,27	SDK IMPREG. PODHLED	2600
D3-0.20	WC ZAMĚSTNANCI	1,32	SDK IMPREG. PODHLED	2600
D3-0.21	WC ZAMĚSTNANCI	1,32	SDK IMPREG. PODHLED	2600
D3-0.22	PŘEDÁVACÍ STANICE	37,69	BEZ PODHLEDU	
D3-0.23	STROJOVNA VZT	51,50	MINERÁLNÍ AKUSTICKÉ DESKY	
D3-0.24	TECHNICKÁ MÍSTNOST EPS A NZS	2,88	KAZETOVÝ PODHLED 1	3000
D3-0.25	ELEKTROLÉČBA	26,28	KAZETOVÝ PODHLED 1	2900
D3-0.26	LASER	8,91	KAZETOVÝ PODHLED 1	2900
D3-0.27	ZÁZEMÍ TĚLOCVIČNY / ŠATNA	9,92	KAZETOVÝ PODHLED 1	2800
D3-0.28	TĚLOCVIČNA	59,43	KAZETOVÝ PODHLED 2, SDK	3200, 3600
D3-0.29	CHODBA / ČEKÁRNA	34,22	KAZETOVÝ PODHLED 2, SDK	3200
D3-0.30	WC IMOBILNÍ	5,32	SDK PODHLED	2600
D3-0.31	SKLAD	5,47	KAZETOVÝ PODHLED 1	2800
D3-0.32	DMZ	17,55	KAZETOVÝ PODHLED 1	3000
D3-0.33	ÚPRAVNA VODY	4,96	KAZETOVÝ PODHLED 1	3000
D3-0.34	ÚKLID	5,83	KAZETOVÝ PODHLED 1	3000
D3-0.35	VODOLÉČBA	136,13	CEMENTOVÉ DESKY	3150
D3-0.36	BAZÉN	29,70	CEMENTOVÉ DESKY	3150
D3-0.37	ODPOČIVÁRNA	16,21	CEMENTOVÉ DESKY	3150
D3-0.38	CHODBA	9,42	SDK IMPREG. PODHLED	3150
D3-0.38A	CHODBA	6,95	SDK IMPREG. PODHLED	3150
D3-0.39	ŠATNA PACIENTI	8,13	KAZETOVÝ PODHLED 1	2800
D3-0.39A	ŠATNA PACIENTI	13,52	KAZETOVÝ PODHLED 1	3200
D3-0.40	UMÝVÁRNA PACIENTI	16,91	SDK IMPREG. PODHLED	3200
D3-0.41	SPRCHA PACIENTI	1,64	SDK IMPREG. PODHLED	3200
D3-0.42	SPRCHA PACIENTI	1,45	SDK IMPREG. PODHLED	3200
D3-0.43	SPRCHA PACIENTI	1,56	SDK IMPREG. PODHLED	3200
D3-0.44	SPRCHA PACIENTI	1,58	SDK IMPREG. PODHLED	3200
D3-0.45	PŘEDSÍŇ WC PACIENTI	1,34	SDK PODHLED	2600
D3-0.46	WC PACIENTI	1,32	SDK PODHLED	2600
D3-0.47	WC PACIENTI	1,28	SDK PODHLED	2600
D3-0.48	PŘEDSÍŇ WC PACIENTI	1,80	SDK PODHLED	2600
D3-0.49	LYMFODRENÁŽ	12,53	KAZETOVÝ PODHLED 1	3200
D3-0.50	ÚKLID	4,81	SDK PODHLED	2600
D3-0.51	NEOBSAZENO			
D3-0.52	ÚPRAVNA VODY	4,62	SDK IMPREG. PODHLED	
D3-0.53	ELEKTROLÉČBA	34,99	KAZETOVÝ PODHLED 1	3000
D3-0.54	ČEKÁRNA / CHODBA	36,17	KAZETOVÝ PODHLED 2	2900
D3-0.55	INDIVIDUÁLNÍ TĚLOCVIK	38,88	KAZETOVÝ PODHLED 2, SDK	3200, 3600
D3-0.56	INDIVIDUÁLNÍ TĚLOCVIK	13,72	KAZETOVÝ PODHLED 2, SDK	3200, 3600
D3-0.57	INDIVIDUÁLNÍ TĚLOCVIK	19,20	KAZETOVÝ PODHLED 2, SDK	3200, 3600
D3-0.58	INDIVIDUÁLNÍ TĚLOCVIK / PRACOVNA	19,25	KAZETOVÝ PODHLED 2, SDK	3200, 3600
D3-0.59	INDIVIDUÁLNÍ TĚLOCVIK	17,98	KAZETOVÝ PODHLED 2, SDK	3200, 3600
D3-0.60	INDIVIDUÁLNÍ TĚLOCVIK	19,53	KAZETOVÝ PODHLED 2, SDK	3200, 3600
D3-0.61	INDIVIDUÁLNÍ TĚLOCVIK	18,22	KAZETOVÝ PODHLED 2, SDK	3200, 3600
D3-0.62	INDIVIDUÁLNÍ TĚLOCVIK	18,22	KAZETOVÝ PODHLED 2, SDK	3200, 3600
D3-0.63	VYŠETŘOVNA	21,73	KAZETOVÝ PODHLED 2, SDK	3200, 3600
D3-0.64	DMZ	8,50	KAZETOVÝ PODHLED 2, SDK	3200, 3600
D3-0.65	SCHODIŠTĚ	28,67		
D3-0.66	VÝTAH	8,00	BEZPRAŠNÝ NÁTĚR	
D3-0.67	SKLAD	10,60	KAZETOVÝ PODHLED 1	2300
D3-0.68	CHODBA	7,85	KAZETOVÝ PODHLED 1	2300
D3-0.69	ROZVODNA NN	12,78	BEZ PODHLEDU	
D3-0.70	TECHNICKÉ ZÁZEMÍ	105,15	MINERÁLNÍ AKUSTICKÉ DESKY	
D3-0.71	ROZVODNA NO	3,18	KAZETOVÝ PODHLED 1	2300
D3-0.72	TECHNICKÁ MÍSTNOST SLP	6,54	KAZETOVÝ PODHLED 1	3000

- VE VŠECH MÍSTNOSTECH UVEDENÝCH V TABULCE VČETNĚ TĚCH OZNAČENÝCH "STÁVAJÍCÍ, BEZ STAVEBNÍCH ÚPRAV" BUDE PROVEDENA NOVÁ VÝMALBA
- VEŠKERÉ STÁVAJÍCÍ DLAŽBY BUDOU CHEMICKY VYČIŠTĚNY

POZNÁMKA

- PODROBNOSTI KONSTRUKCÍ VIZ TECHNICKÁ ZPRÁVA D.1.01.1-001

- STROPNÍ PODHLEDOVÉ SYSTÉMY BUDOU NAMONTOVÁNY DLE INSTALAČNÍCH MANUÁLŮ A DOPORUČENÍ VÝROBCE. VEŠKERÉ STANDARDY SE ŘÍDÍ ČSN EN 13964 ZAVĚŠENÉ PODHLEDY - POŽADAVKY A METODY ZKOUŠENÍ
- SDK PODHLEDY A ČELA OPATŘIT NÁTĚR DLE POVRCHU STĚN
- DILATACE PODHLEDŮ - ŘEŠENO SYSTÉMOVÝMI DOPLŇKY VÝROBCE PODHLEDŮ, DILATACE VČETNĚ DILATACE NOSNÉ KONSTRUKCE PODHLEDŮ
- POHYBOVÁ ČIDLA SVÍTIDEL NEJSOU V PODHLEDU ZAKRESLENA; JEJICH ROZMÍSTĚNÍ BUDE ŘEŠENO NA STAVBĚ S OHLEDEM NA SPRÁVNOU FUNKČNOT SVÍTIDEL
- NEJSOU ZAKRESLENY PRVKY EPS V NEŘEŠENÝCH PROSTORÁCH; TYTO PRVKY BUDOU OSAZENY S OHLEDEM NA STÁVAJÍCÍ KONCOVÉ PRVKY V PODHLEDECH; PŘESNÉ UMÍSTĚNÍ BUDE ODSOUHLASENO NA STAVBĚ S INVESTOREM
- NEJSOU ZKARESLENY PRVKY ZAVĚŠENÉ POD PODHLEDEM, NÁSTĚNNÉ CHLADÍCÍ SYSTÉMY APOD.; JEJICH PŘESNÉ UMÍSTĚNÍ BUDE DOHODNUTO S INVESTOREM A UŽIVATELEM
- DRÁHY PRO RTG PŘÍSTROJE ZŮSTÁVAJÍ STÁVAJÍCÍ, RASTR KAZET A UMÍSTĚNÍ SVÍTIDEL PŘIZPŮSOBIT TOMUTO STAVU
- VE VŠECH MÍSTNOSTECH JE PRIORITA UMÍSTIT PODHLEDY CO NEJVÝŠE, V PŘÍPADĚ STÁVAJÍCÍCH TRAS INSTALACÍ, KDY NEBYLO MOŽNÉ OVĚŘIT STÁVAJÍCÍ VÝŠKY, BUDE VÝŠKA PODHLEDU PŘIZPŮSOBENA VÝŠCE STÁVAJÍCÍCH INSTALACÍ

- **KAZETOVÝ PODHLED 1 (KAZETY 1) - V PROVEDENÍ S VIDITELNÝM RASTREM 600/600**
  Akustický stropní systém se součinitelem zvukové absorpce dle klasifikace EN ISO 11654 αw=1,0, αp 125Hz =0,50. Obsah CO2 max 2,48 Kg CO_2 equiv/m² vycházející z EPD v souladu s normou ISO 14025 / EN 15804. Klasifikace systému dle obsahu těkavých organických sloučenin (Francouzská emisní třída VOC) ISO 16000-6, třída VOC A+.
  Panely mají celoplošně natřenou boční rovnou hranu, celková tloušťka panelu 20 mm, rozměrem panelu 600x600 mm. Nosný rastr je z lakované galvanizované oceli vhodný do suchého prostředí s protikorozní ochranou třídy C1 dle EN ISO 9224-2. Hmotnost celkové konstrukce je do 3 Kg/m². Panely mají nehořlavé jádro vyrobené ze skelné vlny vysoké hustoty s pojivem na rostlinné bázi, třídy A2-s1 d0 dle EN 13501-1. Povrch kazety je pokryt skelnou tkaninou v bílé barvě nejbližší barevný vzorek NCS S 0500-N, světelná odrazivost 85%. Koeficient zpětného odrazu je 63 mcd/(m²lx). Lesk < 1. Zadní strana panelu je pokryta přírodně zbarvenou sklovláknenou tkaninou. Panely odolávají trvalé relativní vlhkosti prostředí do 95% při 30°C bez rizika vydouvání, deformace nebo oddělování jednotlivých vrstev (ISO 4611). Údržba systému je možná pomocí vysávání nebo týdenním čištění za mokra.
  Systém včetně kompatibilních obvodových a přechodových profilů hliníkových. Barva bílá stejná jako na kazetách a konstrukci, napojení pomocí systémového příslušenství.

- **KAZETOVÝ PODHLED 2 (KAZETY 2) - V PROVEDENÍ S POLOSKRYTÝM RASTREM 600/600**
  Akustický stropní systém se součinitelem absorpce dle klasifikace EN ISO 11654 αw=0,90, αp 125Hz =0,55. Obsah CO2 max 3,0 Kg CO_2 equiv/m² vycházející z EPD v souladu s normou ISO 14025 / EN 15804. Klasifikace systému dle obsahu těkavých organických sloučenin (Francouzská emisní třída VOC) ISO 16000-6, třída VOC A+.
  Systém je montován i demontován směrem dolů. Panely jsou umístěny tak, že v jednom směru vytvářejí liniově orientovaný podhled zdůrazňující vždy jeden směr pohledu s mezerou 20 mm mezi standardními panely a 11 mm ve styku s technickým panelem; celková tloušťka panelu 20 mm. Velikost kazet je 600/600 mm. Nosný rastr je částečně skrytý je z lakované galvanizované oceli vhodný do suchého prostředí s protikorozní ochranou třídy C1 dle EN ISO 9224-2. Hmotnost celkové konstrukce je do 4 Kg/m². Panely mají nehořlavé jádro vyrobené ze skelné vlny vysoké hustoty s pojivem na rostlinné bázi, třídy A2-s1 d0 dle EN 13501-1. Povrch kazety je pokryt skelnou tkaninou v bílé barvě nejbližší barevný vzorek NCS S 0500-N, světelná odrazivost 85%. Zadní strana panelu je pokryta přírodně zbarvenou sklovláknenou tkaninou. Panely odolávají trvalé relativní vlhkosti prostředí do 95% při 30°C bez rizika vydouvání, deformace nebo oddělování jednotlivých vrstev (ISO 4611). Údržba systému je možná pomocí vysávání nebo týdenním čištění za mokra.
  Systém včetně kompatibilních obvodových a přechodových profilů hliníkových. Barva bílá stejná jako na kazetách a konstrukci, napojení pomocí systémového příslušenství.

- **SÁDROKARTONOVÉ PODHLEDY**
  V PROVEDENÍ SÁDROKARTONOVÉ PROTIPOŽÁRNÍ DESKY TYPU DF TL. 15 mm, VE SPRCHÁCH A UMÝVÁRNÁCH BUDOU POUŽITY PODHLEDY ZE SÁDROKARTONOVÝCH PROTIPOŽÁRNÍCH DESEK IMPREGNOVANÝCH

- **CEMENTOVÉ PODHLEDY**
  CEMENTOVÉ VODĚODOLNÉ DESKY TL. 12,5 mm PRO PROSTORY TRVALE NAMÁHANÉ VLHKEM (BAZÉNY, SAUNY APOD.). DESKY JSOU SLOŽENY Z JÁDRA Z PORTLANDSKÉHO CEMENTU A LEHČENÉHO KAMENIVA, CEMENTOVÉ JÁDRO JE OBALENO SÍŤOVINOU ZE SKELNÝCH VLÁKEN, HRANY DESEK VYZTUŽENY POMOCÍ TKANINY ZE SKELNÝCH VLÁKEN. DESKY JSOU 100% NENASÁKAVÉ A ODOLNÉ PROTI PLÍSNÍM. JEDNÁ SE O SYSTÉMOVÝ PRVEK JEHOŽ SOUČÁSTÍ JSOU ZÁVĚSY S PROTIKOROZNÍ OCHRANOU, REVIZNÍ DVÍŘKA, UKONČENÍ HRAN APOD.

- MINERÁLNÍ AKUSTICKÉ DESKY VE STROJOVNÁCH VZT
  IZOLAČNÍ DESKY Z MINERÁLNÍ PLSTI MECHANICKY KOTVENÉ KE STROPNÍ KONSTRUKCI, POVRCH ZPEVNĚN POLEPEM SKELNOU TKANINOU ČERNÉ BARVY, SOUČINITEL ZVUKOVÉ POHLTIVOSTI aw = 1,0, PROVEDENO V TLOUŠŤCE 100 mm

LEGENDA

- POČÁTEK KLADENÍ RASTROVÉHO PODHLEDU
- STROPNÍ JEDNOTKA KLIMATIZACE; SPECIFIKACE VIZ ČÁST D.1.01.4f VZDUCHOTECHNIKA
- KONCOVÉ PRVKY VZDUCHOTECHNIKY; SPECIFIKACE VIZ ČÁST D.1.01.4f VZDUCHOTECHNIKA
- SVÍTIDLA ZAPUŠTĚNÁ V PODHLEDU; SPECIFIKACE VIZ ČÁST D.1.01.4c SILNOPROUDÁ ELEKTROTECHNIKA
- SVÍTIDLA PŘISAZENÁ K PODHLEDU (STROPU); SPECIFIKACE VIZ ČÁST D.1.01.4c SILNOPROUDÁ ELEKTROTECHNIKA
- SVÍTIDLA ZAVĚŠENÁ; SPECIFIKACE VIZ ČÁST D.1.01.4c SILNOPROUDÁ ELEKTROTECHNIKA
- NO NO — NOUZOVÉ OSVĚTLENÍ V PODHLEDU; SPECIFIKACE VIZ ČÁST D.1.01.4c SILNOPROUDÁ ELEKTROTECHNIKA
- NO NO — NOUZOVÉ OSVĚTLENÍ PŘISAZEN K PEVNÉMU STROPU; SPECIFIKACE VIZ ČÁST D.1.01.4c SILNOPROUDÁ ELEKTROTECHNIKA
- STROPNÍ DIFUZOR PRO ODVĚTRÁNÍ PODHLEDU (ROZVODY MEDICINÁLNÍCH PLYNŮ)
- KONCOVÉ ELEMENTY SLABOPROUDU ZAPUŠTĚNÉ/PŘISAZENÉ K PODHLEDU; SPECIFIKACE VIZ ČÁST D.1.01.4d SLABOPROUDÉ ELEKTROINSTALACE
- OPTICKO - KOUŘOVÝ HLÁSIČ POŽÁRU ZAPUŠTĚNÝ V PODHLEDU; SPECIFIKACE VIZ ČÁST D.1.01.4h EPS + ERO
- OPTICKO - KOUŘOVÝ HLÁSIČ POŽÁRU PŘISAZEN K PEVNÉMU STROPU; SPECIFIKACE VIZ ČÁST D.1.01.4h EPS + ERO
- RO 600/600 — REVIZNÍ OTVOR PRO PŘÍSTUP K INSTALACÍM, V KAZETOVÝCH PODHLEDECH SYSTÉMOVÝ, V SDK ŘEŠEN KLAPKOU S SDK DESKOU

±0,000 = 265,20 m n.m.

Revize	Vypracoval	Popis revize	Datum

BLOCK Clean Room Solutions
BLOCK a.s., U Kasáren 727
757 01 Valašské Meziříčí

Investor: Nemocnice Vyškov

Profese: ASŘ
Překreslil: ALEXANDR STUDENÍK
Kontroloval: TOMÁŠ POTĚŠIL
Autorizace:

Akce: **NEMOCNICE VYŠKOV, p.o. MAGNETICKÁ REZONANCE A STAVEBNÍ ÚPRAVY KŘÍDLA D3**

Zakázkové číslo: 100745 - DSPS 08 - 2023
Paré:
Datum: 08 - 2023
Stupeň: Dokumentace skutečného provedení stavby
Objekt: PŘÍSTAVBA KŘÍDLA D3 SO 01
Formát: 10 A4

Obsah: **PŮDORYS 1.PP - PODHLEDY**

Měřítko: 1:50
Číslo výkresu: D.1.01.1-401