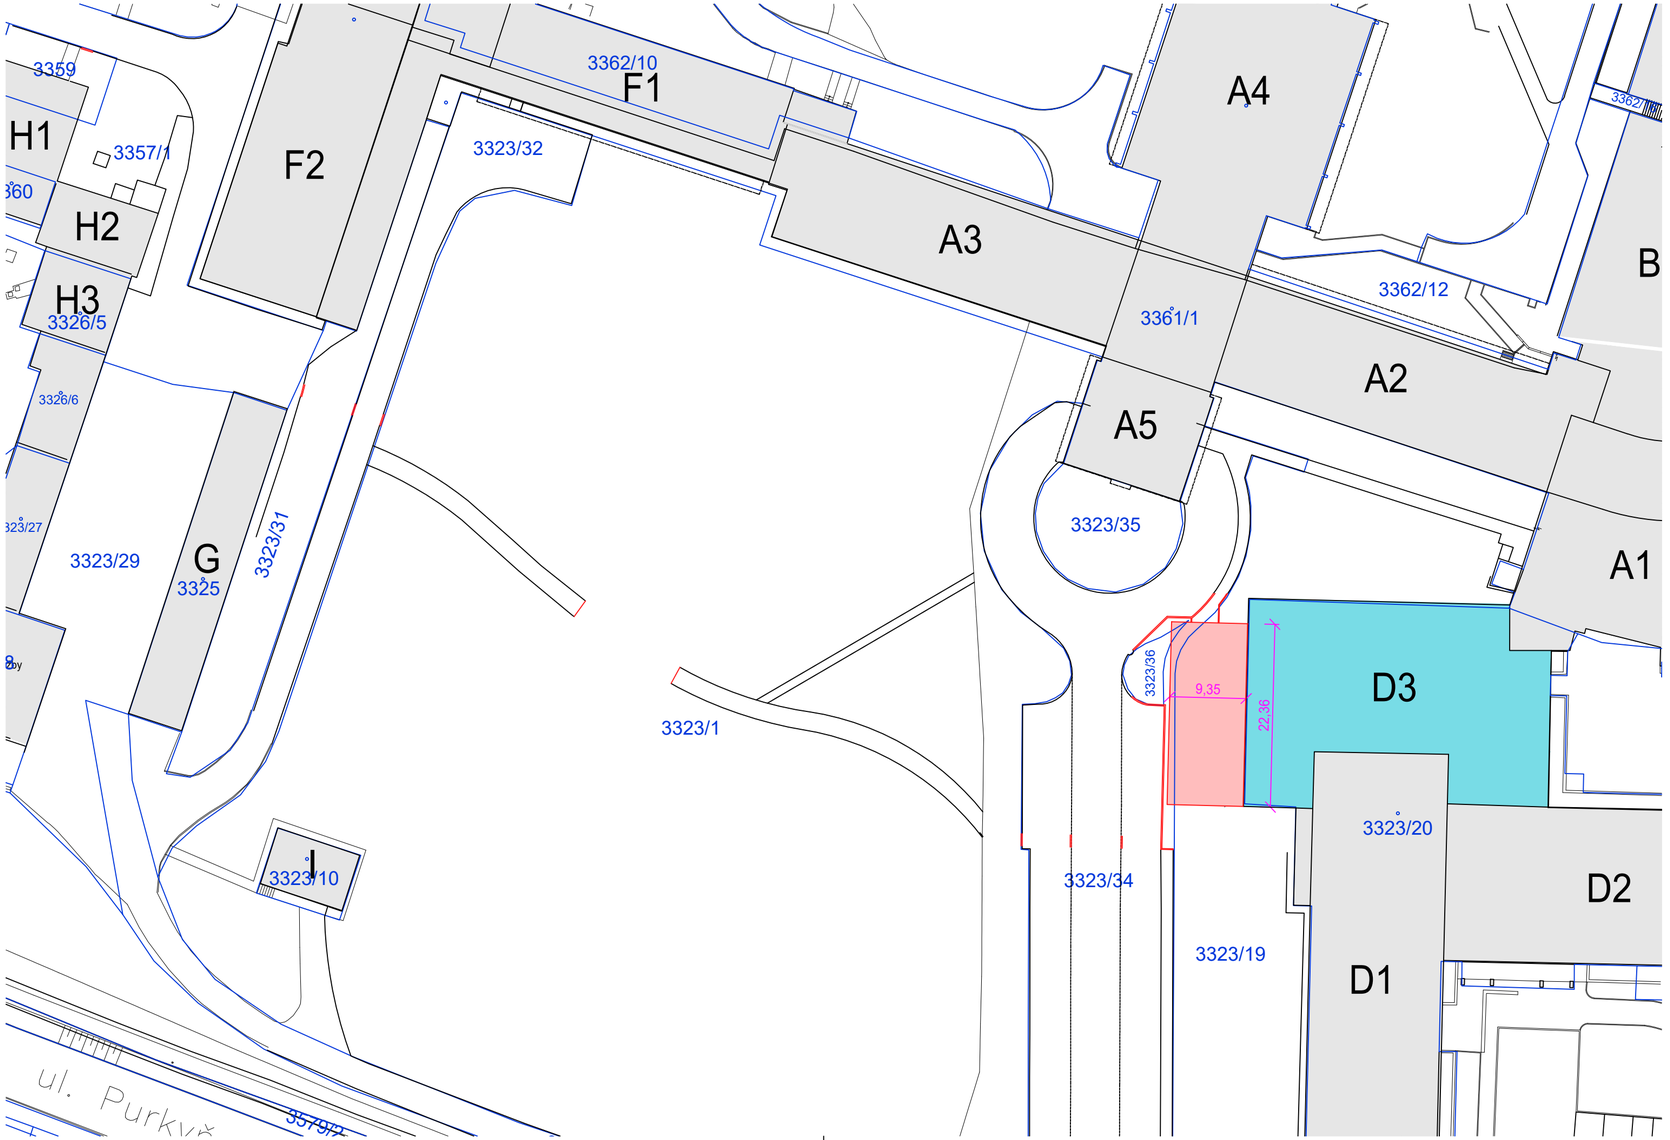

LEGENDA OBJEKTŮ A PLOCH

- STÁVAJÍCÍ BUDOVY AREÁLU
- STÁVAJÍCÍ KOMUNIKACE
- STÁVAJÍCÍ KŘÍDLO D3 BUDOVY D URČENÉ K REKONSTRUKCI
- NOVĚ ŘEŠENÁ PŘÍSTAVBA KŘÍDLA D3 BUDOVY D
- NOVĚ ŘEŠENÉ ZPEVNĚNÉ PLOCHY
- 3323/20 HRANICE POZEMKŮ (PARCELNÍ ČÍSLA)

Revize	Vypracoval	Popis revize	Datum

BLOCK Clean Room Solutions
BLOCK a.s., U Kasáren 727
757 01 Valašské Meziříčí

Investor: Nemocnice Vyškov

Profese:		
SIT		
Odpovědný projektant:	Vypracoval:	Kontroloval:
ING. PETR TOMICKÝ	ING. PETR TOMICKÝ	ING. PETR TOMICKÝ

Autorizace:

Akce: **NEMOCNICE VYŠKOV, p.o.** **MAGNETICKÁ REZONANCE** **A STAVEBNÍ ÚPRAVY KŘÍDLA D3**	Zakázkové číslo: 100745 DSPS 08 - 2023	Paré:
	Datum: 08 - 2023	
	Stupeň: Dokumentace skutečného provedení stavby	
Objekt:	Formát: 3 A4	
Obsah: **KATASTRÁLNÍ SITUAČNÍ VÝKRES**	Měřítko: **1:500**	Číslo výkresu: **C2**