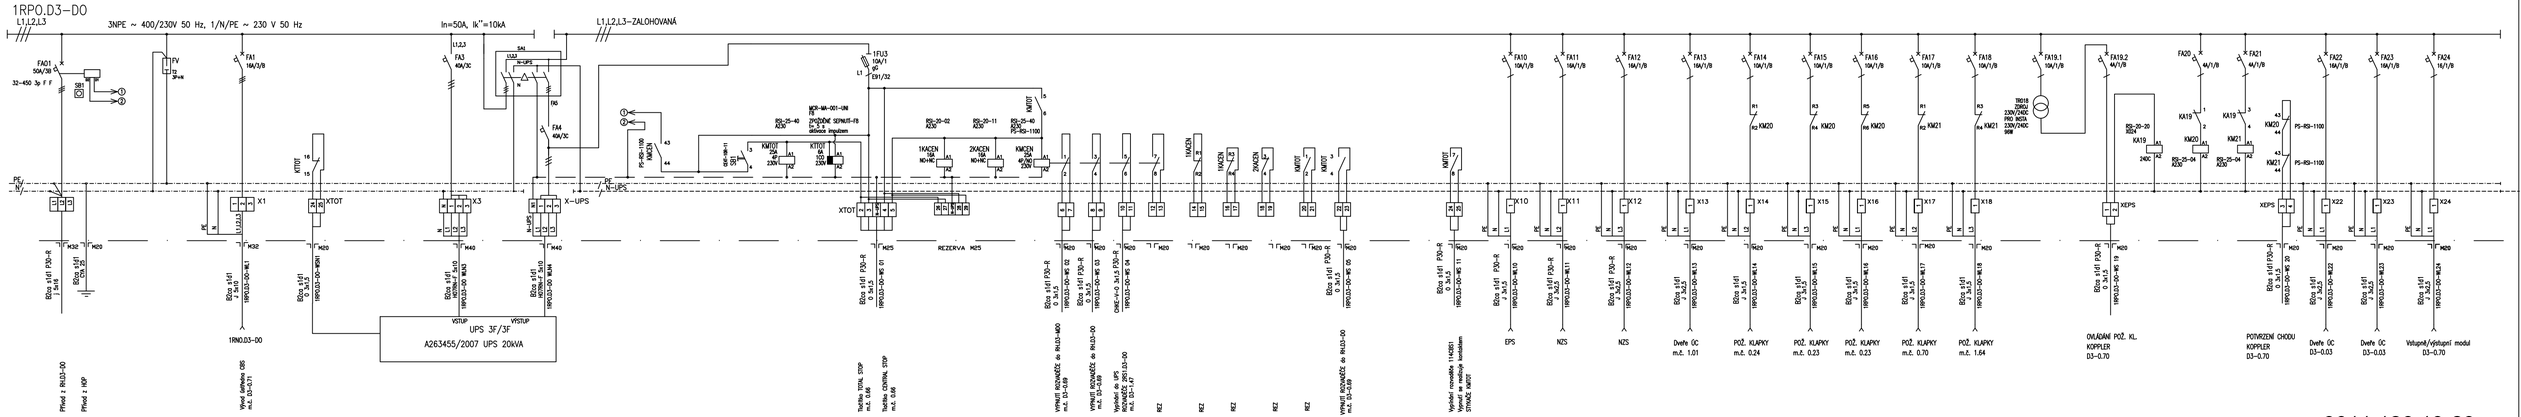

3011.126.19-23

ROZMĚRY:	V×Š×H 1200×800×400
KRYTÍ:	IP40/IP20
PŘÍVOD:	SHORA
VÝVODY:	NAHORU
INSTALOVANÝ PŘÍKON:	Pi=5kW
SOUČINITEL SOUDOBOSTI:	1
SOUDOBÝ PŘÍKON:	Pp=5kW
JMENOVITÝ PROUD:	In=50A
ZKRATOVÝ PROUD:	Ik''= 10kA

POZNÁMKA:

DO DVEŘÍ ZALOŽIT 7ks ovládacích vodičů navíc (potenciál 230VAC)

Pro budoucí rozšíření osadit navíc vývodky 15xM20, 5xM25

Revize	Vypracoval	Popis revize	Datum

BLOCK Clean Room Solutions
BLOCK a.s., U Kaolinen 727
757 01 Valašské Meziříčí

Investor: Nemocnice Vyškov

Profese: EL

Autorizace:

Vypracoval:	Kontroloval:
LUDĚK DORUŠKA (Elmo)	Tomáš Potěšil

Akce: **NEMOCNICE VYŠKOV, p.o.**
MAGNETICKÁ REZONANCE A STAVEBNÍ ÚPRAVY KŘÍDLA D3

Zakázkové číslo: 100745 DSPS 08 - 2023
Datum: 08 - 2023
Stupeň: Dokumentace skutečného provedení stavby
Paré:

Objekt: PŘÍSTAVBA KŘÍDLA D3 SO 01
Formát: 4 A4

Obsah: **Rozvaděč 1RPO.D3-DO**

Měřítko: **1:50**
Číslo výkresu: **D.1.01.4c-314**