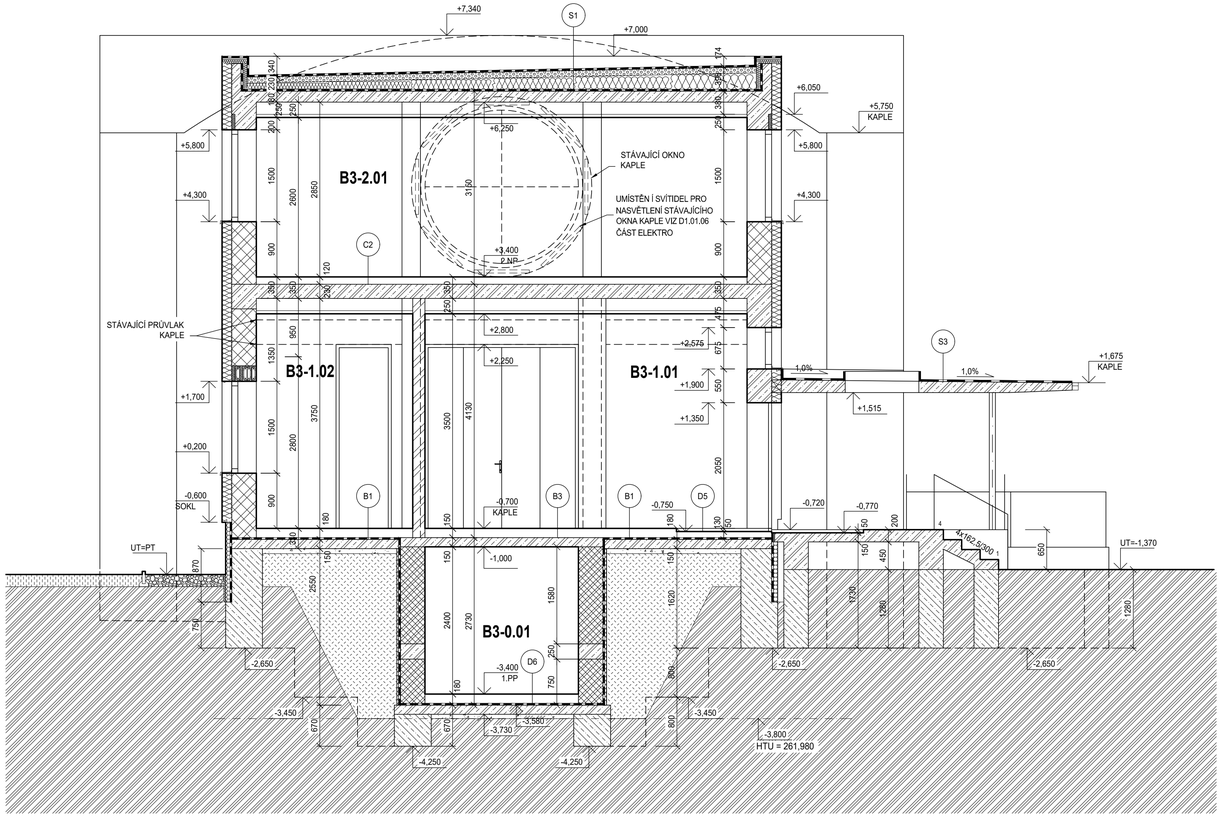

LEGENDA MATERIÁLŮ

- STÁVAJÍCÍ KONSTRUKCE
- ŽELEZOBETONOVÉ KONSTRUKCE MONOLITICKÉ, VIZ KONSTRUKČNÍ ŘEŠENÍ D1.01.02
- KONSTRUKCE Z BETONU PROSTÉHO, VIZ KONSTRUKČNÍ ŘEŠENÍ D1.01.02
- NOSNÉ ZDIVO TL. 300, 450 A 600 mm Z CIHEL PLNÝCH PÁLENÝCH PEVNOSTI 15 MPa NA CEMENTOVOU MALTU PEVNOSTI 5 MPa
- NOSNÉ ZDIVO TL. 400 mm Z PÁLENÝCH CIHELNÝCH BLOKŮ S PEREM A DRÁŽKOU PEVNOSTI 10 MPa (NAPŘ. POROTHERM 40 P+D 247/400/238 mm) NA CEMENTOVOU MALTU PEVNOSTI 5 MPa
- DOZDÍVKY OBVODOVÉHO PLÁŠTĚ TL. 300 RESP. 450 mm Z PŘESNÝCH AUTOKLÁVOVANÝCH PÓROBETONOVÝCH TVÁRNIC PEVNOST P4 NA MALTU PRO TENKOVRSTVÉ ZDĚNÍ, SOUČINITEL TEPELNÉ VODIVOSTI BEZ OMÍTEK λ ≤ 0,14 W/mK
- KONSTRUKCE Z PROSTÉHO BETONU
- ZDĚNÁ PŘÍČKA TL. 200 mm Z PÁLENÝCH CIHELNÝCH BLOKŮ S PEREM A DRÁŽKOU (NAPŘ. POROTHERM 17 P+D 372/175/238 mm) VČETNĚ SYSTÉMOVÝCH PŘEKLADŮ
- ZDĚNÁ PŘÍČKA TL. 100 mm Z PÁLENÝCH CIHELNÝCH BLOKŮ S PEREM A DRÁŽKOU (NAPŘ. POROTHERM 8 P+D 497/80/238 mm) VČETNĚ SYSTÉMOVÝCH PŘEKLADŮ
- SÁDROKARTONOVÁ PŘÍČKA TL. 150 mm JEDNODUCHÉ KCE S DVOJITÝM OPLÁŠTĚNÍM, SKLADBA: 2x DESKA (DF/DFH2) TL. 12,5 mm + VÝPLŇ Z MINERÁLNÍCH DESEK TL. 75 mm S ODPOREM PŘI PROUDĚNÍ VZDUCHU AF_r > 5 kPa.s/m³ + 2x DESKA (DF/DFH2) TL. 12,5 mm, VÁŽENÁ LABORATORNÍ NEPRŮZVUČNOST Rw = 55 dB
- SÁDROKARTONOVÁ ŠACHTOVÁ (PŘEDSAZENÁ) STĚNA TL. 125 mm JEDNODUCHÉ KCE S DVOJITÝM OPLÁŠTĚNÍM, SKLADBA: 2x DESKA (DF/DFH2) TL. 12,5 mm + VÝPLŇ Z MINERÁLNÍCH DESEK TL. 75 MM S ODPOREM PŘI PROUDĚNÍ VZDUCHU AF_r > 5 kPa.s/m², VÁŽENÁ LABORATORNÍ NEPRŮZVUČNOST Rw = 36 dB
- SÁDROKARTONOVÁ INSTALAČNÍ PŘÍČKA DVOJITÉ KCE S DVOJITÝM OPLÁŠTĚNÍM, SKLADBA: 2x DESKA (DF/DFH2) TL. 12,5 mm + VÝPLŇ Z MINERÁLNÍCH DESEK TL. 40 mm S ODPOREM PŘI PROUDĚNÍ VZDUCHU AF_r > 5 kPa.s/m² + PŘÍČNÉ VÝZTUHY + 2x DESKA (DF/DFH2) TL. 12,5 mm, VÁŽENÁ LABORATORNÍ NEPRŮZVUČNOST Rw = 52 dB
- TEPELNÁ IZOLACE - MINERÁLNÍ DESKY
- TEPELNÁ IZOLACE (EPS)
- HUTNĚNÝ ŠTĚRKOPÍSKOVÝ PODSYP (E_{def}=70MPa PŘI ID 0,7)
- ZÁSYP VYTĚŽENOU ZEMINOU, HUTNIT PO VRSTVÁCH tl. MAX. 200 mm NA E_{def2} = 45 MPa
- ROSTLÝ TERÉN (PŮVODNÍ ZEMINA)
- KAČÍREK
- ZAVEZENÍ ZEMINOU, OHUMUSOVÁNÍ

SCHÉMA AREÁLU

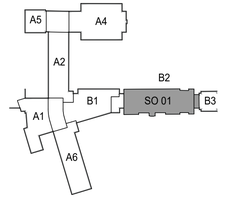

DOKUMENTACE SKUTEČNÉHO PROVEDENÍ BYLA ZPRACOVÁNA NA ZÁKLADĚ PODKLADŮ GENERÁLNÍHO DODAVATELE STAVBY WINNING PS - STAVEBNÍ FIRMA s.r.o.

±0,000 = 265,780 m.n.m. (VÝŠKOVÝ SYSTÉM BPV)

LT PROJEKT PROJEKTOVÁNÍ ZDRAVOTNICKÉ VÝSTAVBY	Hlavní inženýr projektu: ING. PETR TOMICKÝ Vedoucí projektant zakázky: ING. PETR TOMICKÝ	Investor: Nemocnice Vyškov
Profese: ASŘ	Zpracovatel dílu: LT PROJEKT a.s., Kroftova 45, 616 00 Brno Tel: +420 732 264 881 E-mail: petr.tomicky@ltprojekt.cz	Autorizace:
Odpovědný projektant: ING. PETR TOMICKÝ	Vypracoval: ING. PETR TOMICKÝ	Kontroloval: ING. PETR TOMICKÝ

Akce: NEMOCNICE VYŠKOV, p.o. REKONSTRUKCE BUDOVY B		Zakázkové číslo: SPS 22 - 2020	Paré:
		Datum: 06 - 2016	
		Formát: 4 A4	
Objekt: KŘÍDLO B2 SO 01		Stupeň: SKUTEČNÉ PROVEDENÍ	
Obsah: ŘEZ D-D'		Měřítko: 1:50	Číslo výkresu: D1.01.01-204