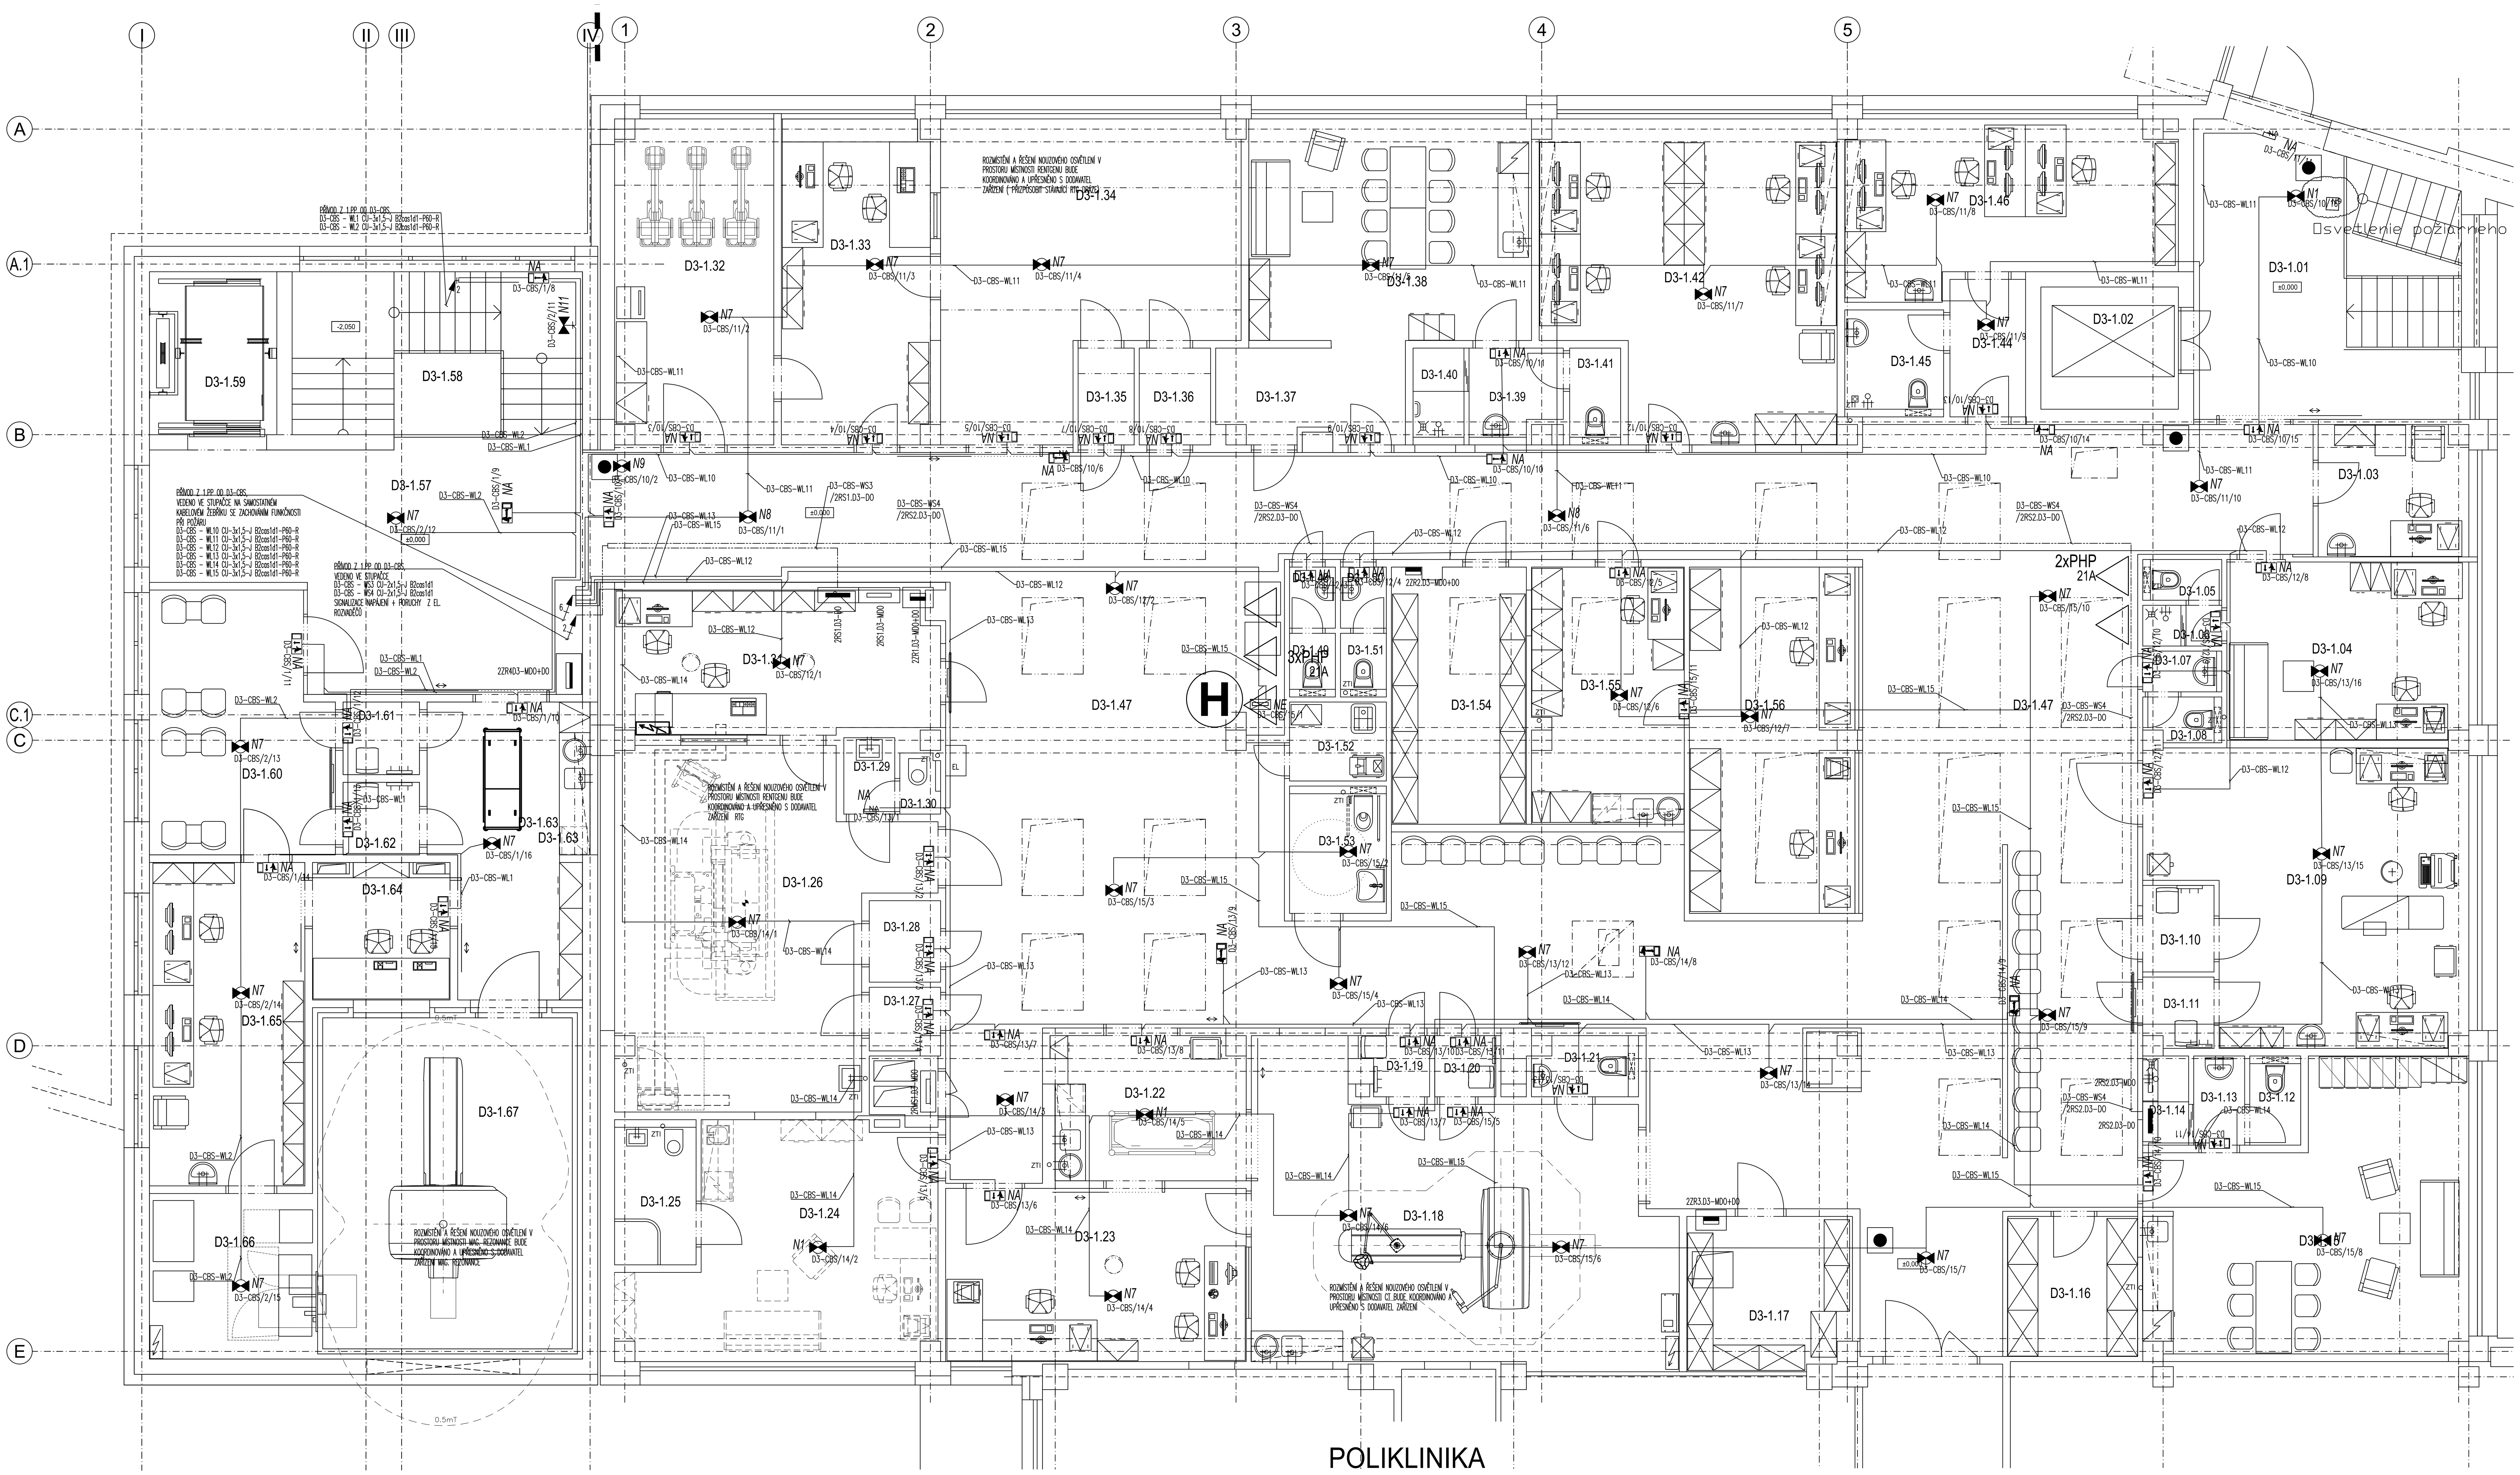

LEGENDA MÍSTNOSTÍ

Č.M.	NÁZEV MÍSTNOSTI	m²
D3-1.01	SCHODIŠTĚ	29,32
D3-1.02	VÝTAH	6,48
D3-1.03	PRACOVNA VRCHNÍHO LABORANTA	7,59
D3-1.04	PRACOVNA / POKOJ LÉKAŘŮ	16,68
D3-1.05	WC ZAMĚSTNANCI	1,24
D3-1.06	PŘEDSÍŇ WC ZAMĚSTNANCI / SPRCHA	1,37
D3-1.07	PŘEDSÍŇ WC	1,36
D3-1.08	WC	1,30
D3-1.09	VYŠETŘOVNA SONO	32,79
D3-1.10	BOX	2,54
D3-1.11	BOX	2,02
D3-1.12	WC ZAMĚSTNANCI	1,60
D3-1.13	PŘEDSÍŇ WC ZAMĚSTNANCI	2,25
D3-1.14	SPRCHA ZAMĚSTNANCI	1,57
D3-1.15	ŠATNA A DMZ LÉKAŘI	30,74
D3-1.16	SKLAD	7,01
D3-1.17	SKLAD	9,78
D3-1.18	VYŠETŘOVNA CT	44,19
D3-1.19	BOX	1,56
D3-1.20	BOX	1,65
D3-1.21	POHOTOVOSTNÍ WC	2,23
D3-1.22	PŘÍPRAVNA CT	10,85
D3-1.23	OVLADOVNA CT	20,06
D3-1.24	PRACOVNA PRIMÁŘE	24,42
D3-1.25	HYGIENICKÉ ZÁZEMÍ	4,64
D3-1.26	VYŠETŘOVNA RTG	36,39
D3-1.27	BOX	1,82
D3-1.28	BOX	2,43
D3-1.29	WC PŘEDSÍŇ PACIENTI	1,62
D3-1.30	WC PACIENTI	0,99
D3-1.31	OVLADOVNA	17,69
D3-1.32	SKLAD PŘÍSTROJŮ	19,80
D3-1.33	OVLADOVNA	18,53
D3-1.34	VYŠETŘOVNA RTG	31,26
D3-1.35	BOX	2,29
D3-1.36	BOX	2,86
D3-1.37	TECHNICKÁ MÍSTNOST	3,93
D3-1.38	DMZ LABORANTI	26,76
D3-1.39	PŘEDSÍŇ WC ZAMĚSTNANCI	3,23
D3-1.40	SPRCHA ZAMĚSTNANCI	1,84
D3-1.41	WC ZAMĚSTNANCI	1,84
D3-1.42	POPISOVNA	33,87
D3-1.43	NEOBSAZENO	
D3-1.44	CHODBA	4,10
D3-1.45	HYGIENICKÉ ZÁZEMÍ	3,78
D3-1.46	POPISOVNA	20,54
D3-1.47	ČEKÁRNA / CHODBA	268,03
D3-1.48	PŘEDSÍŇ WC PACIENTI	1,14
D3-1.49	WC PACIENTI	1,18
D3-1.50	PŘEDSÍŇ WC PACIENTI	1,14
D3-1.51	WC PACIENTI	1,18
D3-1.52	ÚKLID	3,01
D3-1.53	WC IMOBILNÍ	4,89
D3-1.54	ARCHIV	13,36
D3-1.55	ZÁZEMÍ EVIDENCE	14,97
D3-1.56	EVIDENCE	21,72
D3-1.57	CHODBA	36,27
D3-1.58	SCHODIŠTĚ	18,24
D3-1.59	VÝTAH	8,00
D3-1.60	ČEKÁRNA	17,72
D3-1.61	BOX	2,35
D3-1.62	BOX	2,35
D3-1.63	PŘÍPRAVNA MR	17,11
D3-1.64	OVLADOVNA MR	7,59
D3-1.65	POPISOVNA	19,50
D3-1.66	TECHNICKÁ MÍSTNOST	10,54
D3-1.67	VYŠETŘOVNA MR	31,97
A1-1.X	ZDVÍHACÍ PLOŠINA	12,74

LEGENDA

SVÍTIDLA NOUZOVÉHO OSVĚTLENÍ S CENTRÁLNÍM NAPÁJENÍM TVOŘÍ SYSTÉMOVÉ UCELENÉ ŘEŠENÍ , KOMPLEXNÍ DODÁVKA JEDNOHO SYSTÉMU, VŠECHNY SVÍTIDLA SE ZDROJEM LED, ADRESNÁ S VLASTÍ IP ADRESOU, PŘESNÝ POPIS SVÍTIDLA VIZ. TECHNICKÁ SPECIFIKACE ZAŘÍZENÍ

N1 — TYP SVÍTIDLA DLE LEGENDY
D3-CBS/14/7 — ADRESA SVÍTIDLA V DANÉM OKRUHU; ČÍSLO OKRUHU; NÁZEV BATERIOVÉHO ZDROJE

- N1 BEAM 125R_FO-900061-280lm BEAM 125R_FO-900061-280lm (286 lm; 1.7 W)
- N2 BEAM 125R_FO-900061-280lm BEAM 125R_FO-900061-280lm (286 lm; 1.7 W)
- N3 BEAM 125R_FO-900061-280lm BEAM 125R_FO-900061-280lm (286 lm; 1.7 W)
- N4 L-PLAST200-Bel900037V04o0190lm++ L-PLAST200-Bel900037V04o0190lm++ (153 lm; 4.0 W)
- N5 L-PLAST200BEL900107T090-350lm L-PLAST200BEL900107T090-350lm (289 lm; 4.0 W)
- N6 L-PLAST-BEL900107o0350lm+ L-PLAST-BEL900107o0350lm+ (300 lm; 4.0 W)
- N7 SPOT-LIGHT 80 F_FO-900121_280lm SPOT-LIGHT 80 F_FO-900121_280lm (286 lm; 1.7 W)
- N8 SPOT-LIGHT 80 R_RO-900121_280lm SPOT-LIGHT 80 R_RO-900121_280lm (265 lm; 1.7 W)
- N9 SPOT-LIGHT 80-PC-5lx-Optik-Set-280lm SPOT-LIGHT 80-PC-5lx-Optik-Set-280lm (280 lm; 1.7 W)
- N10 SPOT-LIGHT100-2xFO-mH-480lm SPOT-LIGHT100-2xFO-mH-480lm (382 lm; 4.0 W)
- N11 BEAM ACW-F LED_FO-900061_280lm BEAM ACW-F LED_FO-900061_280lm (207 lm; 4.0 W)
- NA / NA / NA KBOX 200 UM KBOX 200 UM LED + ELC 1W LED-bar 130lm 5VA 11mA (50 lm; 5.0 W)
- NExt IMPACT-2F0480lm IMPACT-2F0480lm (357 lm; 4.0 W)
- NE SMARTLUX 200 TWIN WM-DM-5lx_TO-190lm SMARTLUX 200 TWIN WM-DM-5lx_TO-190lm (157 lm; 6.8 W)

POZNÁMKA:
FINÁLNÍ ŘEŠENÍ PODHLEDŮ S UMÍSTĚNÍM EL. SVÍTIDEL A OSTATNÍCH EL. ZAŘÍZENÍ V PODHLEDU VIZ. KOORDINAČNÍ VÝKRES, UMÍSTĚNÍ BUDE DÁLE KOORDINOVÁNO V RÁMCI REALIZACE DLE KONEČNÉHO PROVEDENÍ STAVBY

VZOR UCHYCENÍ KABELOVÉ TRASY NA NORMOVÉ NOSNÉ KONSTRUKCI SE ZACHOVÁNÍ FUNKČNOSTI
(ULOŽENÍ KABELŮ ŘEŠIT DLE ČSN)

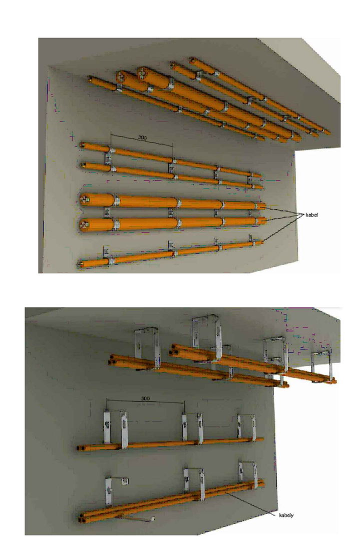

POZNÁMKY
KABELY SE ZACHOVÁNÍM FUNKČNOSTI PŘI POŽÁRU KOTVIT NA BETONOVÉ NEBO OCELOVÉ KONSTRUKCE
KABELY KOTVIT NA NORMOVÉ KONSTRUKCE SE ZACHOVÁNÍM FUNKČNOSTI PŘI POŽÁRU
– JEDNOTLIVÉ KABELY POMOCÍ SAMOSTATNÝCH KABELOVÝCH PŘÍCHYTEK , VÍCE KABELŮ POMOCÍ SKUPINOVÝCH DRŽÁKŮ , NORMOVÁ ROZTEČ DRŽÁKŮ 30CM
ODLEHČENÍ V TAHU PROVÉST U STUPAČEK DELŠÍCH NEŽ 3,5M

PŘIPOJENÍ SVÍTIDEL: JEDNOTLIVÁ SVÍTIDLA NA OKRUHU ZAPOJOVAT OBDOBNĚ JAKO NA SBĚRNICI BUS, U TOHOTO SYSTÉMU JE NA SHODNÝCH VODIČÍCH JAK NAPÁJECÍ NAPĚTÍ, TAK KOMUNIKACE (POKUD JSOU SVÍTIDLA VYBAVENA ADRESNÝMI MODULY), T.ZN. VÉST NAPÁJECÍ KABEL OD VÝSTUPU PŘÍSLUŠNÉ KARTY V ÚSTŘEDNĚ K JEDNOMU SVÍTIDLU A OD NĚHO Z PARALELNÍCH VSTUPNÍCH SVOREK KE SVÍTIDLU DALŠÍMU A NEROZBOČOVAT V KRABICÍCH, JINAK NEBUDE KOMUNIKACE MEZI ÚSTŘEDNOU A SVÍTIDLY SPRÁVNĚ FUNGOVAT. ZÁROVEŇ JE NUTNO DODRŽET JAK POVOLENÝ POČET SVÍTIDEL NA OKRUHU, TAK PŘÍPUSTNOU TRVALOU ZÁTĚŽ PŘÍSLUŠNÉHO VÝSTUPU KARTY. INSTALOVANÁ NOUZOVÁ SVÍTIDLA SE MAJÍ OPATŘIT POPISEM S ČÍSLEM OKRUHU A POŘADOVÝM ČÍSLEM SVÍTIDLA NA OKRUHU, JEDNÁ-LI SE O SVÍTIDLA S ADRESNÍM ODULEM, JEJICH POŘADOVÉ ČÍSLO BY MĚLO SOUHLASIT S ČÍSLEM ADRESY NAVOLENÝM NA MODULU VE SVÍTIDLE. ČÍSLOVÁNÍ (A TEDY I ADRESOVÁNÍ) DOPORUČUJEME ZAČÍT VE SMĚRU OD ÚSTŘEDNY KE KONCI OKRUHU.

MONITOROVÁNÍ PODRUŽNÝCH ROZVADĚČŮ HLAVNÍHO OSVĚTLENÍ: PODLE PROJEKTOVÉ DOKUMENTACE VESTAVĚT DO PŘÍSLUŠNÝCH PODRUŽNÝCH ROZVADĚČŮ RELÉ A OD KAŽDÉHO RELÉ ZAVÉST OKRUH KONTAKTŮ DO NOUZOVÉ STŘEDNY NA PŘÍSLUŠNÝ VSTUP MODULU . VINUTÍ RELÉ ZABUDOVANÉ V PODRUŽNÉM ROZVADĚČI PŘIPOJIT TŘÍFÁZOVĚ PŘES OCHRANNÝ JISTIČ NA JEHO NAPÁJECÍ VSTUPY. SNÍŽENÍ NEBO VÝPADEK NAPĚTÍ NA LIBOVOLNÉ PŘÍVODNÍ FÁZI PODRUŽNÉHO ROZVADĚČE BUDE NOUZOVOU ÚSTŘEDNOU VYHODNOCEN JAKO JEHO CHYBOVÝ STAV A BUDOU ROZSVÍCENA PŘÍSLUŠNÁ NOUZOVÁ SVÍTIDLA. NA VTUP DO RELÉ BUDOU NAPOJENY POMOCNÉ KONTAKTY JISTÍCÍCH PRVKŮ SVĚTELNÝCH OKRUHŮ ZAPOJENÝCH DO SÉRIE, PŘI VÝPADKU KTERÉHOKOLI JISTÍCÍHO PRVKU DOJDE K ROZSVÍCENÍ NOUZOVÉHO OSVĚTLENÍ .

PROUDOVÁ SOUSTAVA: MDO,DO,VDO –3NPE AC 50Hz 400V/230V, TN–S
ZIS–DO, ZIS–VDO –2PE AC 50Hz 400V/230V, IT
NOUZOVÉ OSVĚTLENÍ PŘI PROVOZU Z BATERIE : 230V/DC

OCHRANNÁ OPATŘENÍ DLE ČSN 33 2000–4–41 ed.2 A ČSN 33 2000–7–710:
ZÁKLADNÍ OCHRANA PŘED DOTYKEM ŽIVÝCH ČÁSTÍ:
–IZOLACE ŽIVÝCH ČÁSTÍ
–PŘEPÁŽKY A KRYTY

OCHRANA PŘI PORUŠE PŘED DOTYKEM NEŽIVÝCH ČÁSTÍ:
NORMÁLNÍ –AUTOMATICKÉ ODPOJENÍ OD ZDROJE
DOPLNĚNÁ –OCHRANNÉ UZEMNĚNÍ
–OCHRANNÉ POSPOJOVÁNÍ
–PROUDOVÝ CHRÁNIČ
–DOPLŇUJÍCÍ OCHRANNÉ POSPOJOVÁNÍ

VNĚJŠÍ VLIVY DLE ČSN 33 2000–5–51 ed.3 :
viz PROTOKOL O URČENÍ VNĚJŠÍCH VLIVŮ
ČSN 33 2000–7–701 ed.2: ZÓNY V PROSTORECH SE SPRCHOU NEBO VANOU
ČSN 33 2130 ed.3: UMÝVACÍ PROSTORY
ČSN 33 2000–7–702 PLAVECKÉ BAZÉNY A FONTÁNY

±0,000 = 265,35 m n.m.

Revize	Vypracoval	Popis revize	Datum

BLOCK Clean Room Solutions
BLOCK a.s., U Kasáren 727
757 01 Valašské Meziříčí

Investor: Nemocnice Vyškov

Profese: EL
Autorizace:
Vypracoval: LUDĚK DORUŠKA (Elmo)
Kontroloval: TOMÁŠ POTĚŠIL

Akce: **NEMOCNICE VYŠKOV, p.o. MAGNETICKÁ REZONANCE A STAVEBNÍ ÚPRAVY KŘÍDLA D3**
Zakázkové číslo: 100745 DSPS 08 - 2023
Paré:
Datum: 08 - 2023
Stupeň: Dokumentace skutečného provedení stavby
Objekt: PŘÍSTAVBA KŘÍDLA D3 — SO 01
Formát: 18 A4
Obsah: **Půdorys 1.NP - nouzové osvětlení**
Měřítko: **1:50**
Číslo výkresu: **D.1.01.4c-106**