LEGENDA MÍSTNOSTÍ

Č.M.	NÁZEV MÍSTNOSTI	m²
D3-1.01	SCHODIŠTĚ	29,32
D3-1.02	VÝTAH	6,48
D3-1.03	PRACOVNA VRCHNÍHO LABORANTA	7,59
D3-1.04	PRACOVNA I POKOJ LÉKAŘŮ	16,68
D3-1.05	WC ZAMĚSTNANCI	1,24
D3-1.06	PŘEDSÍŇ WC ZAMĚSTNANCI / SPRCHA	1,37
D3-1.07	PŘEDSÍŇ WC	1,36
D3-1.08	WC	1,30
D3-1.09	VYŠETŘOVNA SONO	32,79
D3-1.10	BOX	2,54
D3-1.11	BOX	2,02
D3-1.12	WC ZAMĚSTNANCI	1,60
D3-1.13	PŘEDSÍŇ WC ZAMĚSTNANCI	2,25
D3-1.14	SPRCHA ZAMĚSTNANCI	1,57
D3-1.15	ŠATNA A DMZ LÉKAŘI	30,74
D3-1.16	SKLAD	7,01
D3-1.17	SKLAD	9,78
D3-1.18	VYŠETŘOVNA CT	44,19
D3-1.19	BOX	1,56
D3-1.20	BOX	1,65
D3-1.21	POHOTOVOSTNÍ WC	2,23
D3-1.22	PŘÍPRAVNA CT	10,85
D3-1.23	OVLADOVNA CT	20,06
D3-1.24	PRACOVNA PRIMÁŘE	24,42
D3-1.25	HYGIENICKÉ ZÁZEMÍ	4,64
D3-1.26	VYŠETŘOVNA RTG	36,39
D3-1.27	BOX	1,82
D3-1.28	BOX	2,43
D3-1.29	WC PŘEDSÍŇ PACIENTI	1,62
D3-1.30	WC PACIENTI	1,06
D3-1.31	OVLADOVNA	17,96
D3-1.32	SKLAD PŘÍSTROJŮ	19,80
D3-1.33	OVLADOVNA	18,53
D3-1.34	VYŠETŘOVNA RTG	31,20
D3-1.35	BOX	2,29
D3-1.36	BOX	2,86
D3-1.37	TECHNICKÁ MÍSTNOST	4,08
D3-1.38	DMZ LABORANTI	26,60
D3-1.39	PŘEDSÍŇ WC ZAMĚSTNANCI	3,23
D3-1.40	SPRCHA ZAMĚSTNANCI	1,84
D3-1.41	WC ZAMĚSTNANCI	1,84
D3-1.42	PORSOVNA	33,87
D3-1.43	NEOBSAZENO	
D3-1.44	CHODBA	4,10
D3-1.45	HYGIENICKÉ ZÁZEMÍ	3,78
D3-1.46	PORSOVNA	20,54
D3-1.47	ČEKÁRNA / CHODBA	268,03
D3-1.48	PŘEDSÍŇ WC PACIENTI	1,14
D3-1.49	WC PACIENTI	1,18
D3-1.50	PŘEDSÍŇ WC PACIENTI	1,14
D3-1.51	WC PACIENTI	1,18
D3-1.52	ÚKLID	3,01
D3-1.53	WC IMOBILNÍ	4,89
D3-1.54	ARCHIV	13,21
D3-1.55	ZÁZEMÍ EVIDENCE	14,97
D3-1.56	EVIDENCE	21,72
D3-1.57	CHODBA	36,27
D3-1.58	SCHODIŠTĚ	18,24
D3-1.59	VÝTAH	8,00
D3-1.60	ČEKÁRNA	17,72
D3-1.61	BOX	2,35
D3-1.62	BOX	2,35
D3-1.63	PŘÍPRAVNA MR	17,11
D3-1.64	OVLADOVNA MR	7,59
D3-1.65	POPISOVNA	19,50
D3-1.66	TECHNICKÁ MÍSTNOST	10,54
D3-1.67	VYŠETŘOVNA MR	31,97
A1-1.X	ZDVIHACÍ PLOŠINA	12,74

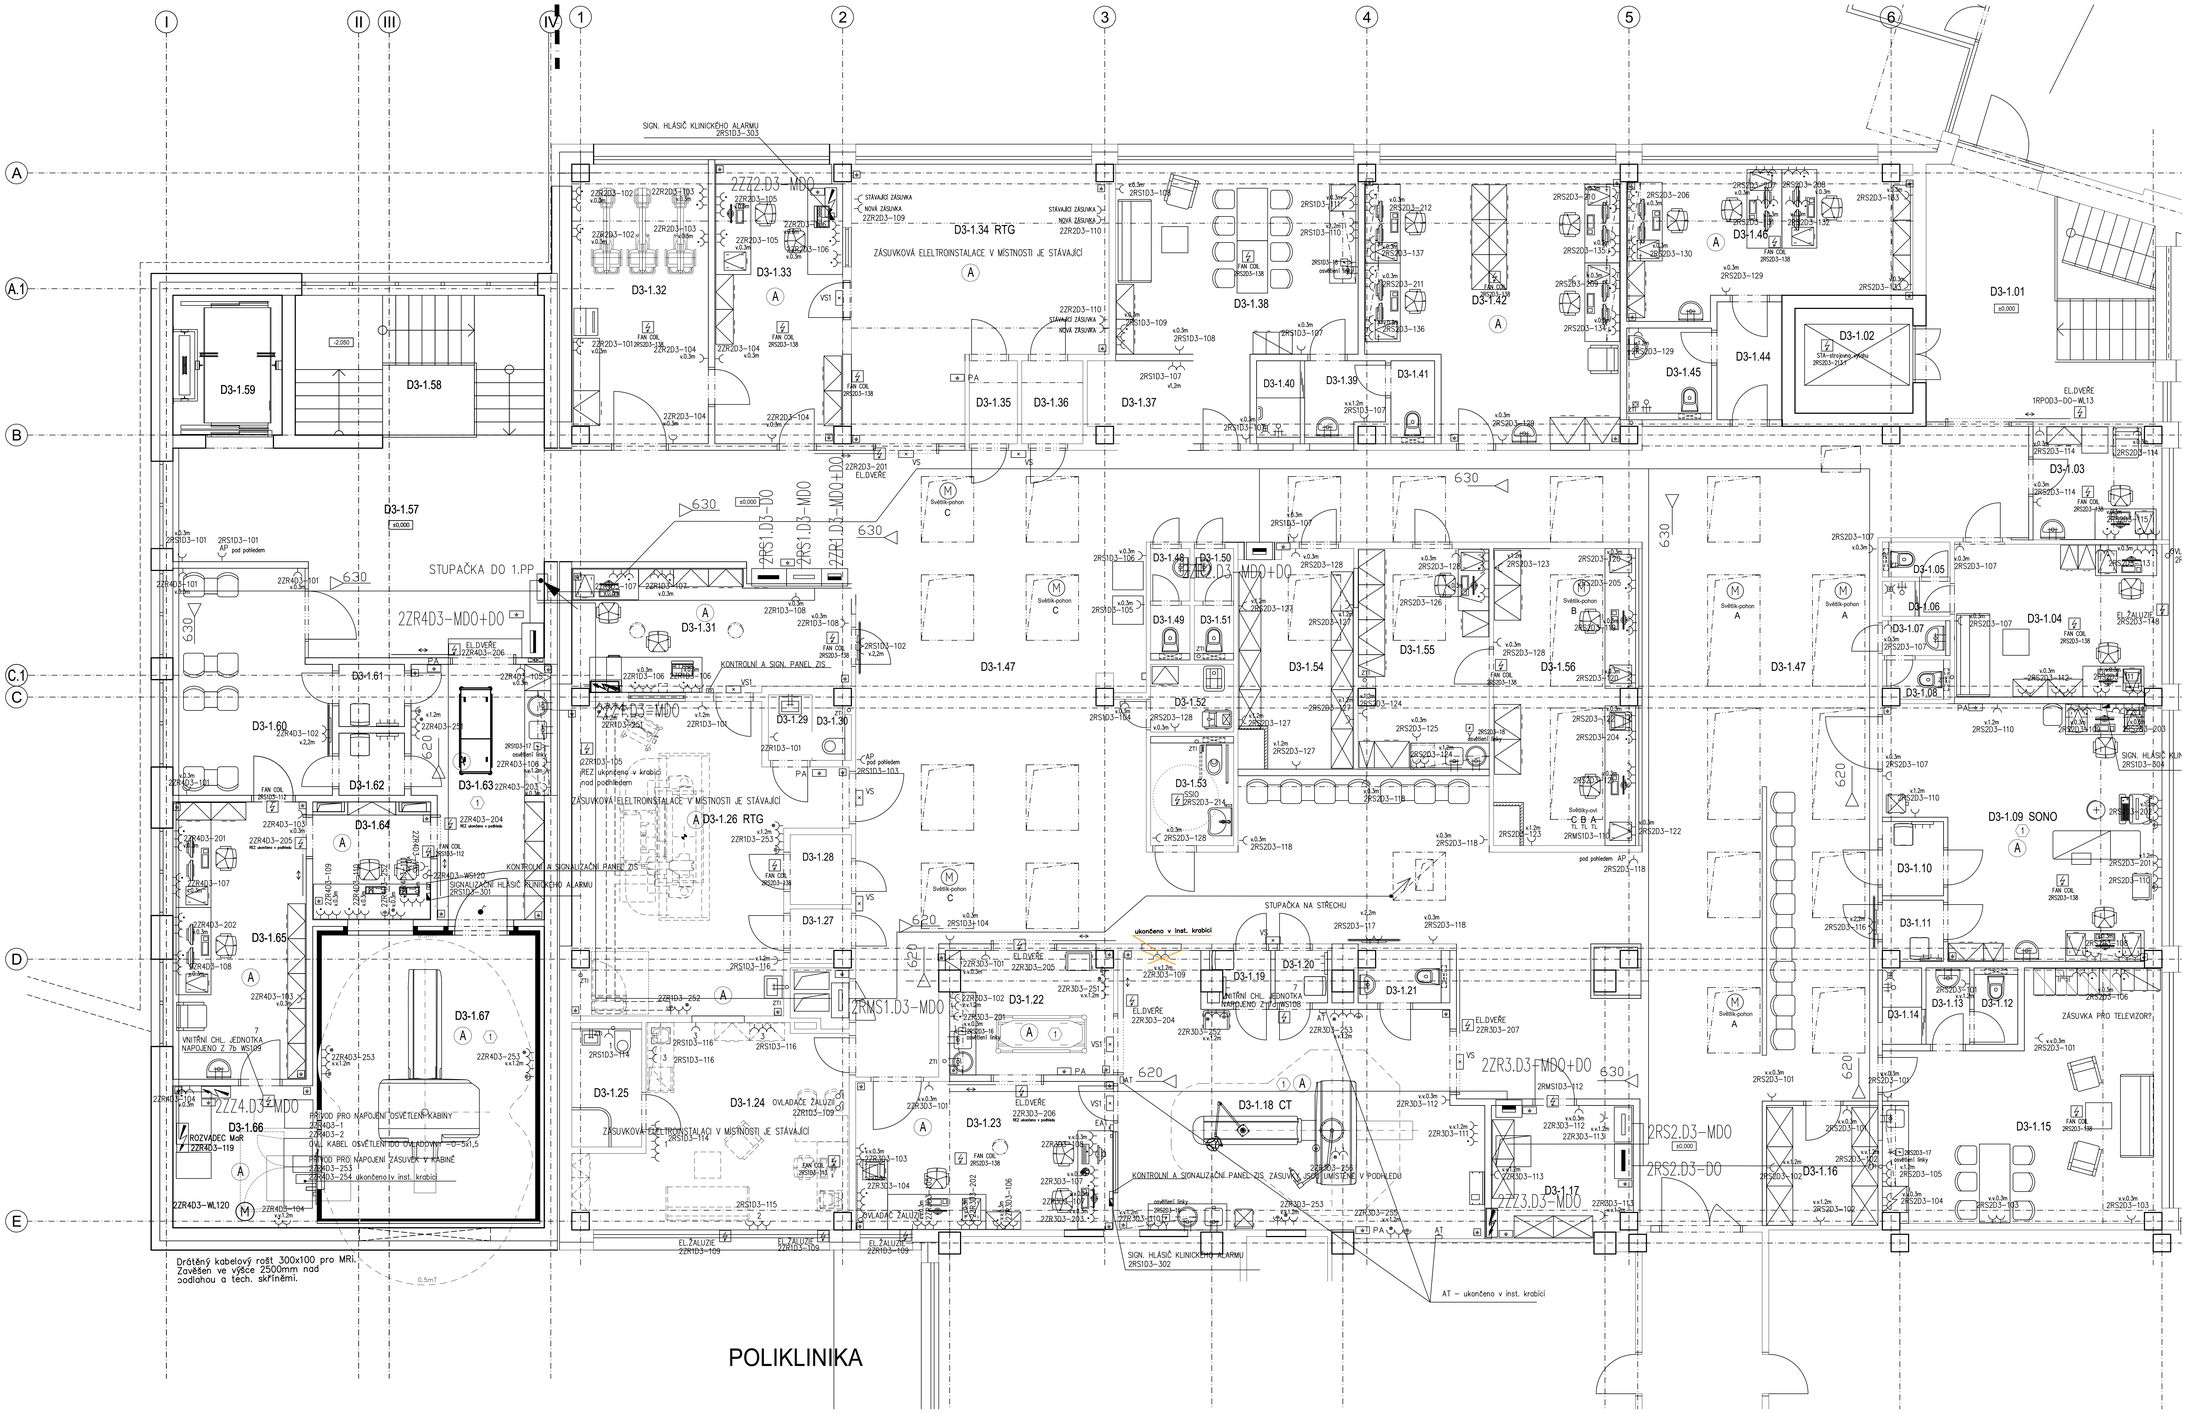

POZNÁMKY:

–KABELOVÉ ROZVODY PRO PBŘ ZAŘÍZENÍ MUSÍ BÝT PROVEDENY V BEZHALOGENOVÉM PROVEDENÍ S FUNKČNOSTÍ PŘI POŽÁRU S TŘÍDOU REAKCE NA OHEŇ B2ca,s1,d1, ULOŽENÉ V NORMOVÉ KABELOVÉ TRASE S FUNKČNOSTÍ PŘI POŽÁRU.

–PŘESNÉ UMÍSTĚNÍ PŘÍSTROJŮ A ZAŘÍZENÍ KORDINOVAT S PROJEKTEM TECHNOLOGIE A INVESTOREM. UMÍSTĚNÍ NA VÝKRESE JE INFORMATIVNÍ.

–VOLNĚ VEDENÉ KABELY NAD PODHLEDEM INSTALOVAT DO BEZHALOGENOVÝCH INSTALAČNÍCH TRUBEK.

–V MÍSTNOSTECH SE SPRCHOU A UMÝVADLEM PŘÍP. DŘEZEM PROVÉST ELEKTROINSTALACI DLE POŽADAVKŮ ČSN 33 2000–7–701 ed.2 A ČSN 33 2130 ed.3 PRO PŘÍSLUŠNÉ ZÓNY a DLE PROTOKOLU O URČENÍ VNĚJŠÍCH VLIVŮ.

–KRABICE PRO UZEMNĚNÍ ANTISTATICKÝCH PODLAH A KONSTRUKCÍ VESTAVBY INSTALOVAT 0,2m NAD PODLAHOU.

–KABELOVÉ PROSTUPY MEZI POŽÁRNÍMI OSEKY MUSÍ BÝT UTĚSNĚNY POŽÁRNÍMI UCPÁVKAMI POŽÁRNÍ ODOLNOSTI STANOVENÉ POŽÁRNÍ ZPRÁVOU.

–VŠECHNY PODRUŽNÉ ROZVADĚČE PŘIPOJIT NA PŘÍPOJNICE HOP HLAVNÍHO POSPOJOVÁNÍ OBJEKTU.

–VÝŠKA OSAZENÍ ZÁSUVEK – UVEDENO NA VÝKRESE NEBO DLE PROJEKTU TECHNOLOGIE

LEGENDA:

10x– elektrické obvody napájené z MDO, barva zásuvek bílá

20x– elektrické obvody napájené z DO, barva zásuvek zelená

25x– elektrické obvody napájené z ZIS–DO, barva zásuvek žlutá

30x– elektrické obvody napájené z VDO

zásuvka vestavná, 2P+PE, 230V/16A, IP20

Uzemňovací svorky – (2ks) napojené na centrální uzemňovací bod

Zásuvka s přepěťovou ochranou

Zásuvka se signalizací přítomnosti napětí

–hlavní kabelové trasy

Zařazení zdravotnického prostoru do skupin dle ČSN 332000–7–710

Elektrostaticky vodivá uzemněná podlaha.

– PŘÍPOJNICE DOPLŇUJÍCÍHO OCHRANNÉHO POSPOJOVÁNÍ

– UZEMNĚNÍ ANTISTATICKÝCH PODLAH

PA – PŘÍPOJNICE PA

AT Nouzová tlačítka "vypínací", přívody a zapojení zajišťuje dodavatel stavby – zatáhnout pod příslušnou rozvodnou technologickou desku (Rx). Kabel Cu 4x 1,5 mm + PE.

EAT Nouzové tlačítka "vypínací, zapínací", přívody a zapojení zajišťuje dodavatel stavby – zatáhnout pod příslušnou rozvodnou technologickou desku R0. Kabel Cu 6x 1,5 mm + PE.

VS Elektrický přívod pro výstražné návěstí, 5 x 1,5 mm Cu přivést od technologické rozvodné desky pro dva samostatné okruhy, tj. červený nápis NEVSTUPOVAT svítící při RTG záření a žlutý nápis SLEDOVANÉ PÁSMO svítící při zapnutí hlavního vypínače RTG přístroje – umístěno předmostně vedle dveří ve výšce 1500 mm (popřípadě nade dveřmi). Zajistí dodavatel stavby.

VS1 Výstražné signální světlo 230 V bílé s červeným nápisem "NEVSTUPOVAT" – umístěné 1500 mm vysoko vedle dveří (popřípadě nade dveřmi) a znázornění na výkrese. Vývody 3x 1,5 mm Cu zatáhnout pod rozvodnou desku. Zajistí dodavatel stavby.

PROUDOVÁ SOUSTAVA – 3NPE AC50Hz 400V/TN–S
2PE AC 50Hz 230V/IT

OCHRANNÁ OPATŘENÍ DLE ČSN 33 2000–4–41 ed.2 A ČSN 33 2000–7–710:
ZÁKLADNÍ OCHRANNÁ OPATŘENÍ PŘED DOTYKEM ŽIVÝCH ČÁSTÍ:
–IZOLACÍ ŽIVÝCH ČÁSTÍ
–PŘEPAŽKAMI A KRYTY
OCHRANNÁ OPATŘENÍ PŘI PORUŠE PŘED DOTYKEM NEŽIVÝCH ČÁSTÍ:
NORMÁLNÍ – AUTOMATICKÝM ODPOJENÍM OD ZDROJE
DOPLNĚNÁ – OCHRANNÝM UZEMNĚNÍ
–OCHRANNÝM POSPOJOVÁNÍM
–PROUDOVÝM CHRÁNIČEM
–DOPLŇUJÍCÍM OCHRANNÝM POSPOJOVÁNÍM

VNĚJŠÍ VLIVY DLE ČSN 33 2000–4–41 ed.2 ZMĚNA 21, ČSN 33 2000–5–51 ed.3:
viz PROTOKOL O URČENÍ VNĚJŠÍCH VLIVŮ č.6199/21
ČSN 33 2000–7–701 ed.2: ZÓNY V PROSTORECH SE SPRCHOU NEBO VANOU
ČSN 33 2130 ed.3: UMÝVACÍ PROSTORY

±0,000 = 265,35 m n.m.

Revize	Vypracoval	Popis revize	Datum

BLOCK Clean Room Solutions
BLOCK a.s., U Kaskáren 727, 757 01 Valašské Meziříčí

Investor: Nemocnice Vyškov

Profese: EL

Vypracoval: LUDĚK DORUŠKA (Elmo)

Kontroloval: TOMÁŠ POTĚŠIL

Autorizace:

Akce: **NEMOCNICE VYŠKOV, p.o.**
MAGNETICKÁ REZONANCE
A STAVEBNÍ ÚPRAVY KŘÍDLA D3

Zakázkové číslo: 100745 DSPS 09 - 2023 | Paré:
Datum: 09 - 2023
Stupeň: Dokumentace skutečného provedení stavby
Formát: 18 A4

Objekt: PŘÍSTAVBA KŘÍDLA D3 SO 01

Obsah: **Půdorys 1.NP - silnoproud**

Měřítko: **1:50**

Číslo výkresu: **D.1.01.4c-108**