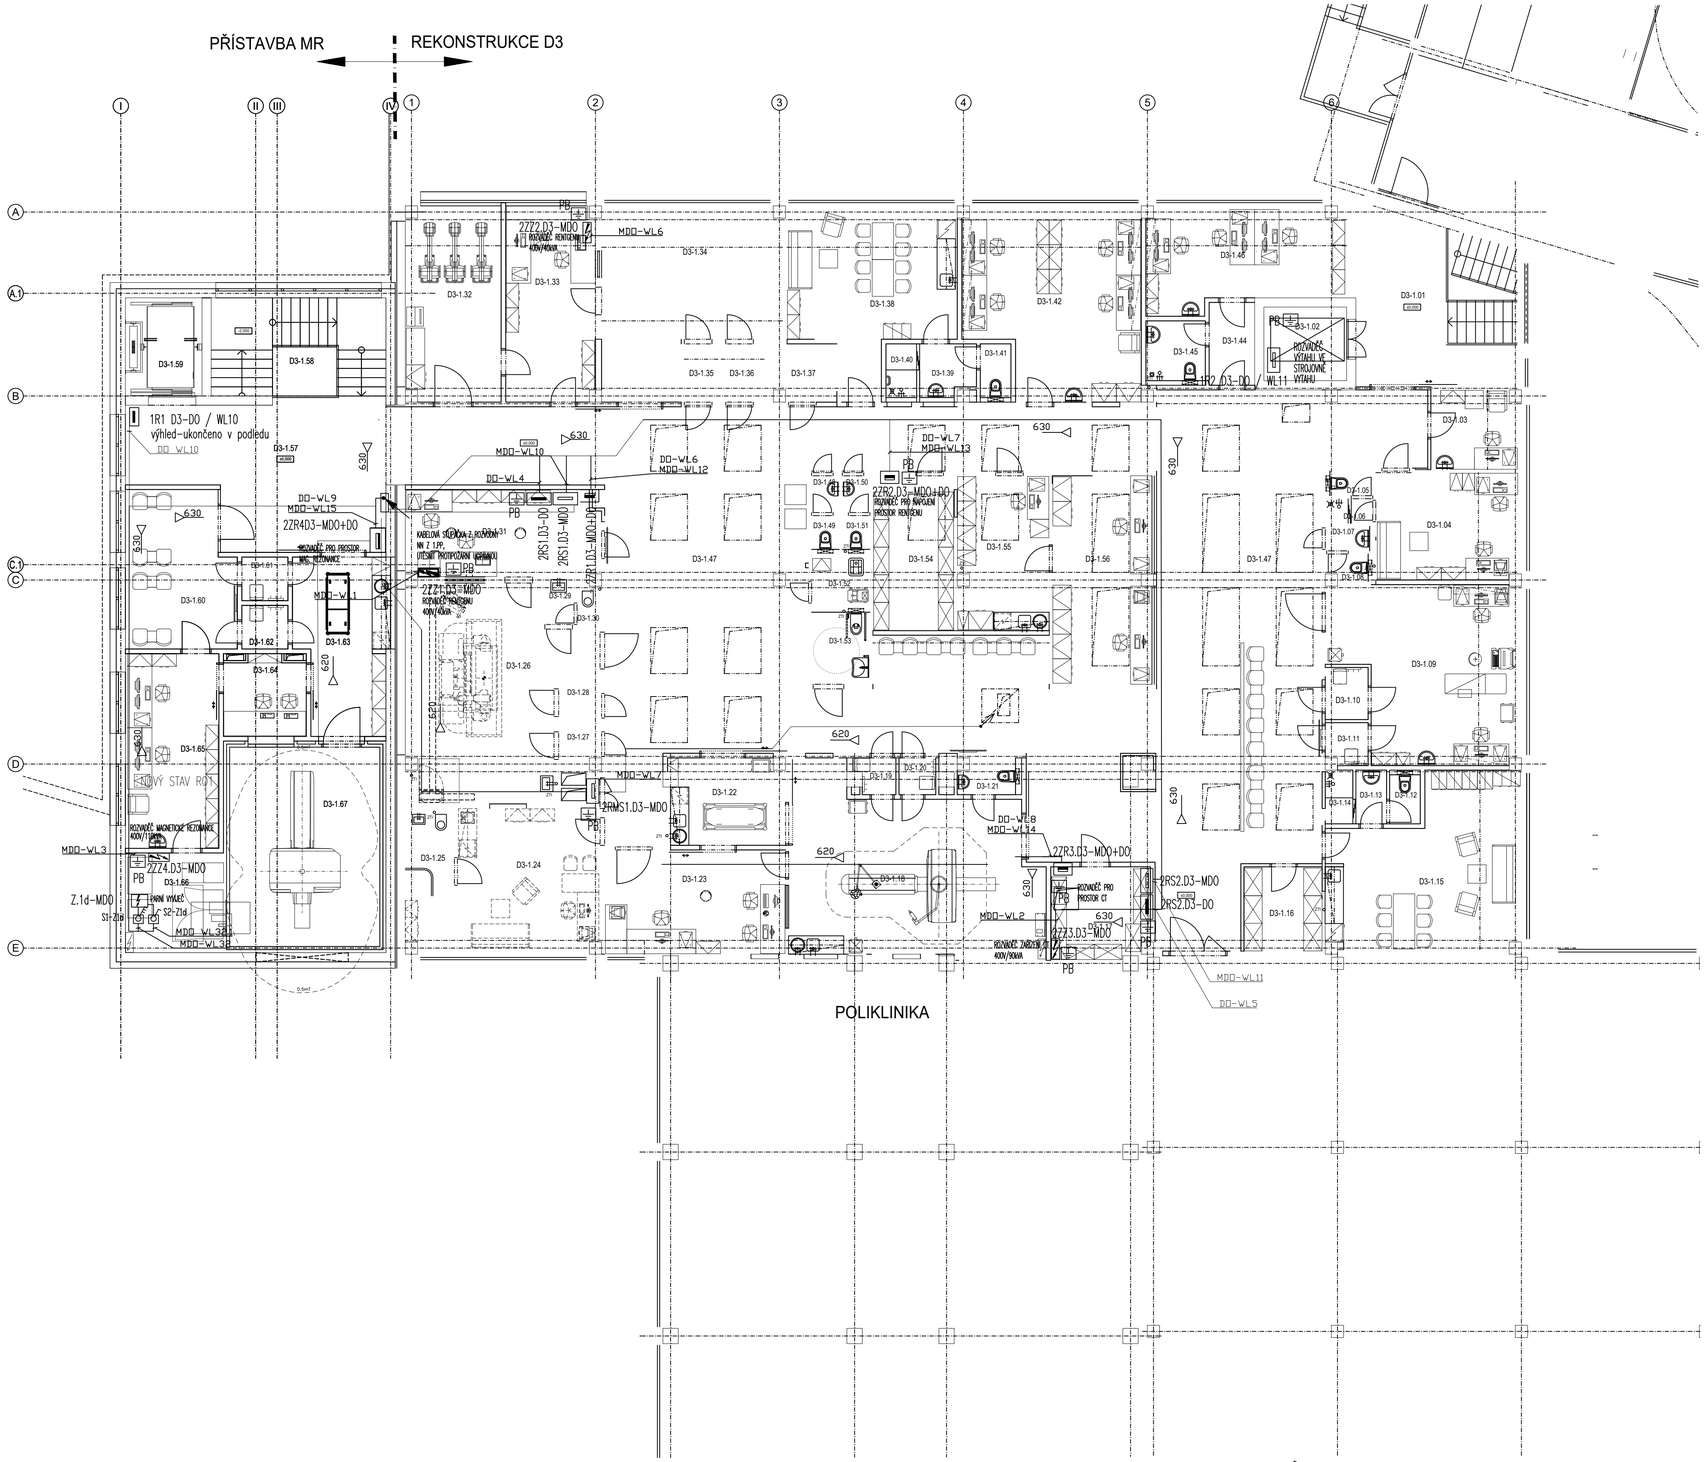

LEGENDA MÍSTNOSTÍ

Č.M.	NÁZEV MÍSTNOSTI	m²
D3-1.01	SCHODIŠTĚ	29,32
D3-1.02	VÝTAH	6,48
D3-1.03	PRACOVNA VRCHNÍHO LABORANTA	7,59
D3-1.04	PRACOVNA / POKOJ LÉKAŘŮ	16,68
D3-1.05	WC ZAMĚSTNANCI	1,24
D3-1.06	PŘEDSÍŇ WC ZAMĚSTNANCI / SPRCHA	1,37
D3-1.07	PŘEDSÍŇ WC	1,36
D3-1.08	WC	1,30
D3-1.09	VYŠETŘOVNA SONO	32,79
D3-1.10	BOX	2,54
D3-1.11	BOX	2,02
D3-1.12	WC ZAMĚSTNANCI	1,60
D3-1.13	PŘEDSÍŇ WC ZAMĚSTNANCI	2,25
D3-1.14	SPRCHA ZAMĚSTNANCI	1,57
D3-1.15	ŠATNA A DMZ LÉKAŘI	30,74
D3-1.16	SKLAD	7,01
D3-1.17	SKLAD	9,78
D3-1.18	VYŠETŘOVNA CT	44,19
D3-1.19	BOX	1,56
D3-1.20	BOX	1,65
D3-1.21	POHOTOVOSTNÍ WC	2,23
D3-1.22	PŘÍPRAVNA CT	10,85
D3-1.23	OVLADOVNA CT	20,06
D3-1.24	PRACOVNA PRIMÁŘE	24,42
D3-1.25	HYGIENICKÉ ZÁZEMÍ	4,64
D3-1.26	VYŠETŘOVNA RTG	36,39
D3-1.27	BOX	1,82
D3-1.28	BOX	2,43
D3-1.29	WC PŘEDSÍŇ PACIENTI	1,62
D3-1.30	WC PACIENTI	0,99
D3-1.31	OVLADOVNA	17,69
D3-1.32	SKLAD PŘÍSTROJŮ	19,80
D3-1.33	OVLADOVNA	18,53
D3-1.34	VYŠETŘOVNA RTG	31,26
D3-1.35	BOX	2,29
D3-1.36	BOX	2,86
D3-1.37	TECHNICKÁ MÍSTNOST	4,16
D3-1.38	DMZ LABORANTI	26,77
D3-1.39	PŘEDSÍŇ WC ZAMĚSTNANCI	3,23
D3-1.40	SPRCHA ZAMĚSTNANCI	1,84
D3-1.41	WC ZAMĚSTNANCI	1,84
D3-1.42	POPISOVNA	33,87
D3-1.43	NEOBSAZENO	
D3-1.44	CHODBA	4,10
D3-1.45	HYGIENICKÉ ZÁZEMÍ	3,78
D3-1.46	POPISOVNA	20,54
D3-1.47	ČEKÁRNA / CHODBA	268,03
D3-1.48	PŘEDSÍŇ WC PACIENTI	1,14
D3-1.49	WC PACIENTI	1,18
D3-1.50	PŘEDSÍŇ WC PACIENTI	1,14
D3-1.51	WC PACIENTI	1,18
D3-1.52	ÚKLID	3,01
D3-1.53	WC IMOBILNÍ	4,89
D3-1.54	ARCHIV	13,23
D3-1.55	ZÁZEMÍ EVIDENCE	14,97
D3-1.56	EVIDENCE	21,72
D3-1.57	CHODBA	36,27
D3-1.58	SCHODIŠTĚ	18,24
D3-1.59	VÝTAH	8,00
D3-1.60	ČEKÁRNA	17,72
D3-1.61	BOX	2,35
D3-1.62	BOX	2,35
D3-1.63	PŘÍPRAVNA MR	17,11
D3-1.64	OVLADOVNA MR	7,59
D3-1.65	POPISOVNA	19,50
D3-1.66	TECHNICKÁ MÍSTNOST	10,54
D3-1.67	VYŠETŘOVNA MR	31,97
A1-1.X	ZDVÍHACÍ PLOŠINA	12,74

PROUDOVÁ SOUSTAVA: MDO,DO,VDO –3NPE AC 50Hz 400V/230V, TN–S
ZIS–DO, ZIS–VDO –2PE AC 50Hz 400V/230V, IT

OCHRANNÁ OPATŘENÍ DLE ČSN 33 2000–4–41 ed.2 A ČSN 33 2000–7–710:
ZÁKLADNÍ OCHRANA PŘED DOTYKEM ŽIVÝCH ČÁSTÍ:
–IZOLACE ŽIVÝCH ČÁSTÍ
–PŘEPÁŽKY A KRYTY

OCHRANA PŘI PORUŠE PŘED DOTYKEM NEŽIVÝCH ČÁSTÍ:
NORMÁLNÍ –AUTOMATICKÉ ODPOJENÍ OD ZDROJE
DOPLNĚNÁ –OCHRANNÉ UZEMNĚNÍ
–OCHRANNÉ POSPOJOVÁNÍ
–PROUDOVÝ CHRÁNIČ
–DOPLŇUJÍCÍ OCHRANNÉ POSPOJOVÁNÍ

VNĚJŠÍ VLIVY DLE ČSN 33 2000–5–51 ed.3 :
viz PROTOKOL O URČENÍ VNĚJŠÍCH VLIVŮ
ČSN 33 2000–7–701 ed.2: ZÓNY V PROSTORECH SE SPRCHOU NEBO VANOU
ČSN 33 2130 ed.3: UMÝVACÍ PROSTORY
ČSN 33 2000–7–702 PLAVECKÉ BAZÉNY A FONTÁNY

±0,000 = 265,35 m n.m.

LEGENDA
Používané zkratky pro napájecí zdroje
DO – napájecí zdroje s dobou přerušení do 15 sekund včetně, dle ČSN 33 2000–7–710
MDO – napájecí zdroje s dobou přerušení nad 15 sekund , dle ČSN 33 2000–7–710

2ZZ3.D3–MDO
– OZNAČENÍ PODLAŽÍ NA KTERÉM JE ROZVAŘEČ UMÍSTĚN (1= 1.PP, 2=1.NP)
– OZNAČENÍ NAZVU ROZVAŘEČE DLE CHARAKTERU NAPOJOVANÉHO ZAŘÍZENÍ
– PORADOVÉ ČÍSLO ROZVAŘEČE DANÉHO CHARAKTERU NA PATŘE
– OZNAČENÍ STAVEBNÍHO OBJEKTU V KTERÉM SE ROZVAŘEČ NACHÁZÍ
– OZNAČENÍ DRUHU EL. NAPÁJECÍ SOUSTAVY NA KTERÉM JE NAPOJEN

SAMOSTATNÝ EL. PŘÍVOD PŘÍMO Z ROZVODNY NN PRO NAPOJENÍ ZDRAVOTNICKÉHO ZAŘÍZENÍ

2ZR3.D3–MDO+DO
SAMOSTATNÝ EL. ROZVAŘEČ PRO NAPOJENÍ PROSTOR DANÉHO ZDRAVOTNICKÉHO PROVOZU V EL. ROZVAŘEČI UMÍSTĚN EL. ZDROJ PRO EL. SOUSTAVU ZIS

2RS1.D3–MDO+DO
PATROVÝ ROZVAŘEČ PRO NAPOJENÍ OSTATNÍ EL. INSTALACE

EL. ROZVAŘEČ NAPOJENÝ NA EL. ROZVOD MDO

EL. ROZVAŘEČ NAPOJENÝ NA EL. ROZVOD DO

EL. ROZVAŘEČ NAPOJENÝ NA EL. ROZVOD MDO + DO

3–PÓLOVÝ ODPÍNAČ V POLYKARBONÁTOVÉ SKŘÍŇCI, IP65
AC23–32kW/75A/400V, PE+N

3–PÓLOVÝ ODPÍNAČ V POLYKARBONÁTOVÉ SKŘÍŇCI, IP65
AC23–9kW/20A/400V, PE+N

3–PÓLOVÝ ODPÍNAČ V POLYKARBONÁTOVÉ SKŘÍŇCI, IP65
AC23–7.5kW/16A/400V, PE+N

PB SVORKOVNICE VYROVNÁNÍ POTENCIÁLŮ – NAPOJENA VODIČEM Cu 50 mm2, B2 ca s1d1 NA HLAVNÍ SVORKOVNICI POSPOJOVÁNÍ MET (m.č. D3–0.69)

620 OCELOPLECHOVÝ ZINKOVANÝ KABELOVÝ ŽLÁB – výška bočnice 60 mm
610–šířka 100 mm
620–šířka 200 mm
630–šířka 300 mm

HLAVNÍ KABELOVÁ TRASA VEDENA NA POVRCHU NAD PODHLEDEM,

NOVÁ PŘÍPOJKA NN , SOUČÁSTÍ D.1.14

POZNÁMKA
PROSTUP KABELŮ MEZI DVĚMA POŽÁRNÍMI ÚSEKY BUDE UTĚSNĚN POŽÁRNÍ OCPAKOU , DĚLENÍ NA POŽÁRNÍ ÚSEKY A POŽADAVKY NA EL. INSTALACI VIZ. POŽÁRNÍ BEZPEČNOST ŘEŠENÍ STAVBY (PBŘ) JEŽ JE NEDÍLNOU SOUČÁSTÍ TOHOTO PROJEKTU.

TYPY KABELŮ – VIZ VÝKRESY ROZVAŘEČŮ RH.D3–MDO A RH.D3–DO

Revize	Vypracoval	Popis revize	Datum

BLOCK Clean Room Solutions
BLOCK a.s., U Kaskáren 727
757 01 Valašské Meziříčí

Investor: Nemocnice Vyškov

Profese: EL

Autorizace:

	Vypracoval:	Kontroloval:
	LUDĚK DORUŠKA (Elmo)	TOMÁŠ POTĚŠIL

Akce: **NEMOCNICE VYŠKOV, p.o.**
MAGNETICKÁ REZONANCE A STAVEBNÍ ÚPRAVY KŘÍDLA D3

Zakázkové číslo: 100745 DSPS 08 - 2023
Datum: 08 - 2023
Stupeň: Dokumentace skutečného provedení stavby
Paré:

Objekt: PŘÍSTAVBA KŘÍDLA D3 SO 01
Formát: 10 A4

Obsah: **PŮDORYS 1.NP - páteřové rozvody**

Měřítko: **1:100**
Číslo výkresu: **D.1.01.4c-111**